


SKIPALÓN 22-26

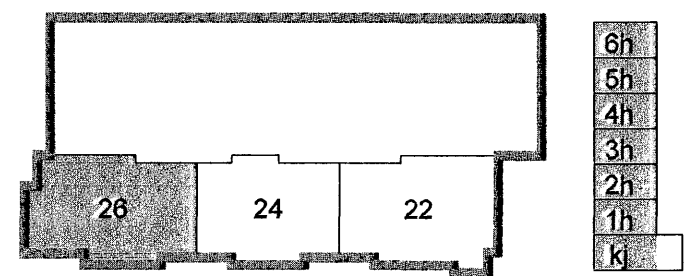

A 31.08.08 HITABLÁSARA BETT VÍÐ BL / SÁS
 Útg. Dags. Skýring Hamnað / Yfirfarð




VERKFRÆÐISTOFA

BÆJARHRAUN 20 · 220 HAFNARFJÖRÐUR · KENNIT. 710796-2899
 vsb@vsb.is · Sími 585 8600 · Fax 585 8610 www.vsb.is

Aritun sárhöfundar Sveinn Áki Sværnisson Kt. 230855 5609

Verkefni
SKIPALÓN 22-26
HAFNARFIRÐI
 Verkhúsi
LAGNIR
HITALAGNIR KJ-6. HÆÐ
RÚMMYND

Hamnað	Teiknað	Yfirfarð	Kvarði	Síða
BL	BL	SÁS	-	-
Dags.	Verkefni	Teikning	Útgáfa	
14.07.2006	05857	26 P491	A	

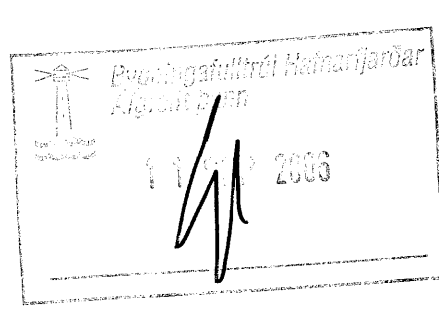

\P:\2006\05857\05857-Skipalón 22-26\Sveinn Áki Sværnisson\05857-22-P491.dwg