

A 31.08.08 HITABLASARA BÆTT VÍÐ BL / SÁS
 Dlg. Dags. Skýring Hannað/Yfirfarð



VERKFRÆÐISTOFA


BÆJARHRAUN 20 · 220 HAFNARFJORDUR · KENNIT. 710796-2899
 vsb@vsb.is · Sími 585 8600 · Fax 585 8610 · www.vsb.is

Aritun sérhæfðar Sveinn Áki Sværriðson Kt. 230855 5609

Verkefni
 SKIPALÓN 22-26
 HAFNARFIRÐI

Verkhúsi
 LAGNIR
 HITALAGNIR KJ-6. HÆÐ
 RÚMMYND

Hannað	Teiknað	Yfirfarð	Kvarði	Síða
BL	BL	SÁS	-	/ A1
Dags.	Verkefni	Teikning	Útgáfa	
14.07.2006	05857	24 P491	A	

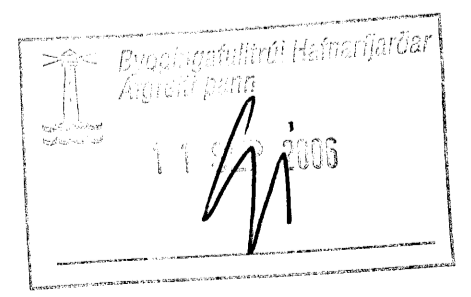

