

A 31.08.08 HITASTAMMA 27 B/ETT VID BL / SÁS
 Dtg. Dags. Skýring Hamnað/Yfirfarð



VERKFRÆÐISTOFA


BÆJARHRAUN 20 · 220 HAFNARFJÖRDUR · KENNIT. 710796-2899
 vsb@vsb.is · Sími 585 8600 · Fax 585 8610 · www.vsb.is

Aritun séðhennular Sveinn Áki Sværissón Kt. 230855 5609

Verkefni SKIPALÓN 22-26 HAFNARFIRÐI

Verkhúsið LAGNIR HITALAGNIR 5. HÆÐ GRUNNMYND

Hannað	Teiknað	Yfirfarð	Kvarði	Síða
BL	BL	SÁS	1:50	-
Dags	Verkefni	Talning	Útgáfa	
14.07.2006	05857	22 P451	A	

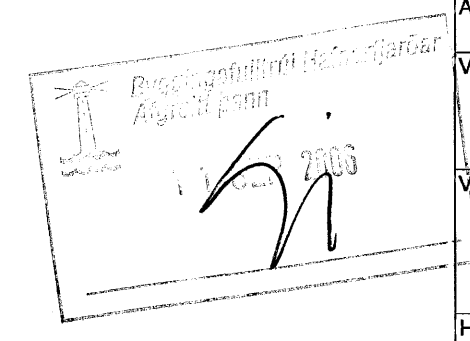

v:\2006\05857\05857-Skipalon_22-26\Sheet\A\05857-22-P451.dwg