


A 31.08.06 HITABLÁSARA BÆTTI VÍÐ BL / SÁS  
 Dlg. Dags. Skýring Hannað/Yfirfarð



**VERKFRÆÐISTOFA**  
 BÆJARHRALN 20 · 220 HAFNARFJÖRDUR · KENNIT. 710796-2899  
 vsb@vsb.is · Sími 585 8600 · Fax 585 8610 · www.vsb.is

Artun séhórnurðar  
 Sveinn Áki Sværriðson Kt: 230855 5609  
 Verkefni  
**SKIPALÓN 22-26**  
**HAFNARFIRÐI**  
 Verkhúsi  
**LAGNIR**  
**HITALAGNIR KJALLARI**  
**GRUNNMYND**

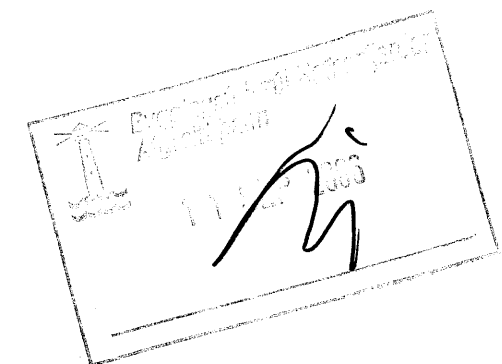

Hannað	Teiknað	Yfirfarð	Kvarði	Síða
BL	BL	SÁS	1:50	/ A1 -
Dags.	Verkefni	Teikning	Utgáfa	
14.07.2006	05857	24 P401	A	