


GRUNNMYND 1:50

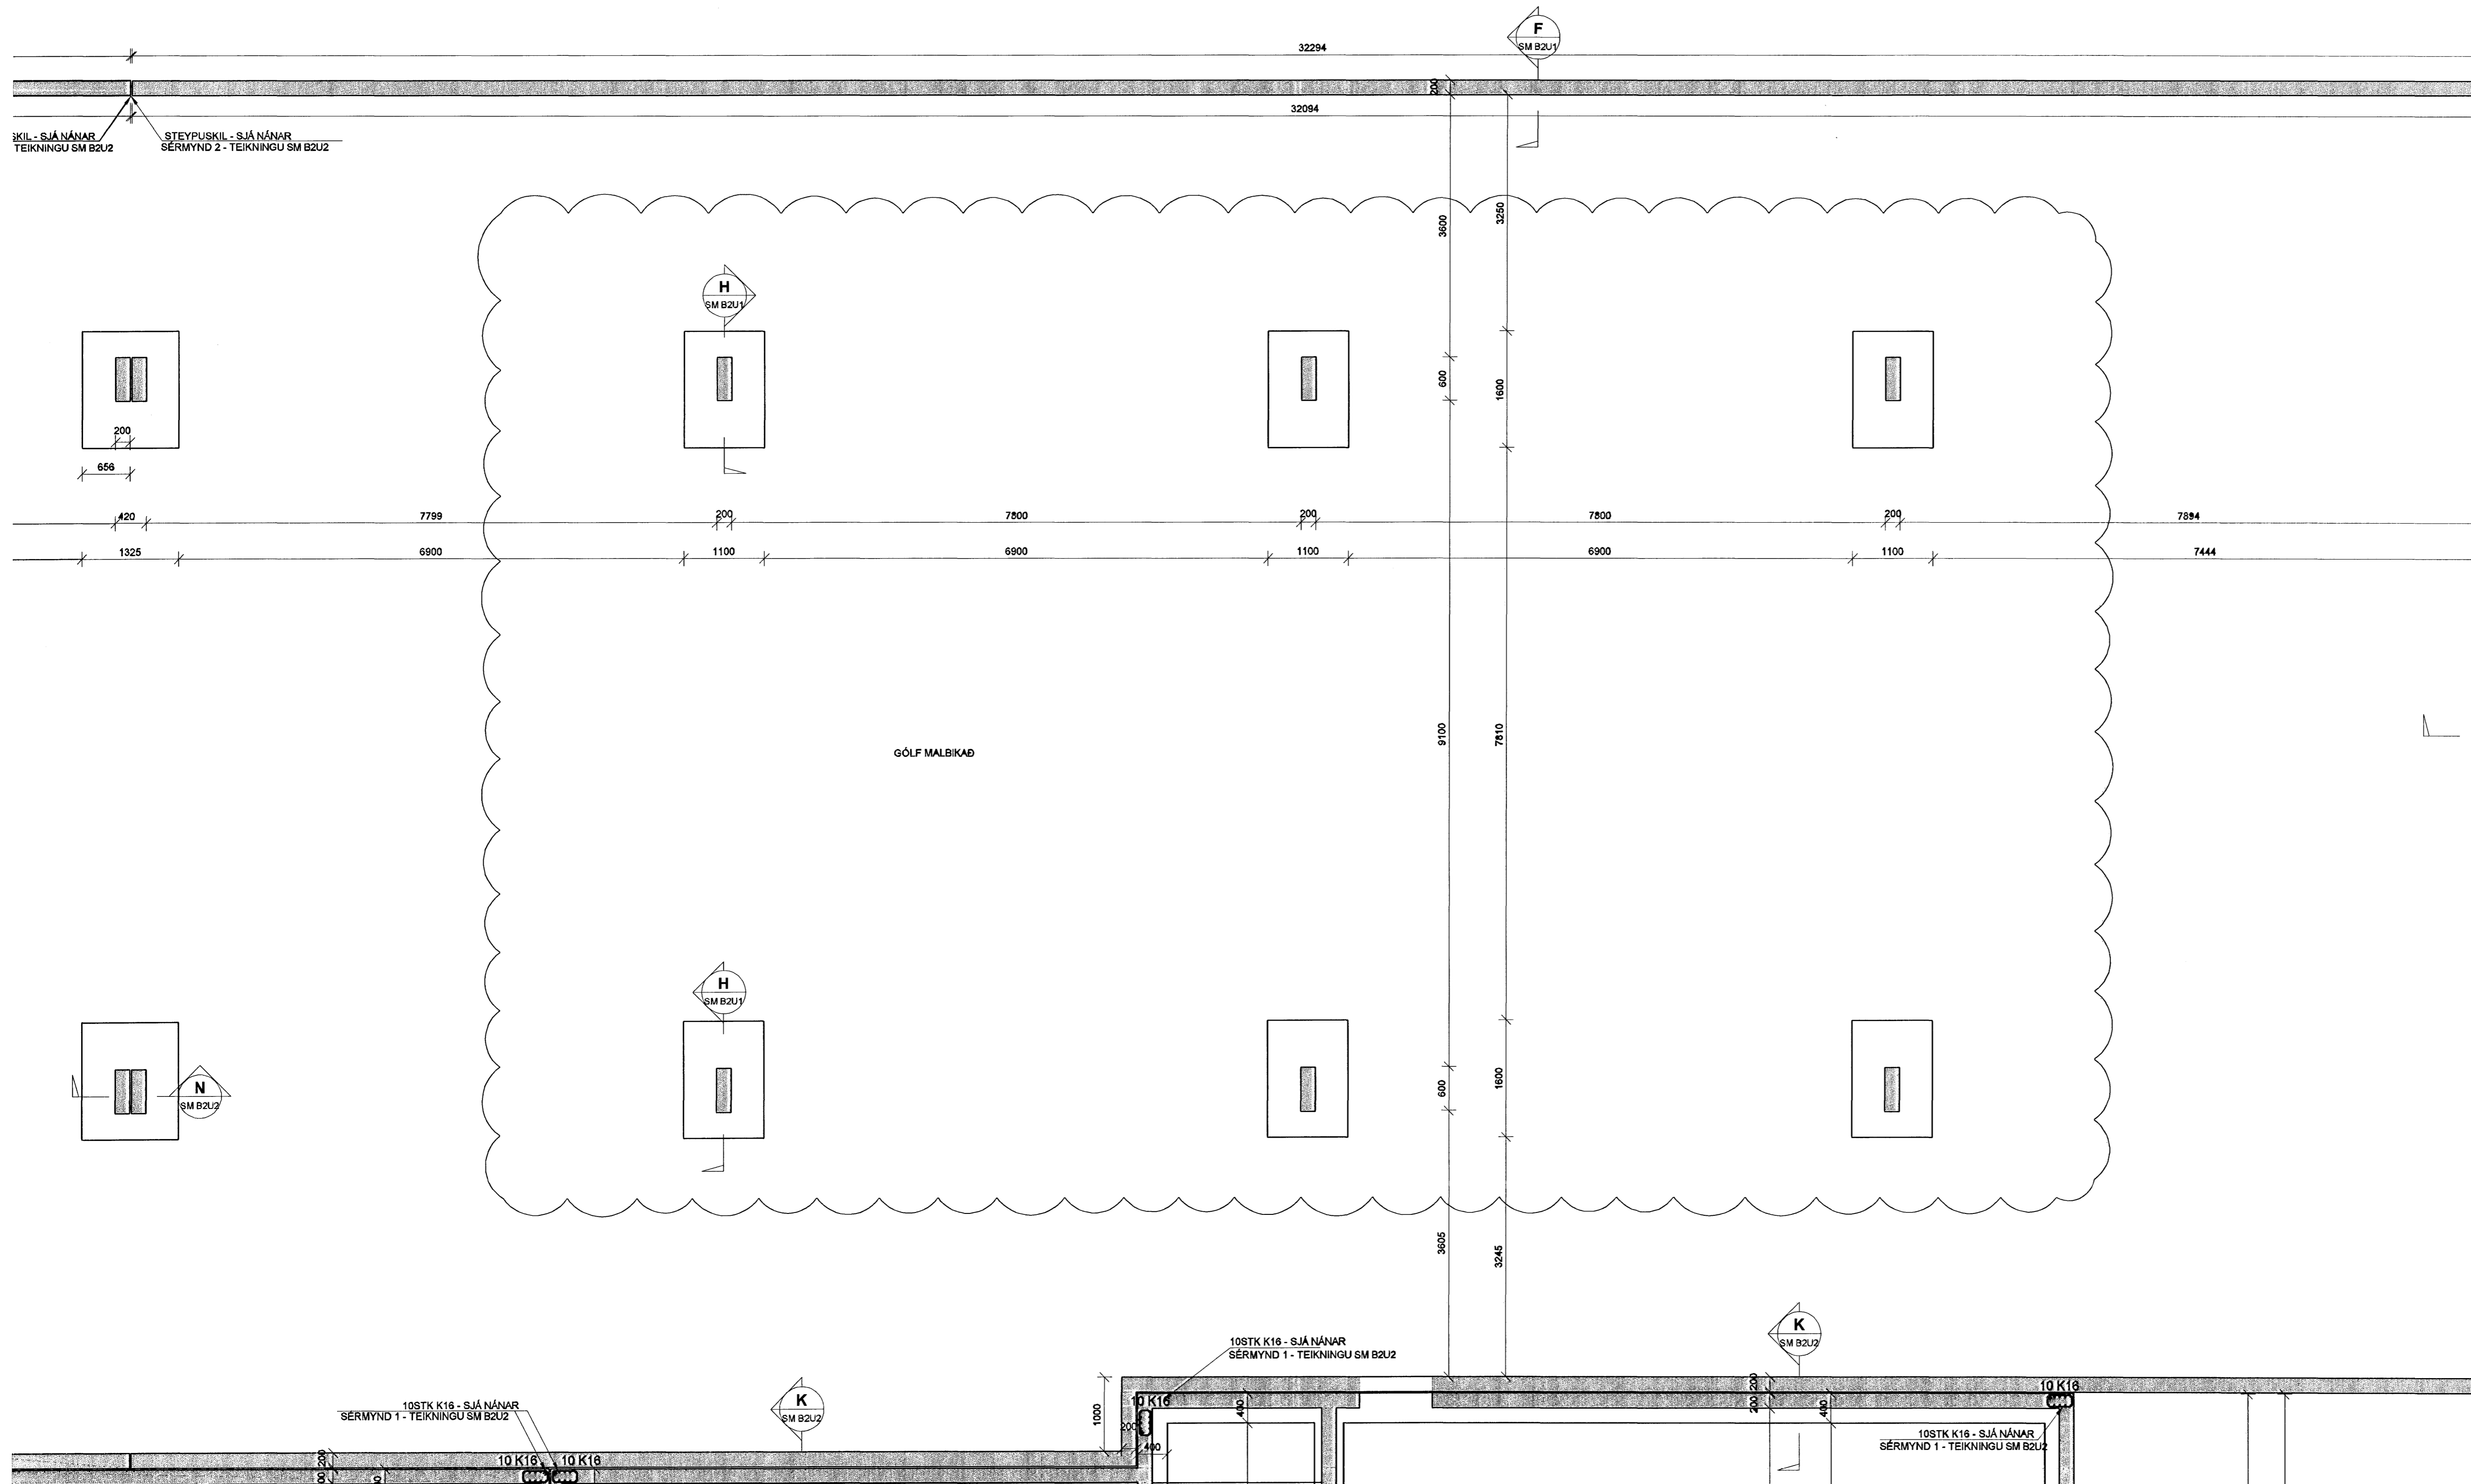

**SKÝRINGAR**

SKYGGÐ SVÆÐI TÁKNA VEGGI FYRIR OFAN BOTNPLÖTU.

MÁLSETNINGAR Á VEGGJUM OFAN BOTNPLÖTU ERU GRÓFLEGAR MÁLSETNINGAR VEGNA TENGIJÁRNA. NÁNARI MÁLSETNINGAR Á HURÐUM OG VEGGJUM SJÁ TEIKNINGAR ARKITEKTS.

**BENDING:**

TENGIJÁRN UPP Í KJALLARAVEGGI STANDA MINNST 700 mm UPP ÚR UNDIRSTÖÐUKLOSSA, SJÁ NÁNAR SÉRMYND 1, SM B2U2

Í ALLA 200mm VEGGENDA OG KRINGUM ÖLL OP KOMI 2K16 BUNDINN Í LYKKJUR  
 Í ALLA 150 mm VEGGENDA OG KRINGUM ÖLL OP KOMI 2K12 BUNDINN Í LYKKJUR  
 LYKKJUR K10 c/c 500

**EINANGRUNN:**

ALLT EINANGRUNARPLAST UNDIR ÍBÚÐUM OG SAL SKAL VERA 100mm.  
 ALLT EINANGRUNARPLAST UNDIR GEYMSLURÝMI OG ÖÐRUM SVÆÐUM EN ÍBÚÐUM OG SAL SKAL VERA 75mm.


KÓTAR - SJÁ TEIKNINGU ARKITEKTS

**TILVÍSANIR:**

- ALMENNAR SKÝRINGAR: SJÁ BL.NR.06731-B000
- MÁLSETNINGAR Á VEGGJUM: TEIKNING ARKITEKTS
- GÖT Í UNDIRSTÖÐU VEGGJUM: TEIKNING LAGNAHÖNNUÐA

**BROTPOLSFLOKKUR STEYPU C25**

**SKIPALÓN 4-8**

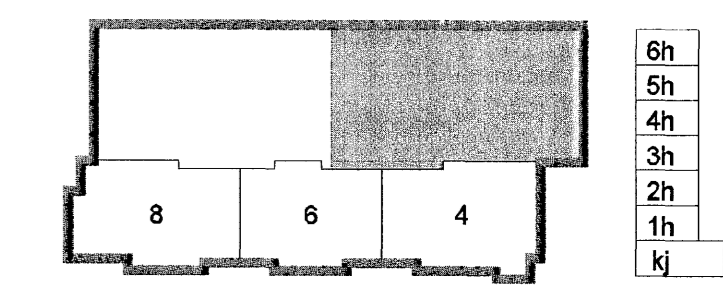

B	31.10.06	UNDIRSTÖÐUKL. Í BÍLAG. STÆKKADIR	HJ/BG
A	28.05.06	Bætt við sniðin	GD
Útg.	Dagur	Skýring	Hannaó Yfirfarir

Sambýkt þarft  
 10 NOV. 2006  
 Byggingaáhræðing í Hafnarfirði  
 F.h. Sigurbjartur Halldórsson  
**VERKFRÆÐISTOFA**  
**VSÞ**  
 BÆJARHRAUN 20 · 220 HAFNARFJÖRÐUR KENNIT. 710796-2899  
 vsb@vsb.is · Sími 585 8500 · Fax 585 8810 www.vsb.is

Aritun sérhönnuðar		Björn Guðafsson Kt: 180550 4889	
Verkefni	SKIPALÓN 4-8 HAFNARFIRÐI		
Verkið	BURÐARVIRKI UNDIRSTÖÐUR BÍLAKJALLARA GRUNNMYND		
Hannaó BG/HJ	Teiknað HJ/GD	Yfirfarir	Kvarði 1:50 / A1 Síða -
Dagur	24.03.2006	Verkefni 06731	Teikning BK B2U2 Útgáfa B

V202090487/06731-Skipalón 4-8 Hafnarfirði 2006-03-24