


GRUNNMYND 1:50

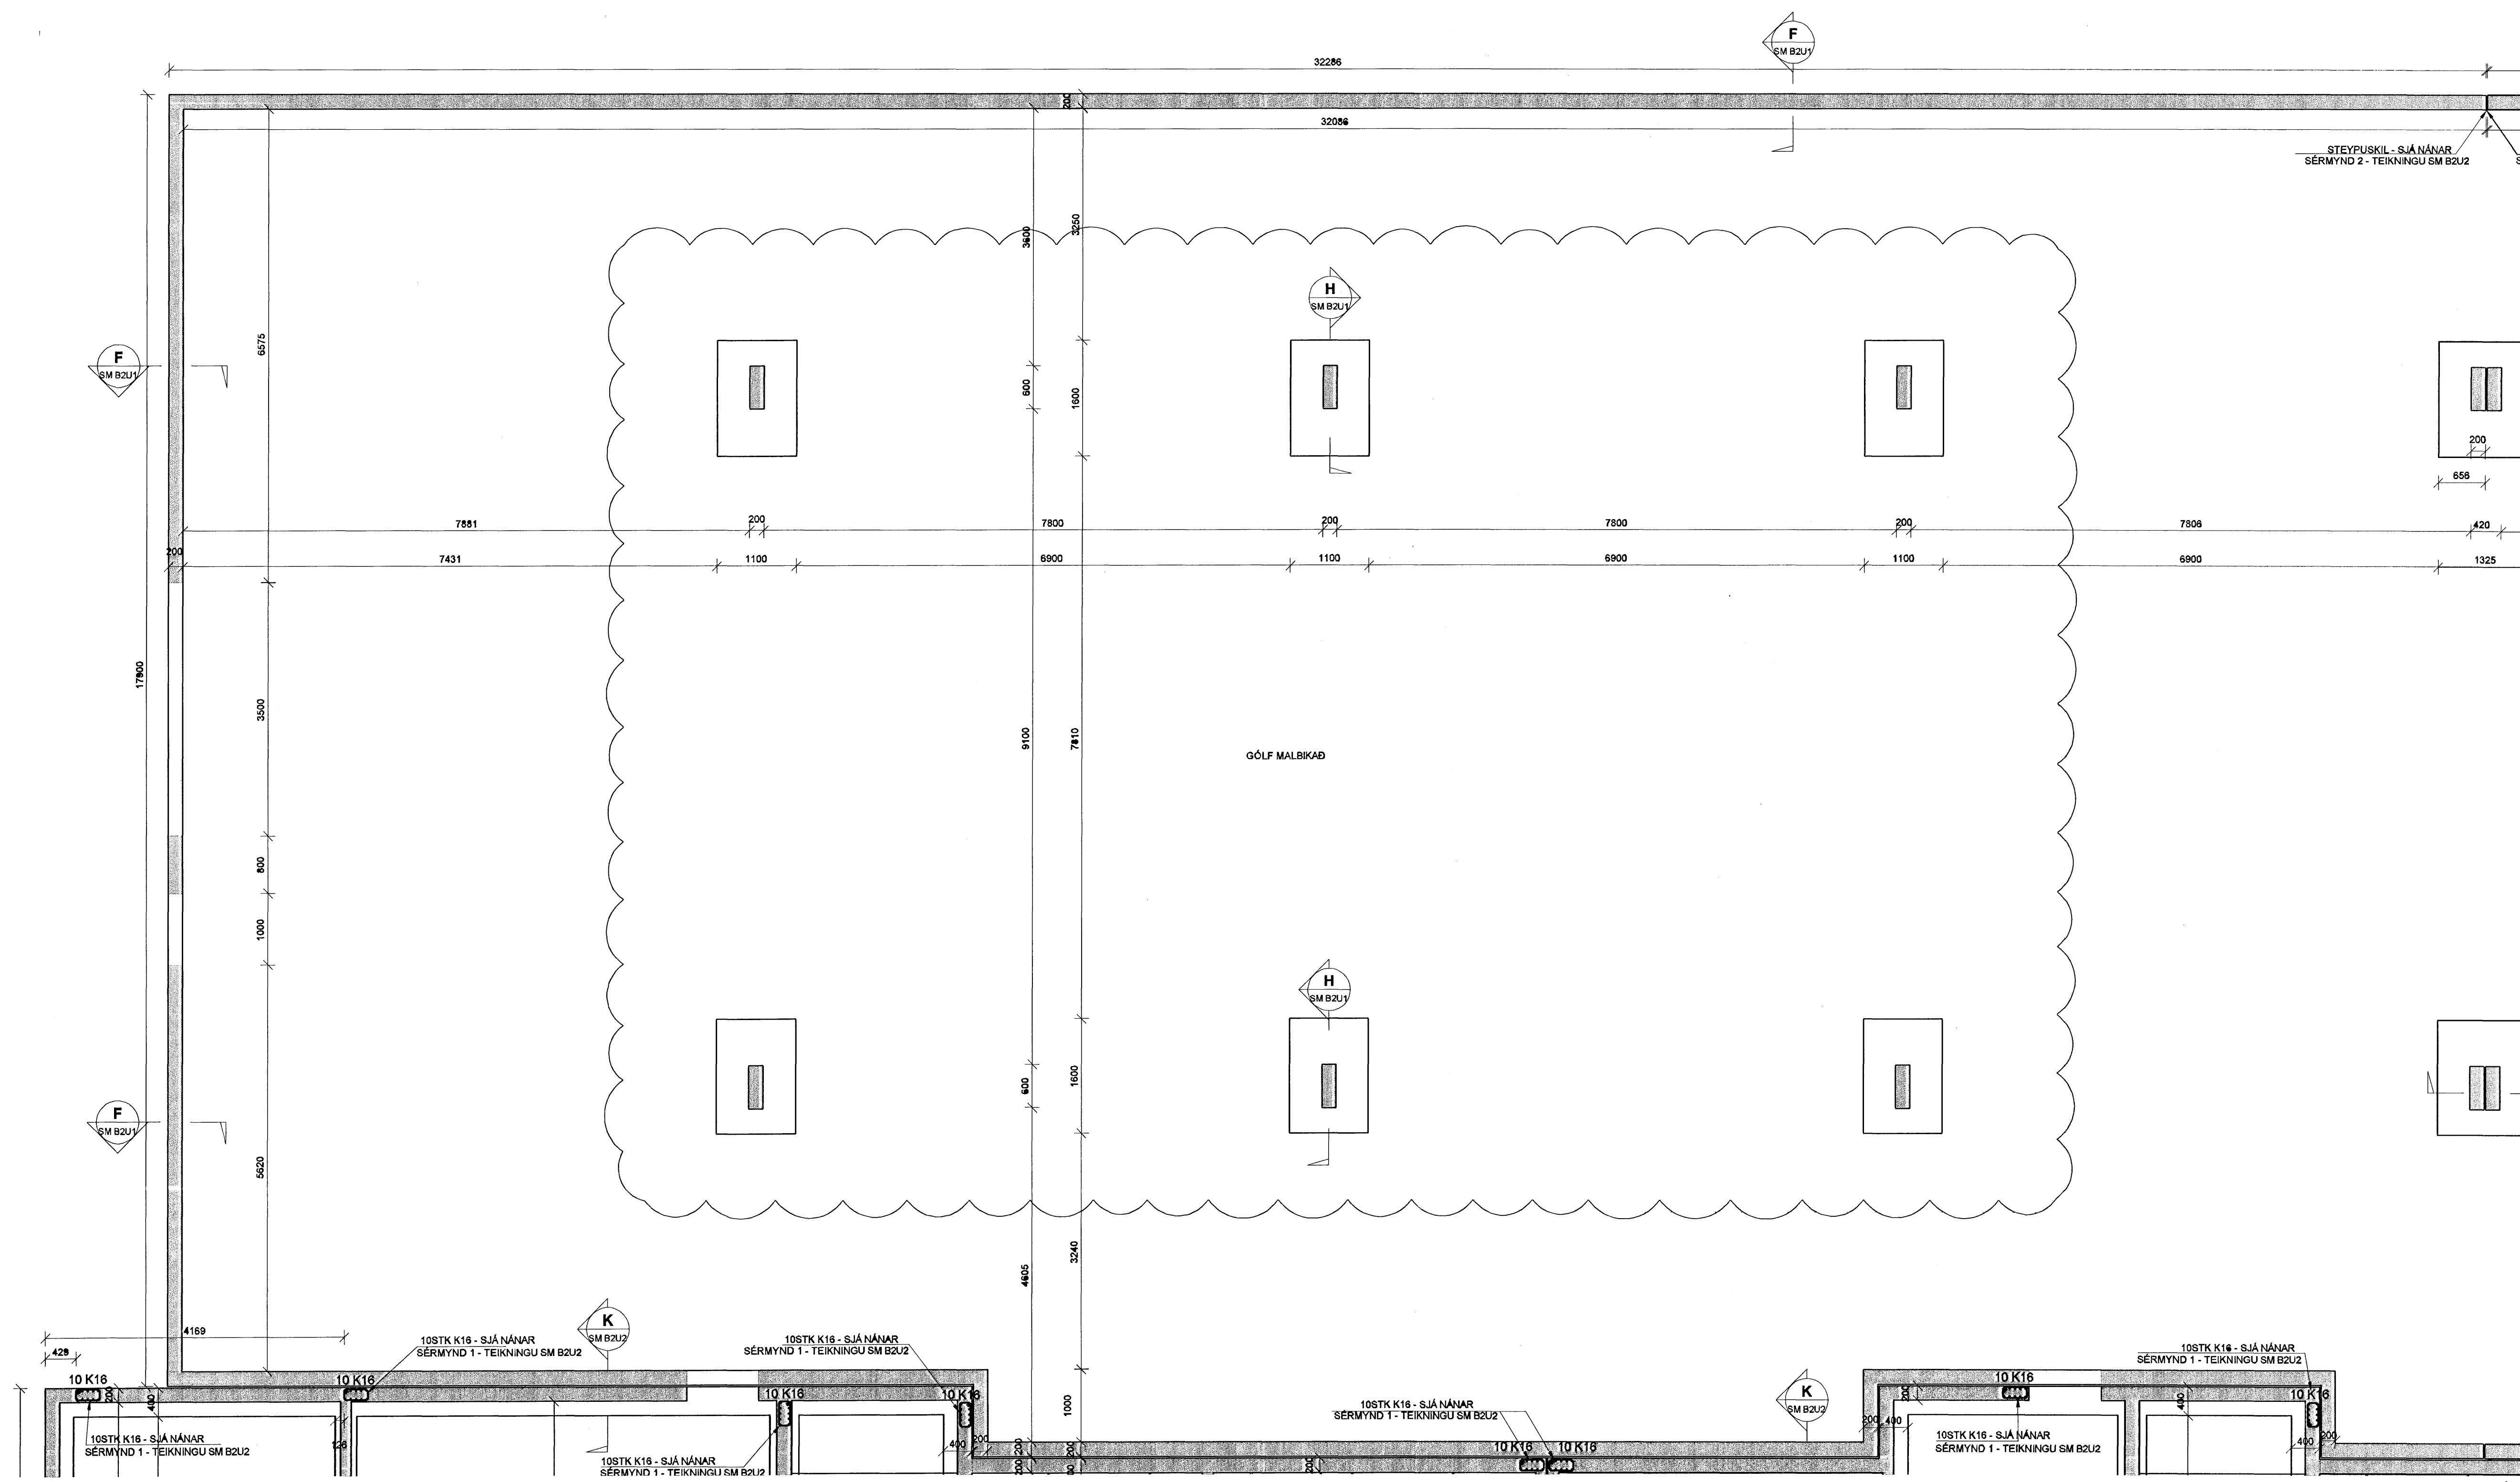


SKÝRINGAR

SKYGGÐ SVÆÐI TÁKNA VEGGI FYRIR OFAN BOTNPLÖTU.

MÁLSETNINGAR Á VEGGJUM OFAN BOTNPLÖTU ERU GRÓFLEGAR MÁLSETNINGAR VEGNA TENGLJÁRNA. NÁNARI MÁLSETNINGAR Á HURÐUM OG VEGGJUM SJÁ TEIKNINGAR ARKITEKTS.

BENDING:

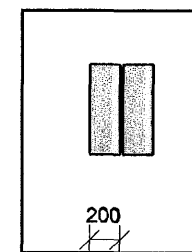

TENGLJÁRN UPP Í KJALLARAVEGGI STANDA MINNST 700 mm UPP ÚR UNDIRSTÖÐUKLOSSA, SJÁ NÁNAR SÉRMYND 1, SM B2U2

Í ALLA 200mm VEGGENDA OG KRINGUM ÖLL OP KOMI 2K16 BUNDINN Í LYKKJUR
 Í ALLA 150 mm VEGGENDA OG KRINGUM ÖLL OP KOMI 2K12 BUNDINN Í LYKKJUR
 LYKKJUR K10 c/c 500

EINANGRUNN:

ALLT EINANGRUNARPLAST UNDIR ÍBÚÐUM OG SAL SKAL VERA 100mm.
 ALLT EINANGRUNARPLAST UNDIR GEYMSLURÝMI OG ÖÐRUM SVÆÐUM EN ÍBÚÐUM OG SAL SKAL VERA 75mm.

KÓTAR - SJÁ TEIKNINGU ARKITEKTS


TILVÍSANIR:

ALMENNAR SKÝRINGAR: SJÁ BL.NR.06731-B000


MÁLSETNINGAR Á VEGGJUM: TEIKNING ARKITEKTS

GÓT Í UNDIRSTÖÐU VEGGJUM: TEIKNING LAGNAHÖNNUDA

BROTÞOLSFLOKKUR STEYPU C25

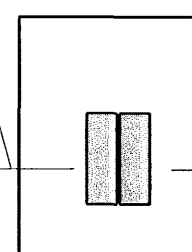

SKIPALÓN 4-8

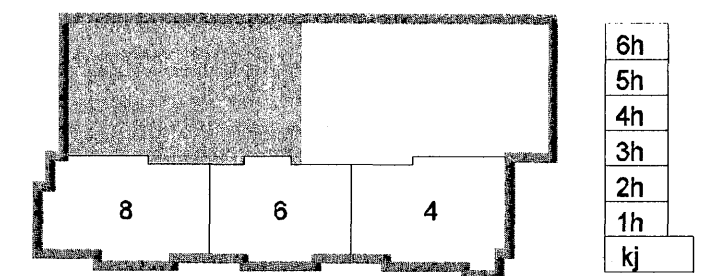

A 31.10.06 UNDIRSTÖÐUKL. Í BÍLAG. STEYKADIR HJUGD
 Útg. Daga Skýring Hannab'Yfirfarð

Sampykkt þann 10. NOV. 2006
 E.N. Sigurbjartur Halldórsson
 BÆJARHRAUN 20 · 220 HAFNARFJÖRDUR · KENNIT. 710706-2899
 vsb@vsb.is · Sími 585 8600 · Fax 585 8810 · www.vsb.is



Áritun sérhönnuðar					
Björn Gústafsson Kt: 180550 4889					
Verkefni					
SKIPALÓN 4-8					
HAFNARFIRÐI					
Verkefni					
BURÐARVIRKI UNDIRSTÖÐUR BÍLAKJALLARA GRUNNMYND					
Hannað	Teiknað	Yfirfarð	Kvarð	Síða	
BGJHJ	HJUGD		1:50	/ A1	
Daga	Verkefni	Teikning	Útgáfa		
24.03.2006	06731	BK B2U1	A		

V:\2006\06731\06731-Skipalón 4-8\Skýringar\06731-GRUNNMYND 1:50.dwg