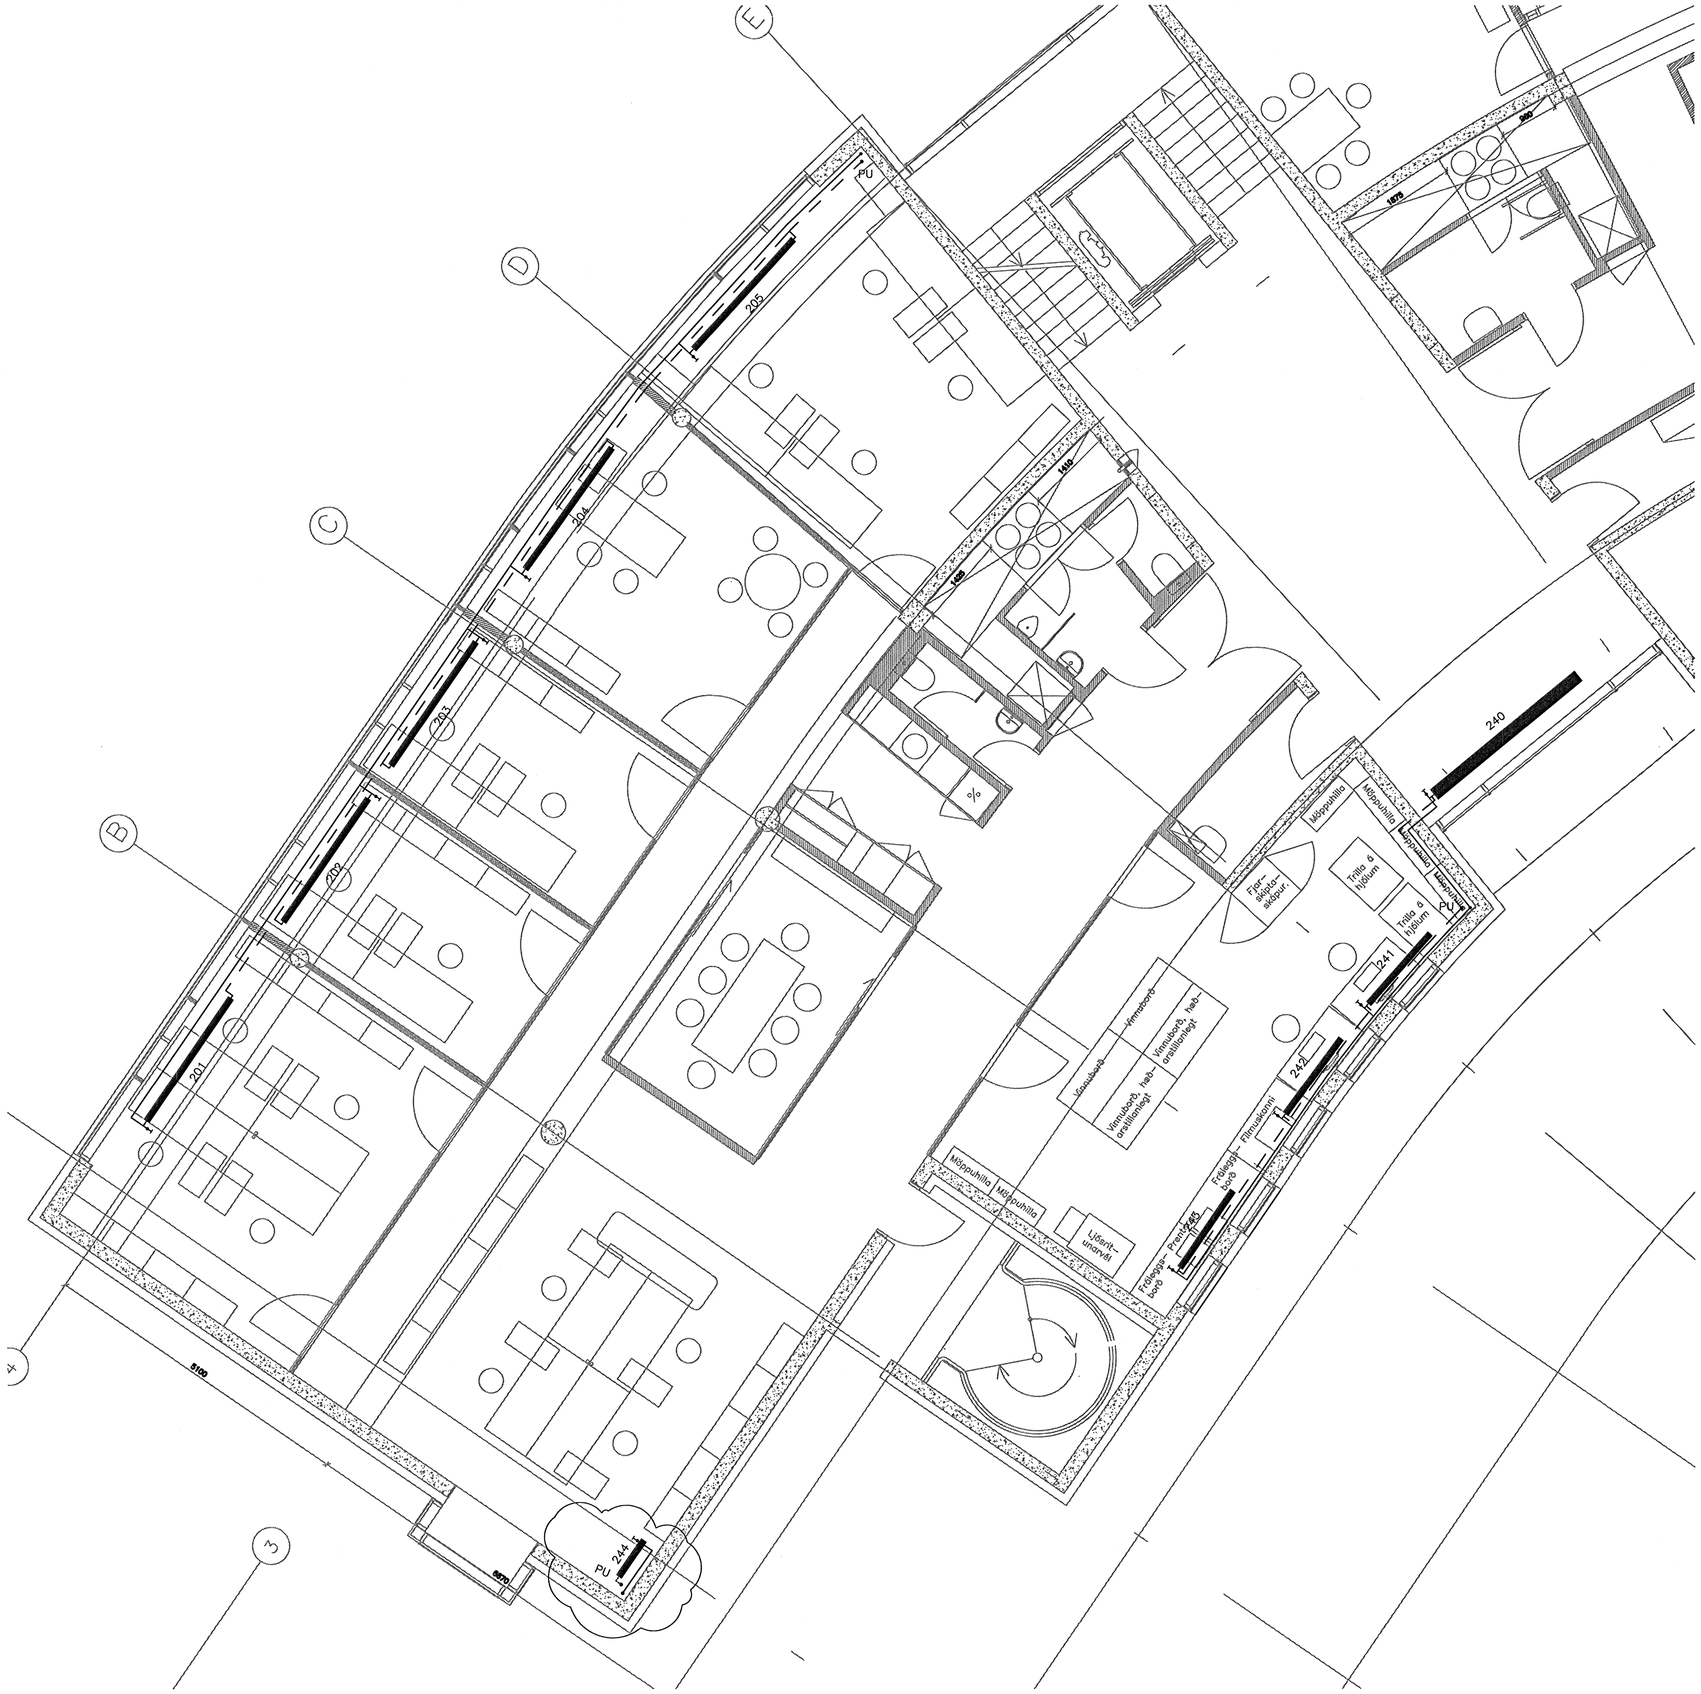

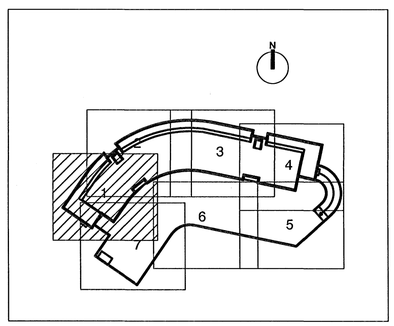

Byggingafulltrúi Hafnarfjarðar
Áritað hann
03 APR. 2006
VBS.

ALLAR ALMENNAR SKÝRINGAR SJÁ TEIKN. P00

ÚTG.	DAGS.	BREYTING:	HANNAÐ	SAMÞ.
A	23.03.2006	OFNI BREYTT OG HANN FÆRÐUR	ÞJK	SÁS

DALSHRAUN 1
HAFNARFIRÐI

GRUNNMYND 2.HÆÐ
SVÆÐI 1. HITALAGNIR

VSB VERKFRÆÐISTOFA

Áritun lögg. hönnuða:
Sveinn Áki Sverrisson Kt.230855-5609

FRV
BÆJARHRAUNI 20•220 HAFNARFJÖRÐUR
Heimasíða: www.vsb.is • Netfang: vsb@vsb.is
Sími585-8600 Fax 585-8610•Kt:710796-2899

Hannað: SÁS/ÁÞ		Teiknað:	ÁÞ
Mál:	1:50	Yfirfarið:	SÁS
Dags:	12.01.05	Nr:	03841–P45 A