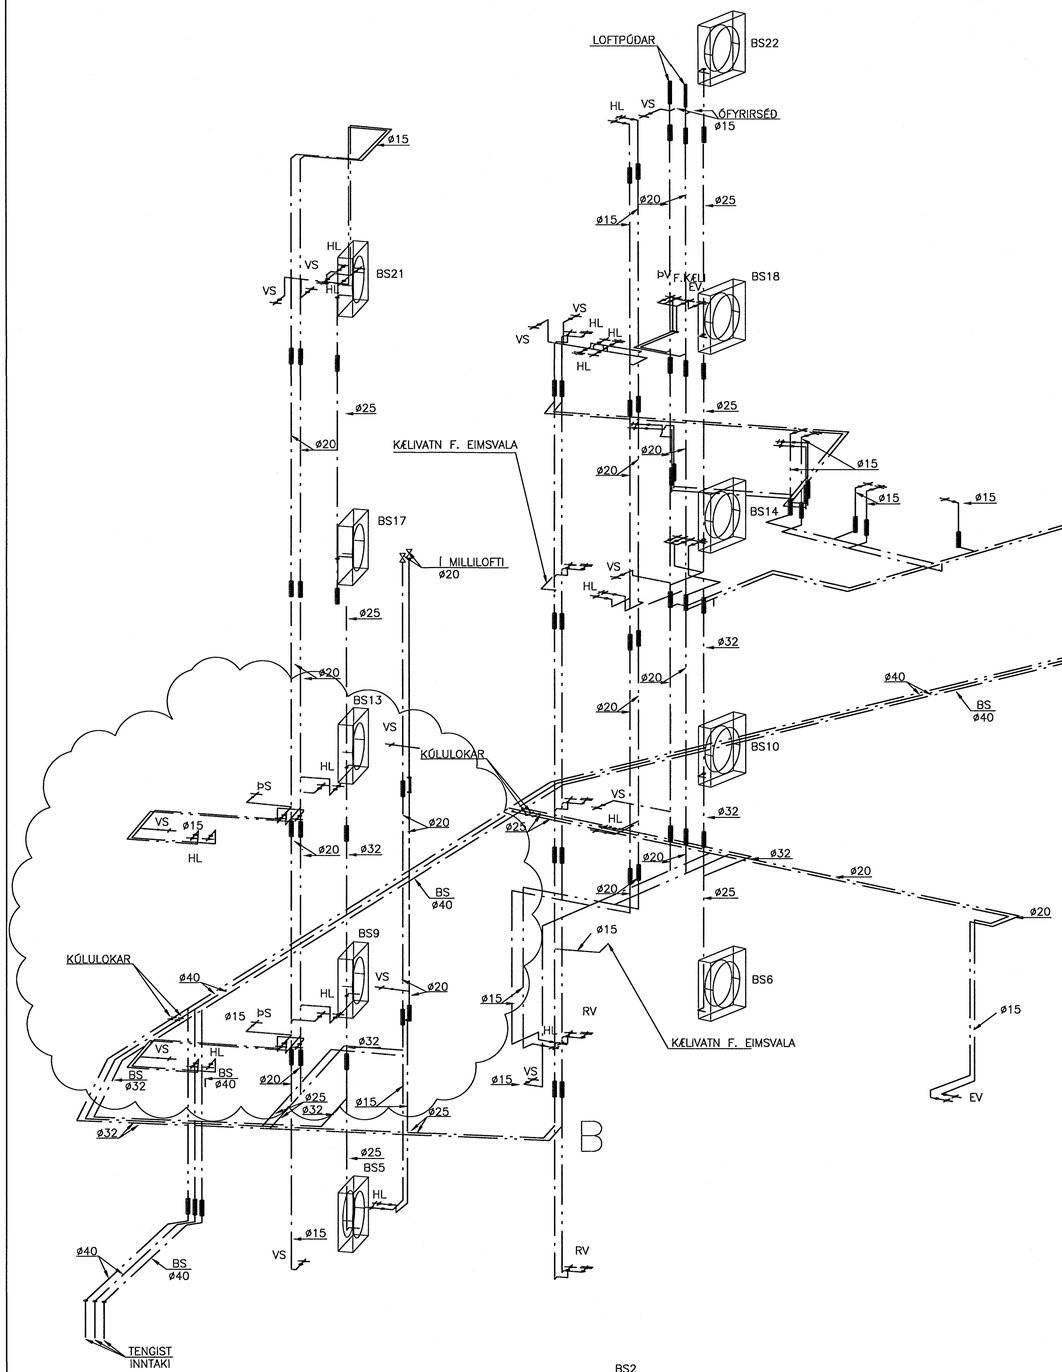

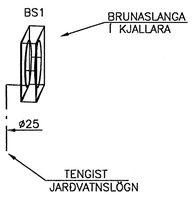

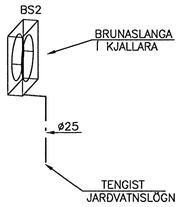

Byggingafulltrúi Hafnarfjarðar
Afgreitt þann
03 APR. 2006
VBS.

ALLAR ALMENNAR SKÝRINGAR SJÁ TEIKN. P00

ÚTG.	DAGS.	BREYTING:	HANNAÐ	SAMÞ.
D	23.03.2006	BREYTINGAR Á LÖGNUM Á 2. OG 3. HÆÐ	ÞJK	SÁS
C	16.11.2005	BREYTINGAR Á LÖGNUM Á 1. OG 5. HÆÐ	ÞJK	SÁS
B	02.11.2005	BREYTINGAR Á LÖGNUM Á 1. 2. OG 3. HÆÐ	ÞJK	SÁS
A	12.10.2005	BREYTINGAR Á LÖGNUM Á 4. OG 5. HÆÐ	ÞJK	SÁS

DALSHRAUN 1
HAFNARFIRÐI

RÚMMYND NEYSLUVATNSKERFI

VSB VERKFRÆÐISTOFA

Áritun lögg. hönnuðar:
Sveinn Áki Sverrisson Kt.230855-5609

BÆJARHRAUNI 20•220 HAFNARFJÖRÐUR
Heimasíða: www.vsb.is • Netfang: vsb@vsb.is
Sími585-8600 Fax 585-8610•Kt:710798-2899

FRV

Hannað:	ÁÞ	Teiknað:	ÁÞ
Mál:	1:50	Yfirfarið:	SÁS
Dags:	12.01.05	Nr:	03841-P33 D