


Snið C-C

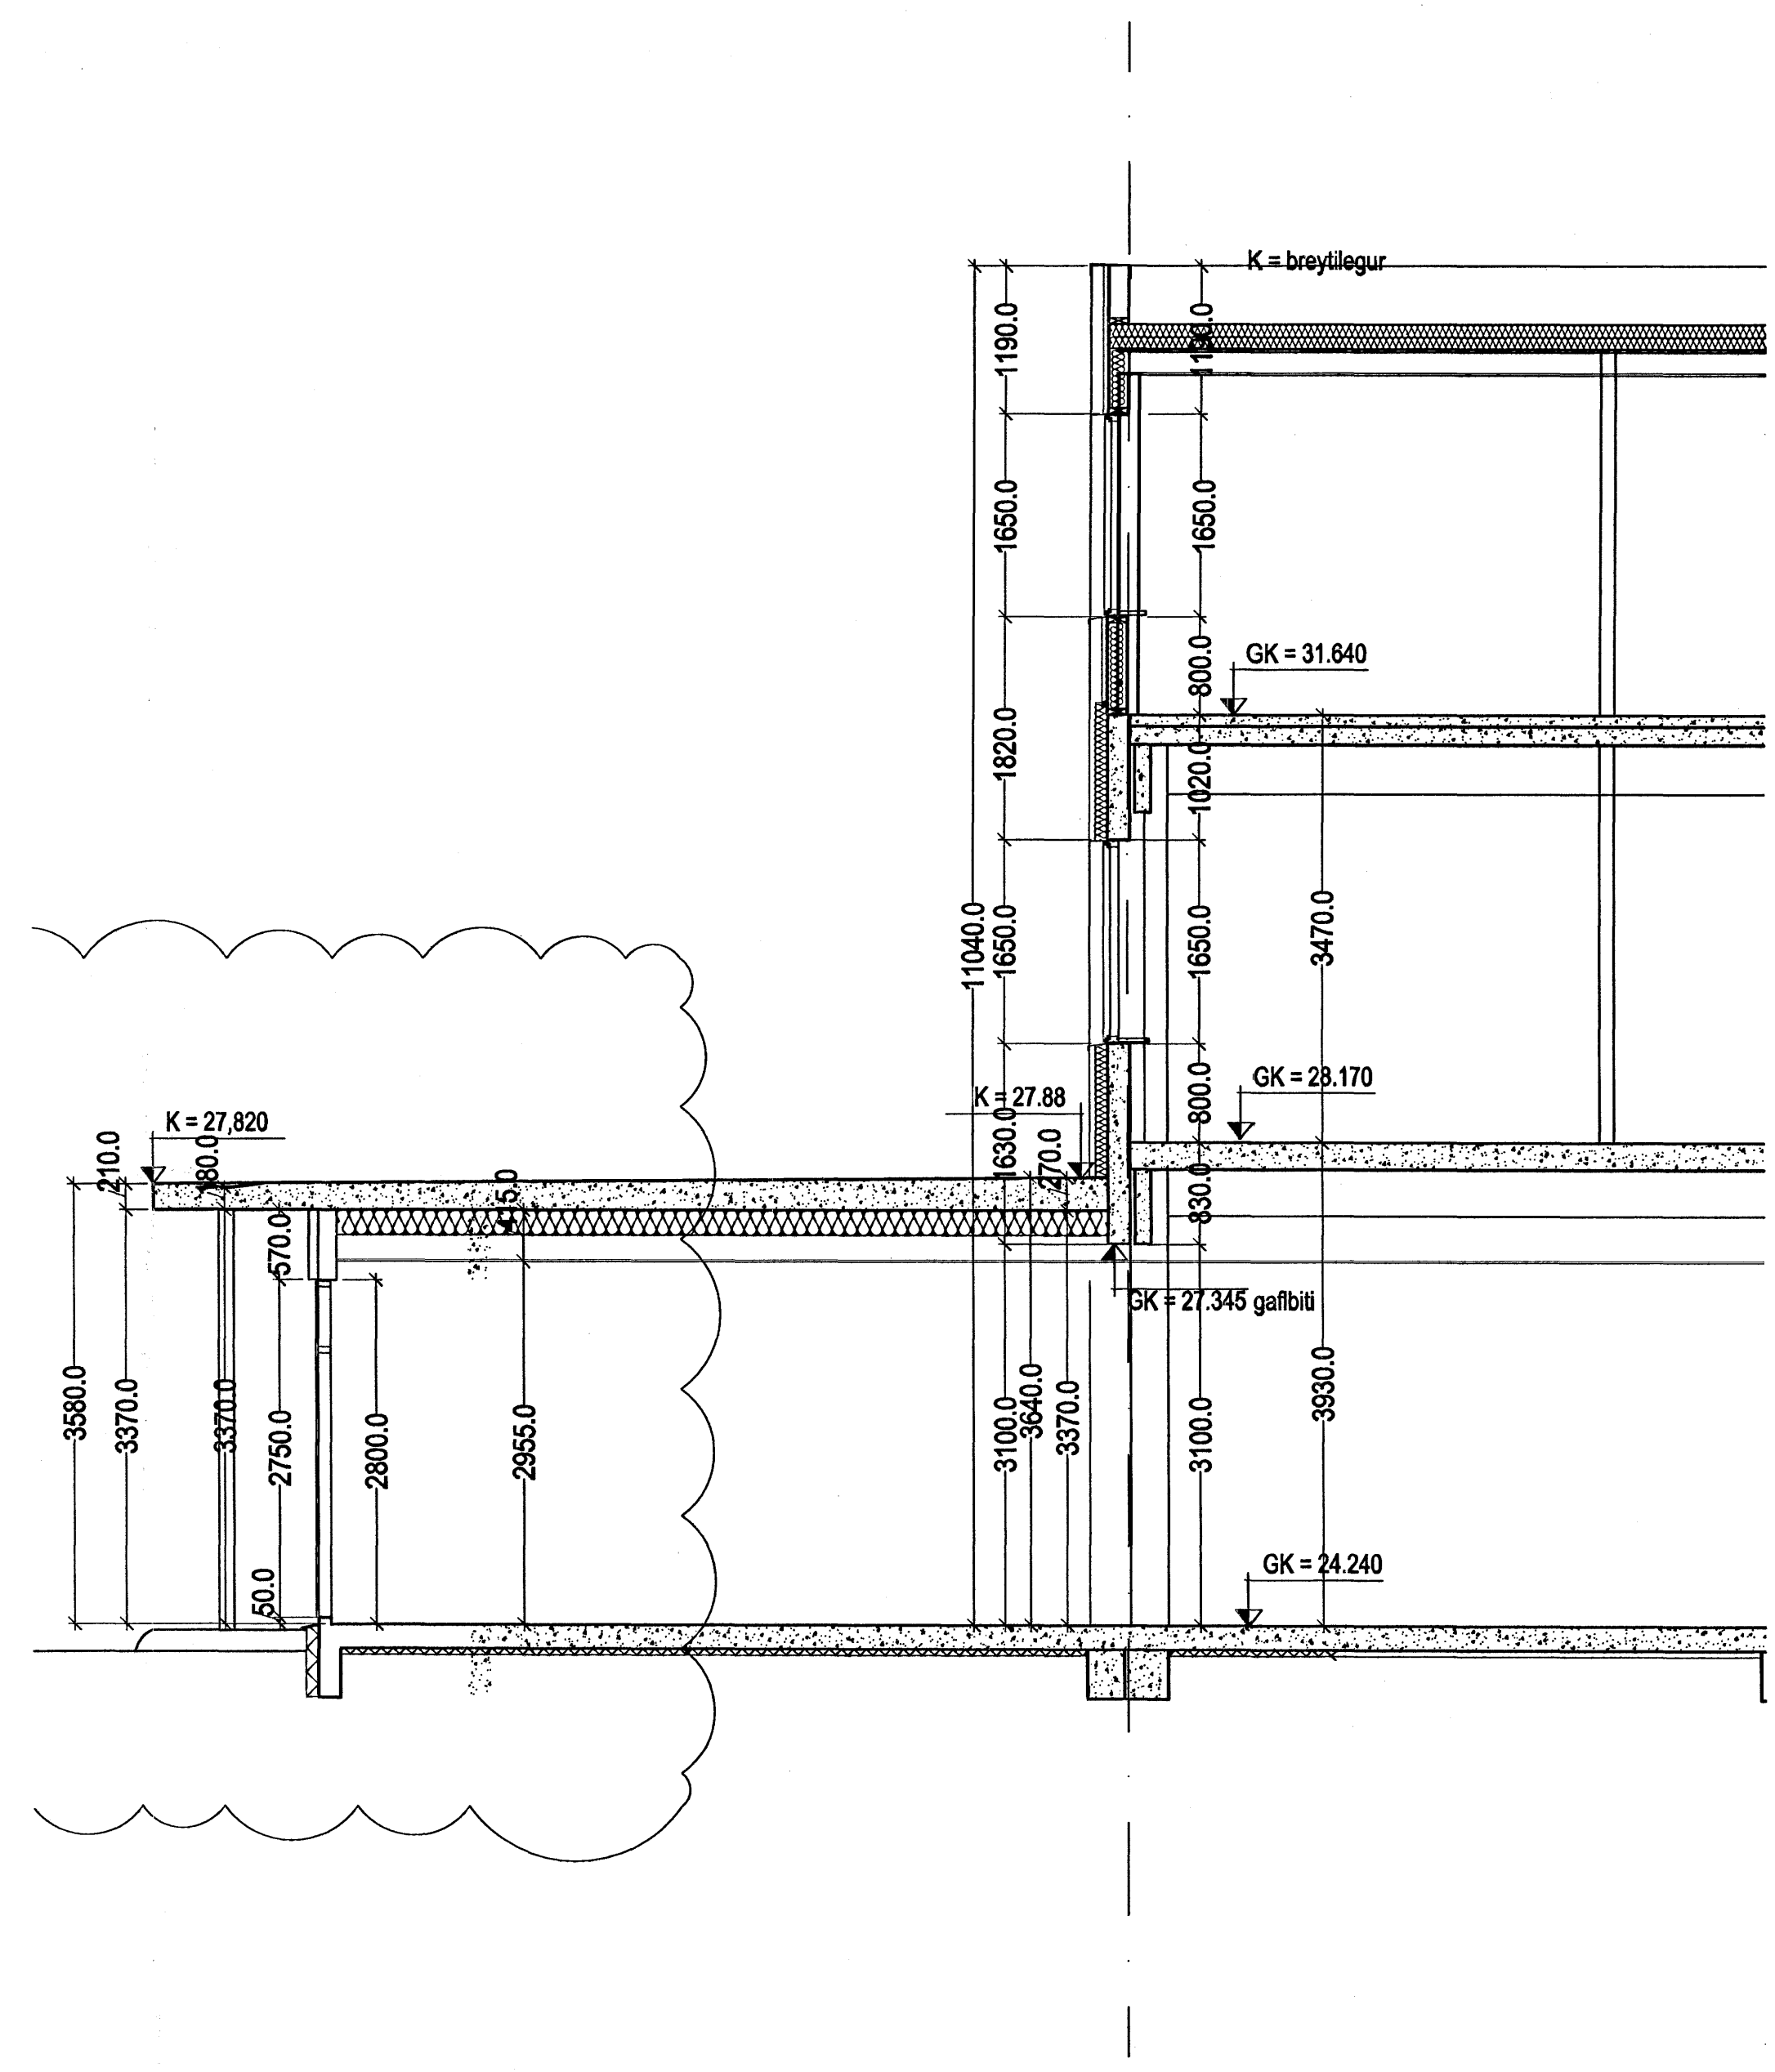

Sneiðing d

Byggingatillitun  
 Afgreitt þann  
 30 MAR 2008  
 VPS

2.2.2008 gættur / Leifur  
 2008 2008

**á stofunni arkitektar**  
 Bergstaðastræti 10. Rvk. Sími 551 1460. Stofunni.is

Finur Björgvinsson, arkitekt FAI KT: 180044-3089  
 Hilmar Þór Björgvinsson, arkitekt FAI KT: 280545-3109  
 Sigríður Ólafsdóttir, arkitekt FAI *Augr. Clefs* KT: 071070-5089

REYKJAVÍKURVEGUR 74  
 VÍSBYGGING OG ENDURBÆTUR  
 SNEIÐING C:C OG D:D

SMÁSTYKI  
 660589-1399  
 REYKJAVÍK 25.11.2008

04-40 A-VS-003 A