


Afstöðumynd 1:500

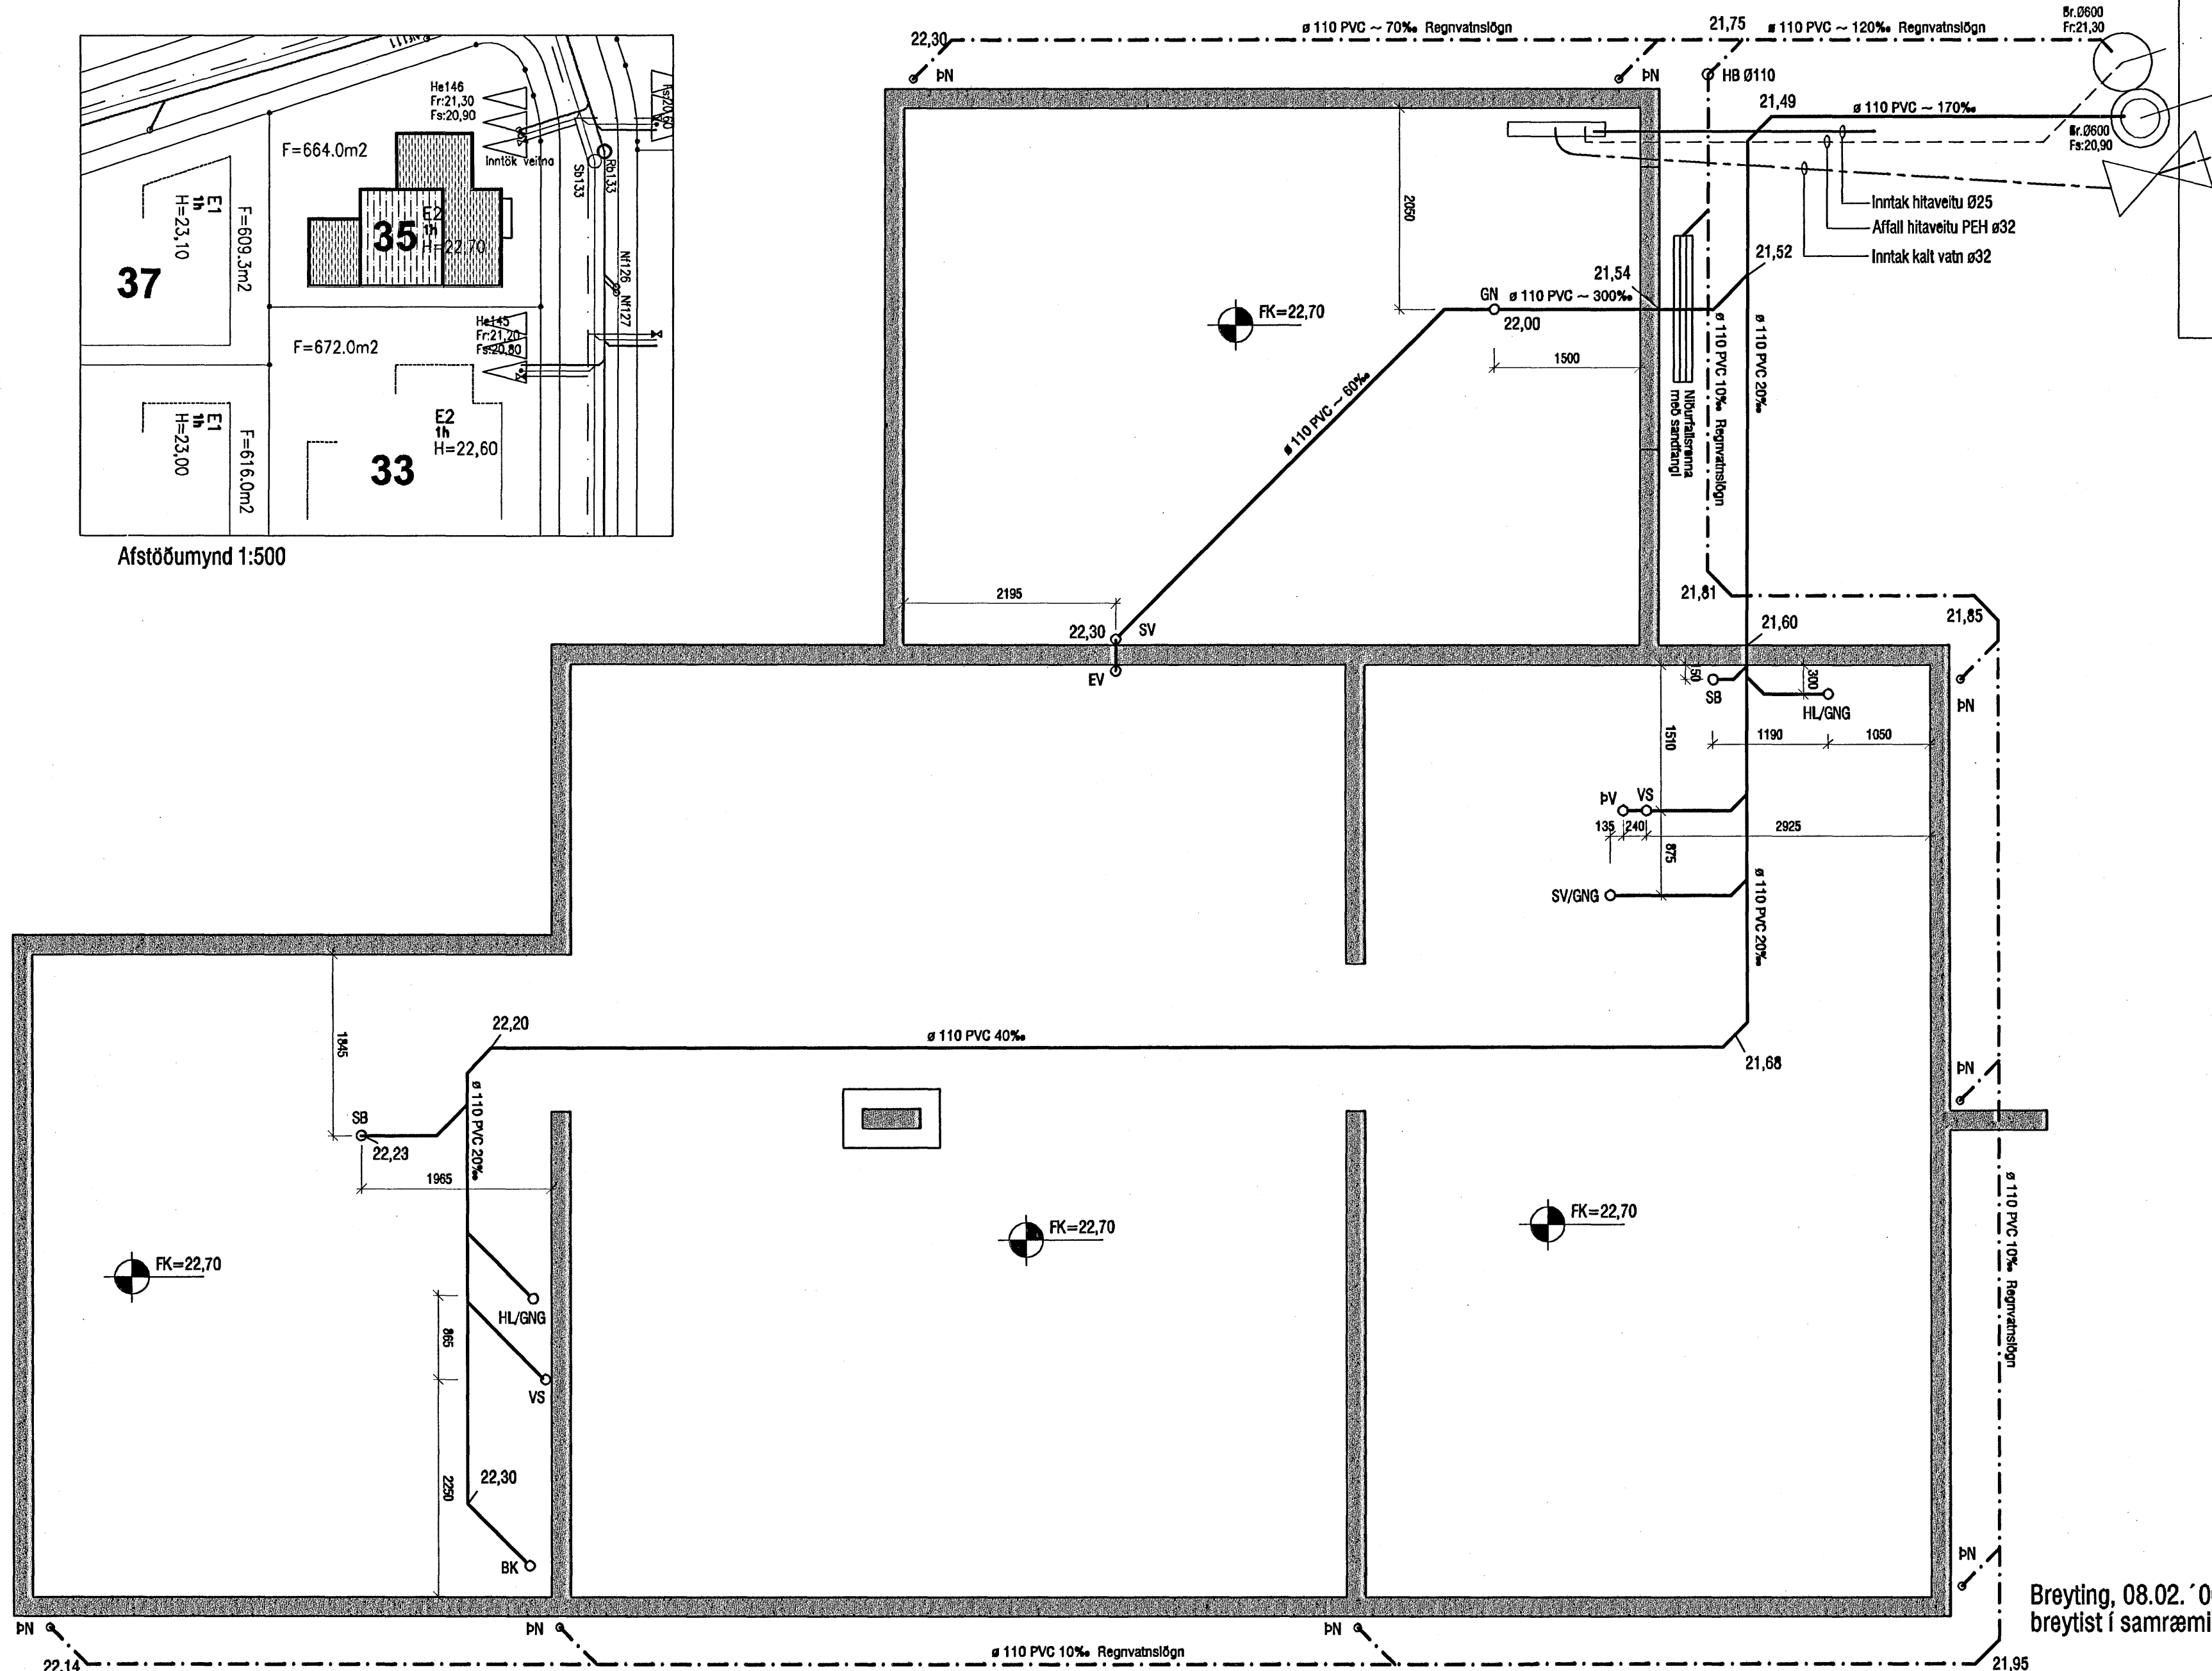

Byggingeðlitið Heimirjarðar
 Ágúst þenn
 18 FEB. 2006

Breyting, 08.02. '06: Þakniðurföllum fækkað og regnvatnslögn breytist í samræmi við það.

Göt í sökkulveggi (300*300) skulu vera í kóta sem er 10 cm neðar en rennisliskótar.

VEKTOR - hönnun og ráðgjöf - Nýbýlavegi 6, 200 Kópavogi.		Sigurður Hafsteinsson byggingatæknifræðingur V. 0304597748 sími: 554-6650 fax: 554-6688.	
L-02		BR 1	27.09.'05
		BR 2	08.02.'06
Telkn. nr.	Tilvisun á teikningu	Br.	Dags.
Samþykkt	<i>[Signature]</i>		
Hannað EK		Teiknað MA	
Dagsetning	Verk nr.	Mællivardi	Telkn. nr.
15.09.05	A-05-08-29	1:50	L-02