


Afstöðumynd 1:500

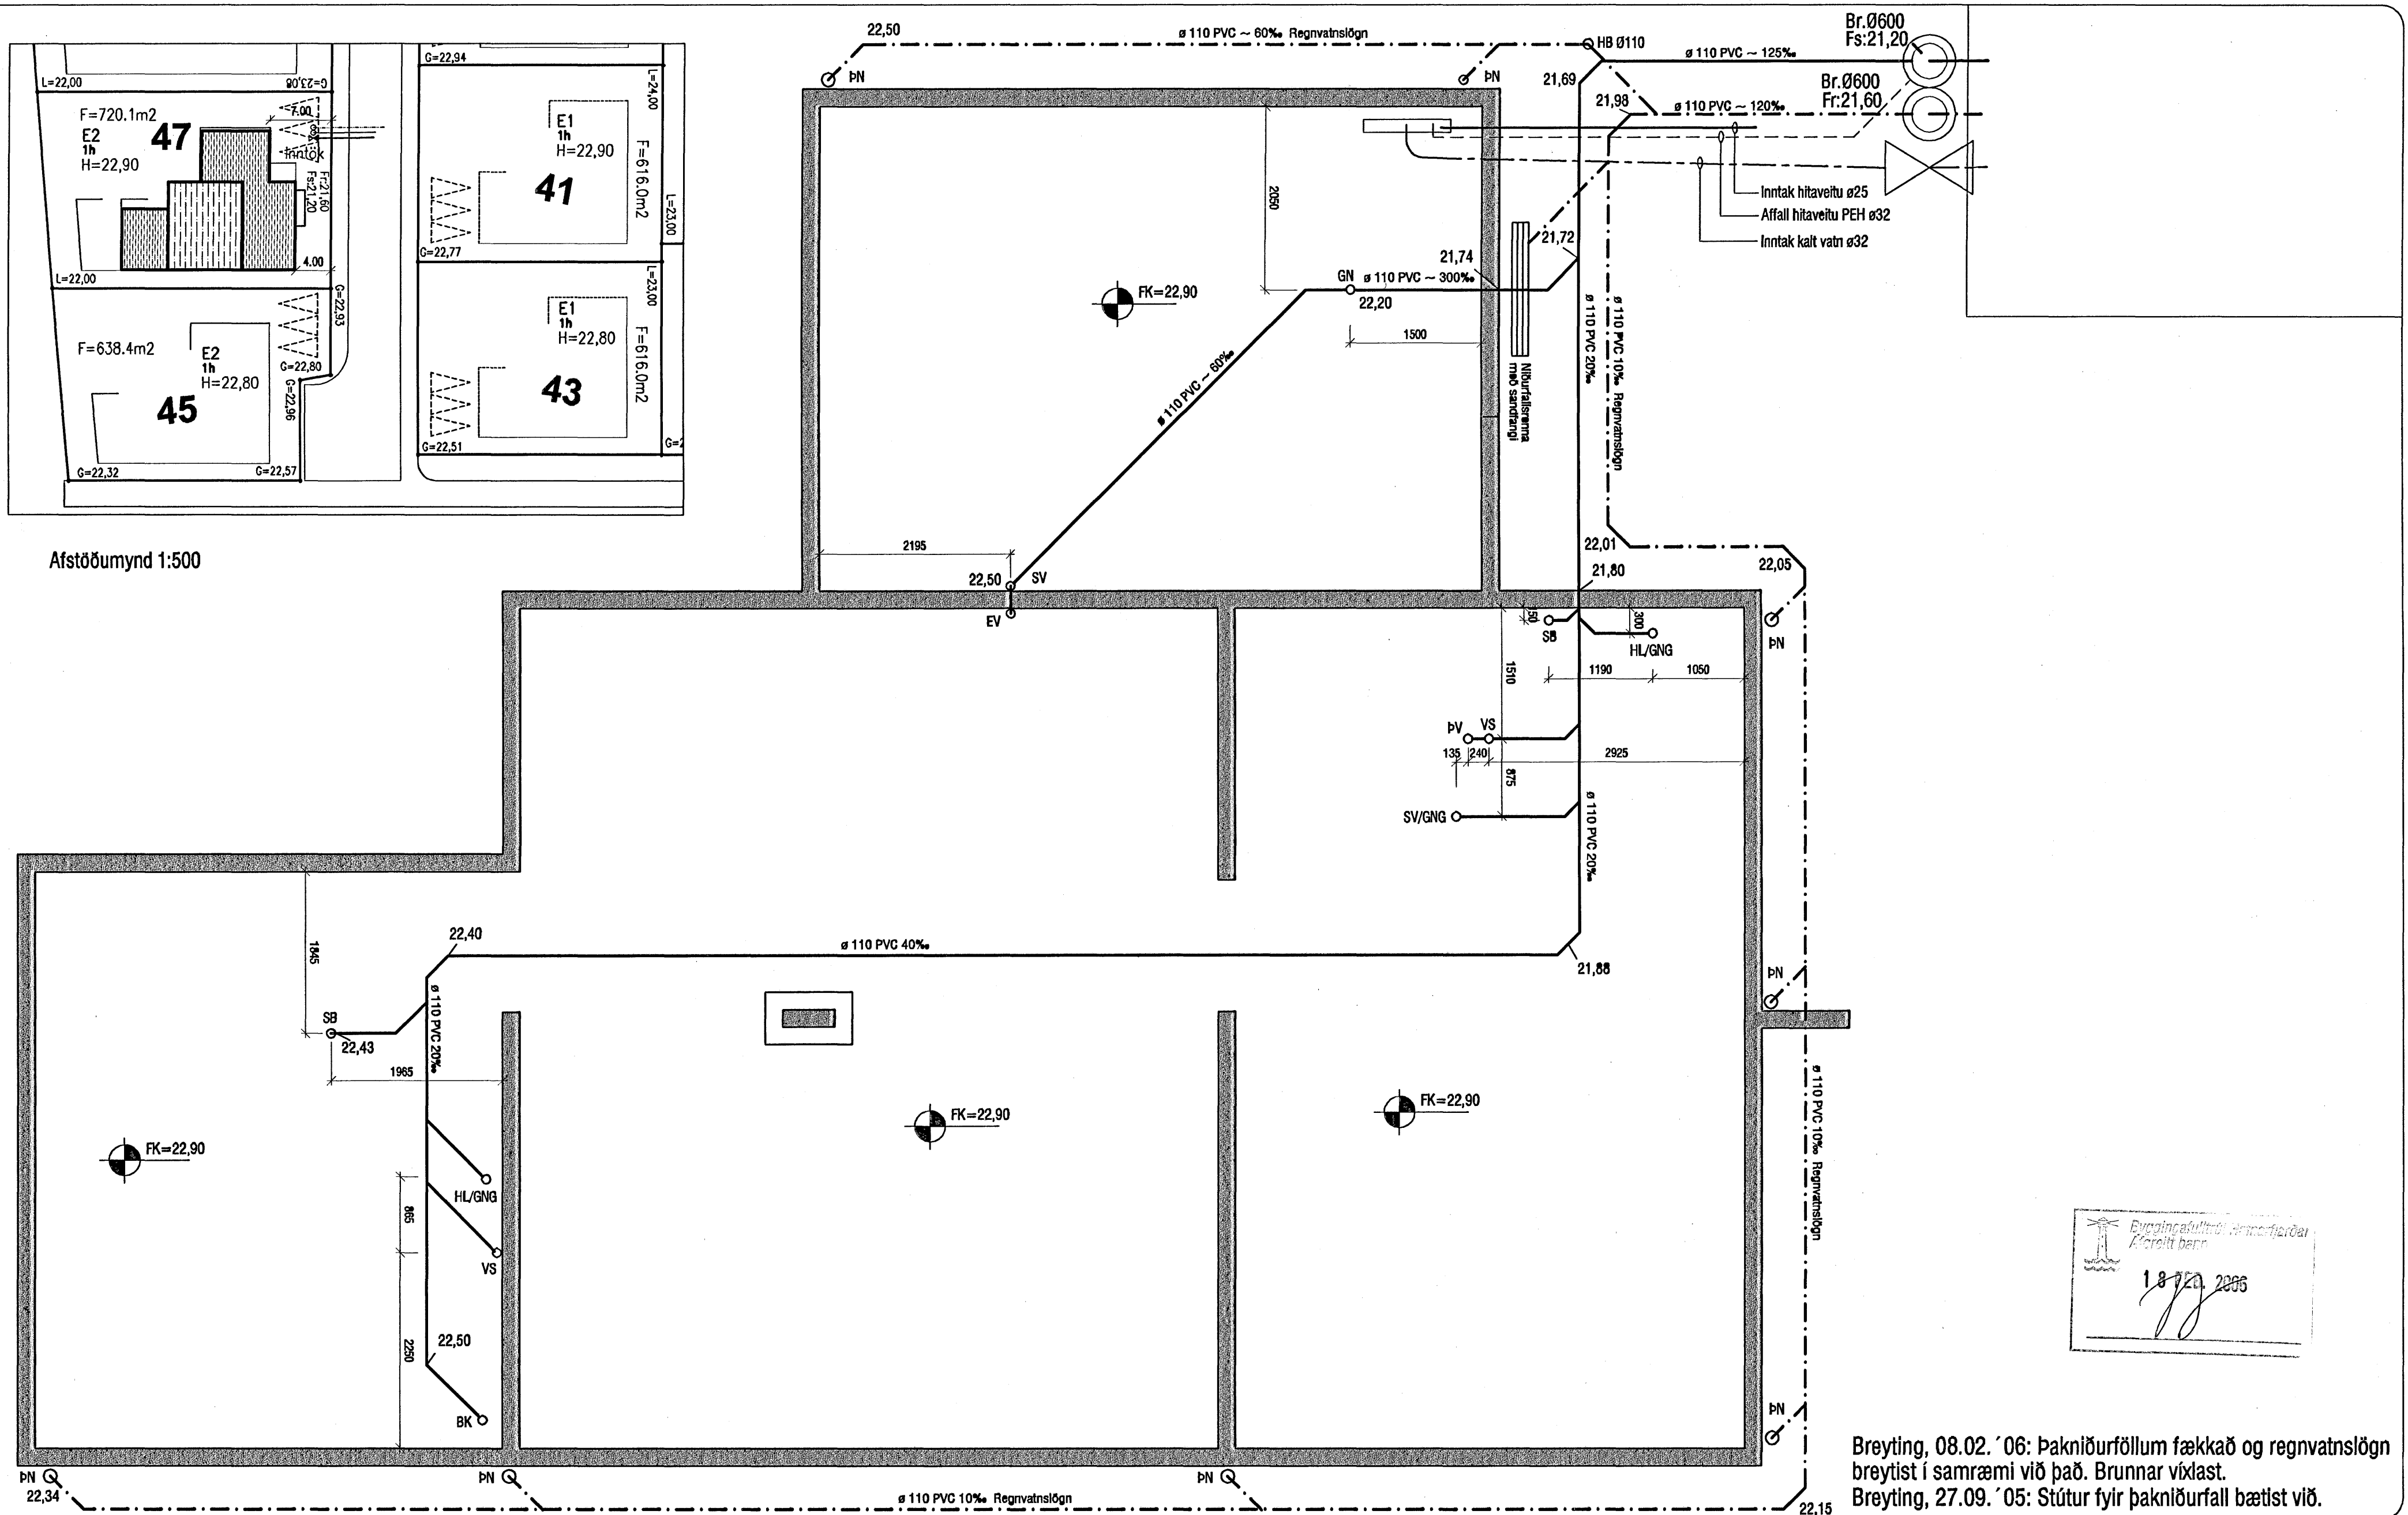

Breyting, 08.02.'06: Þakniðurföllum fækkað og regnvatnsliðgn breytist í samræmi við það. Brunnar víxlast.  
Breyting, 27.09.'05: Stútur fyrir þakniðurfall bættist við.

<b>VEKTOR</b> -hönnun og ráðgjöf- Nýbýlavegi 6, 200 Kópavogi.		Sigurður Hafsteinsson byggingateknifræðingur f. 030459-7748 sími 554-8650 fax 554-6668.	
L-02		BR 1	27.09.'05
		BR 2	08.02.'06
Teikn. nr.	Tilvisun á teikningu	Br.	Dags.
Samþykkt	<i>[Signature]</i>		
		<b>FLÉTTUVELLIR 47, HAFNARFIRÐI</b>	
		<b>GRUNNLAGNIR</b>	
		<b>GRUNNMYND</b>	
Hannað	EK	Teiknað	MA
Dagselting	Verk nr.	Mælikvæði	Teikn. nr.
19.09.05	A-05-07-25	1:50	L-02