


Afstöðumynd 1:500

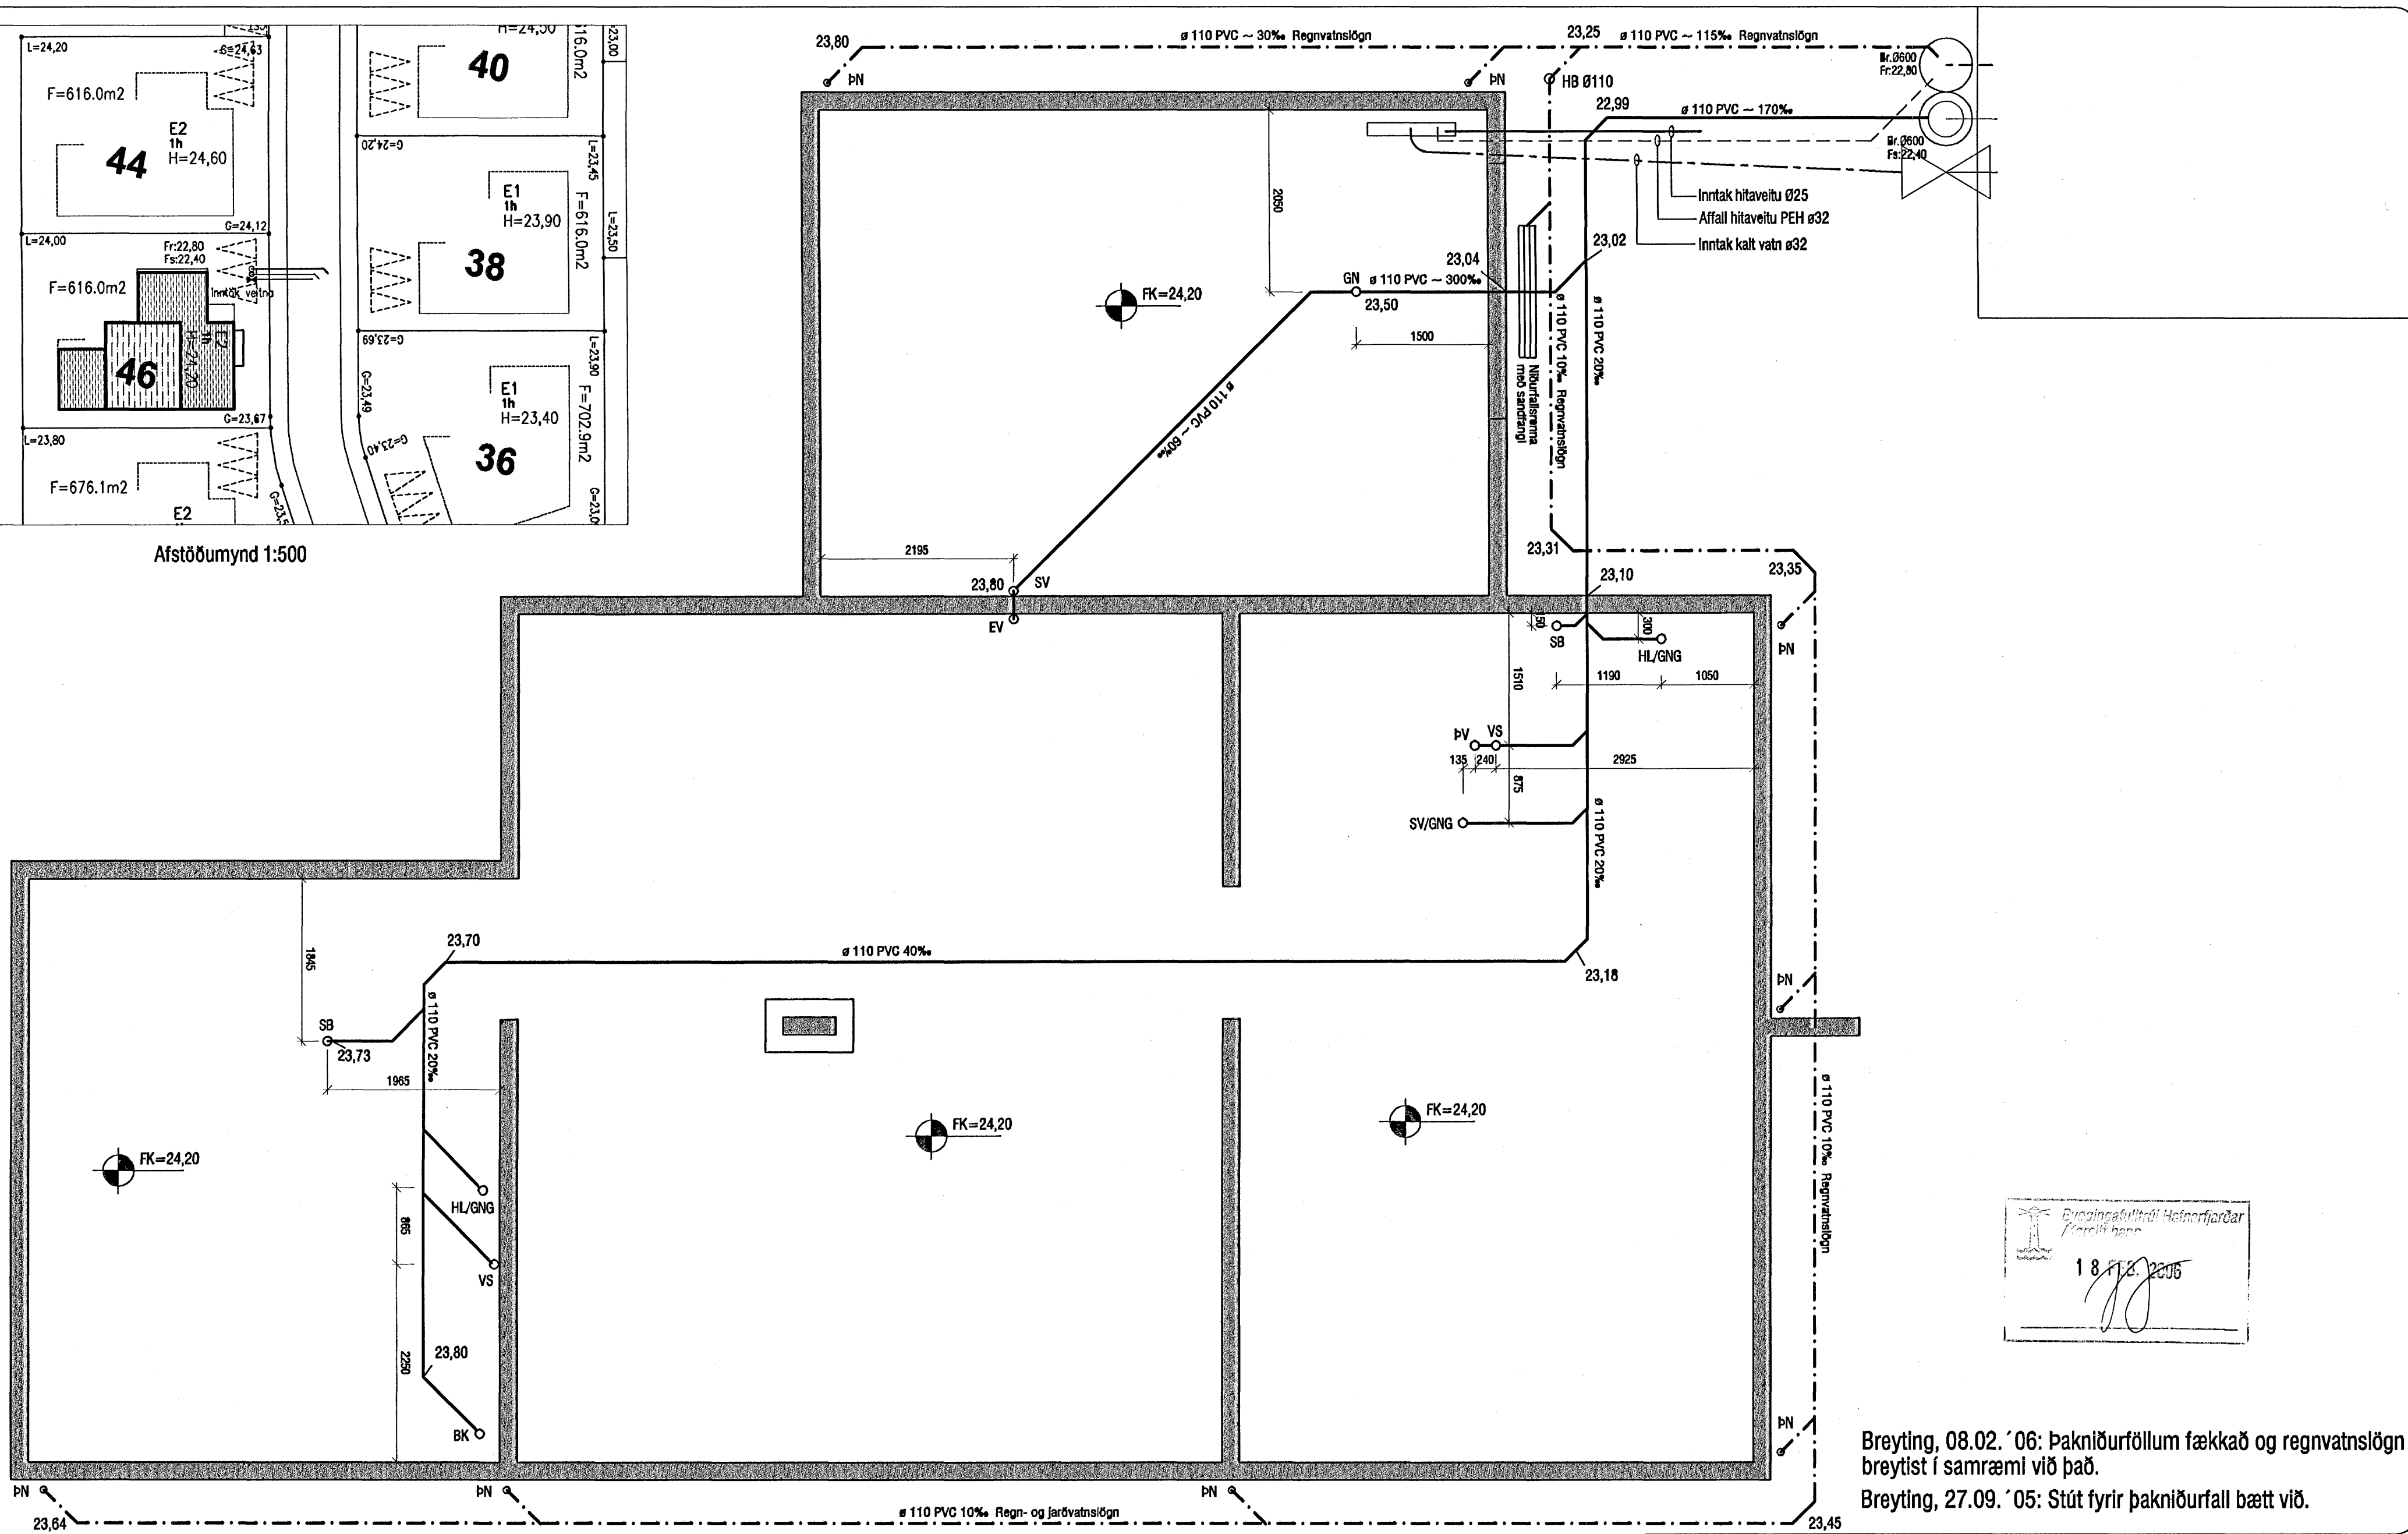

Byggingaáhrifur Hefturfarðar
Kopli þann

Breyting, 08.02. '06: Þakniðurföllum fækkað og regnvatnslögn breytist í samræmi við það.
Breyting, 27.09. '05: Stút fyrir þakniðurfall bætt við.

Göt í sökkulveggi (300*300) skulu vera í kóta sem er 10 cm neðar en rennisliskótar.

VEKTOR - hönnun og ráðgjöf - Nýbýlavegi 6, 200 Kópavogi.		Sigurður Hafsteinsson byggingaáhrifur Hú. 030658-7748 símt. 554-8650 fax 554-8668.	
L-02		Br. 1	27.09.'05
		Br. 2	08.02.'06
Teikn. nr.	Tilvísun á teikningu	Br.	Dags.
Samþykkt	<i>[Signature]</i>		
		FLÉTTUVELLIR 46, HAFNARFIRÐI	
		GRUNNLAGNIR	
		GRUNNMYND	
Hannað	EK	Teiknað	MA
Dagsetning	Verk nr.	Mælikvæði	Teikn. nr.
19.09.05	A-05-08-28	1:50	L-02