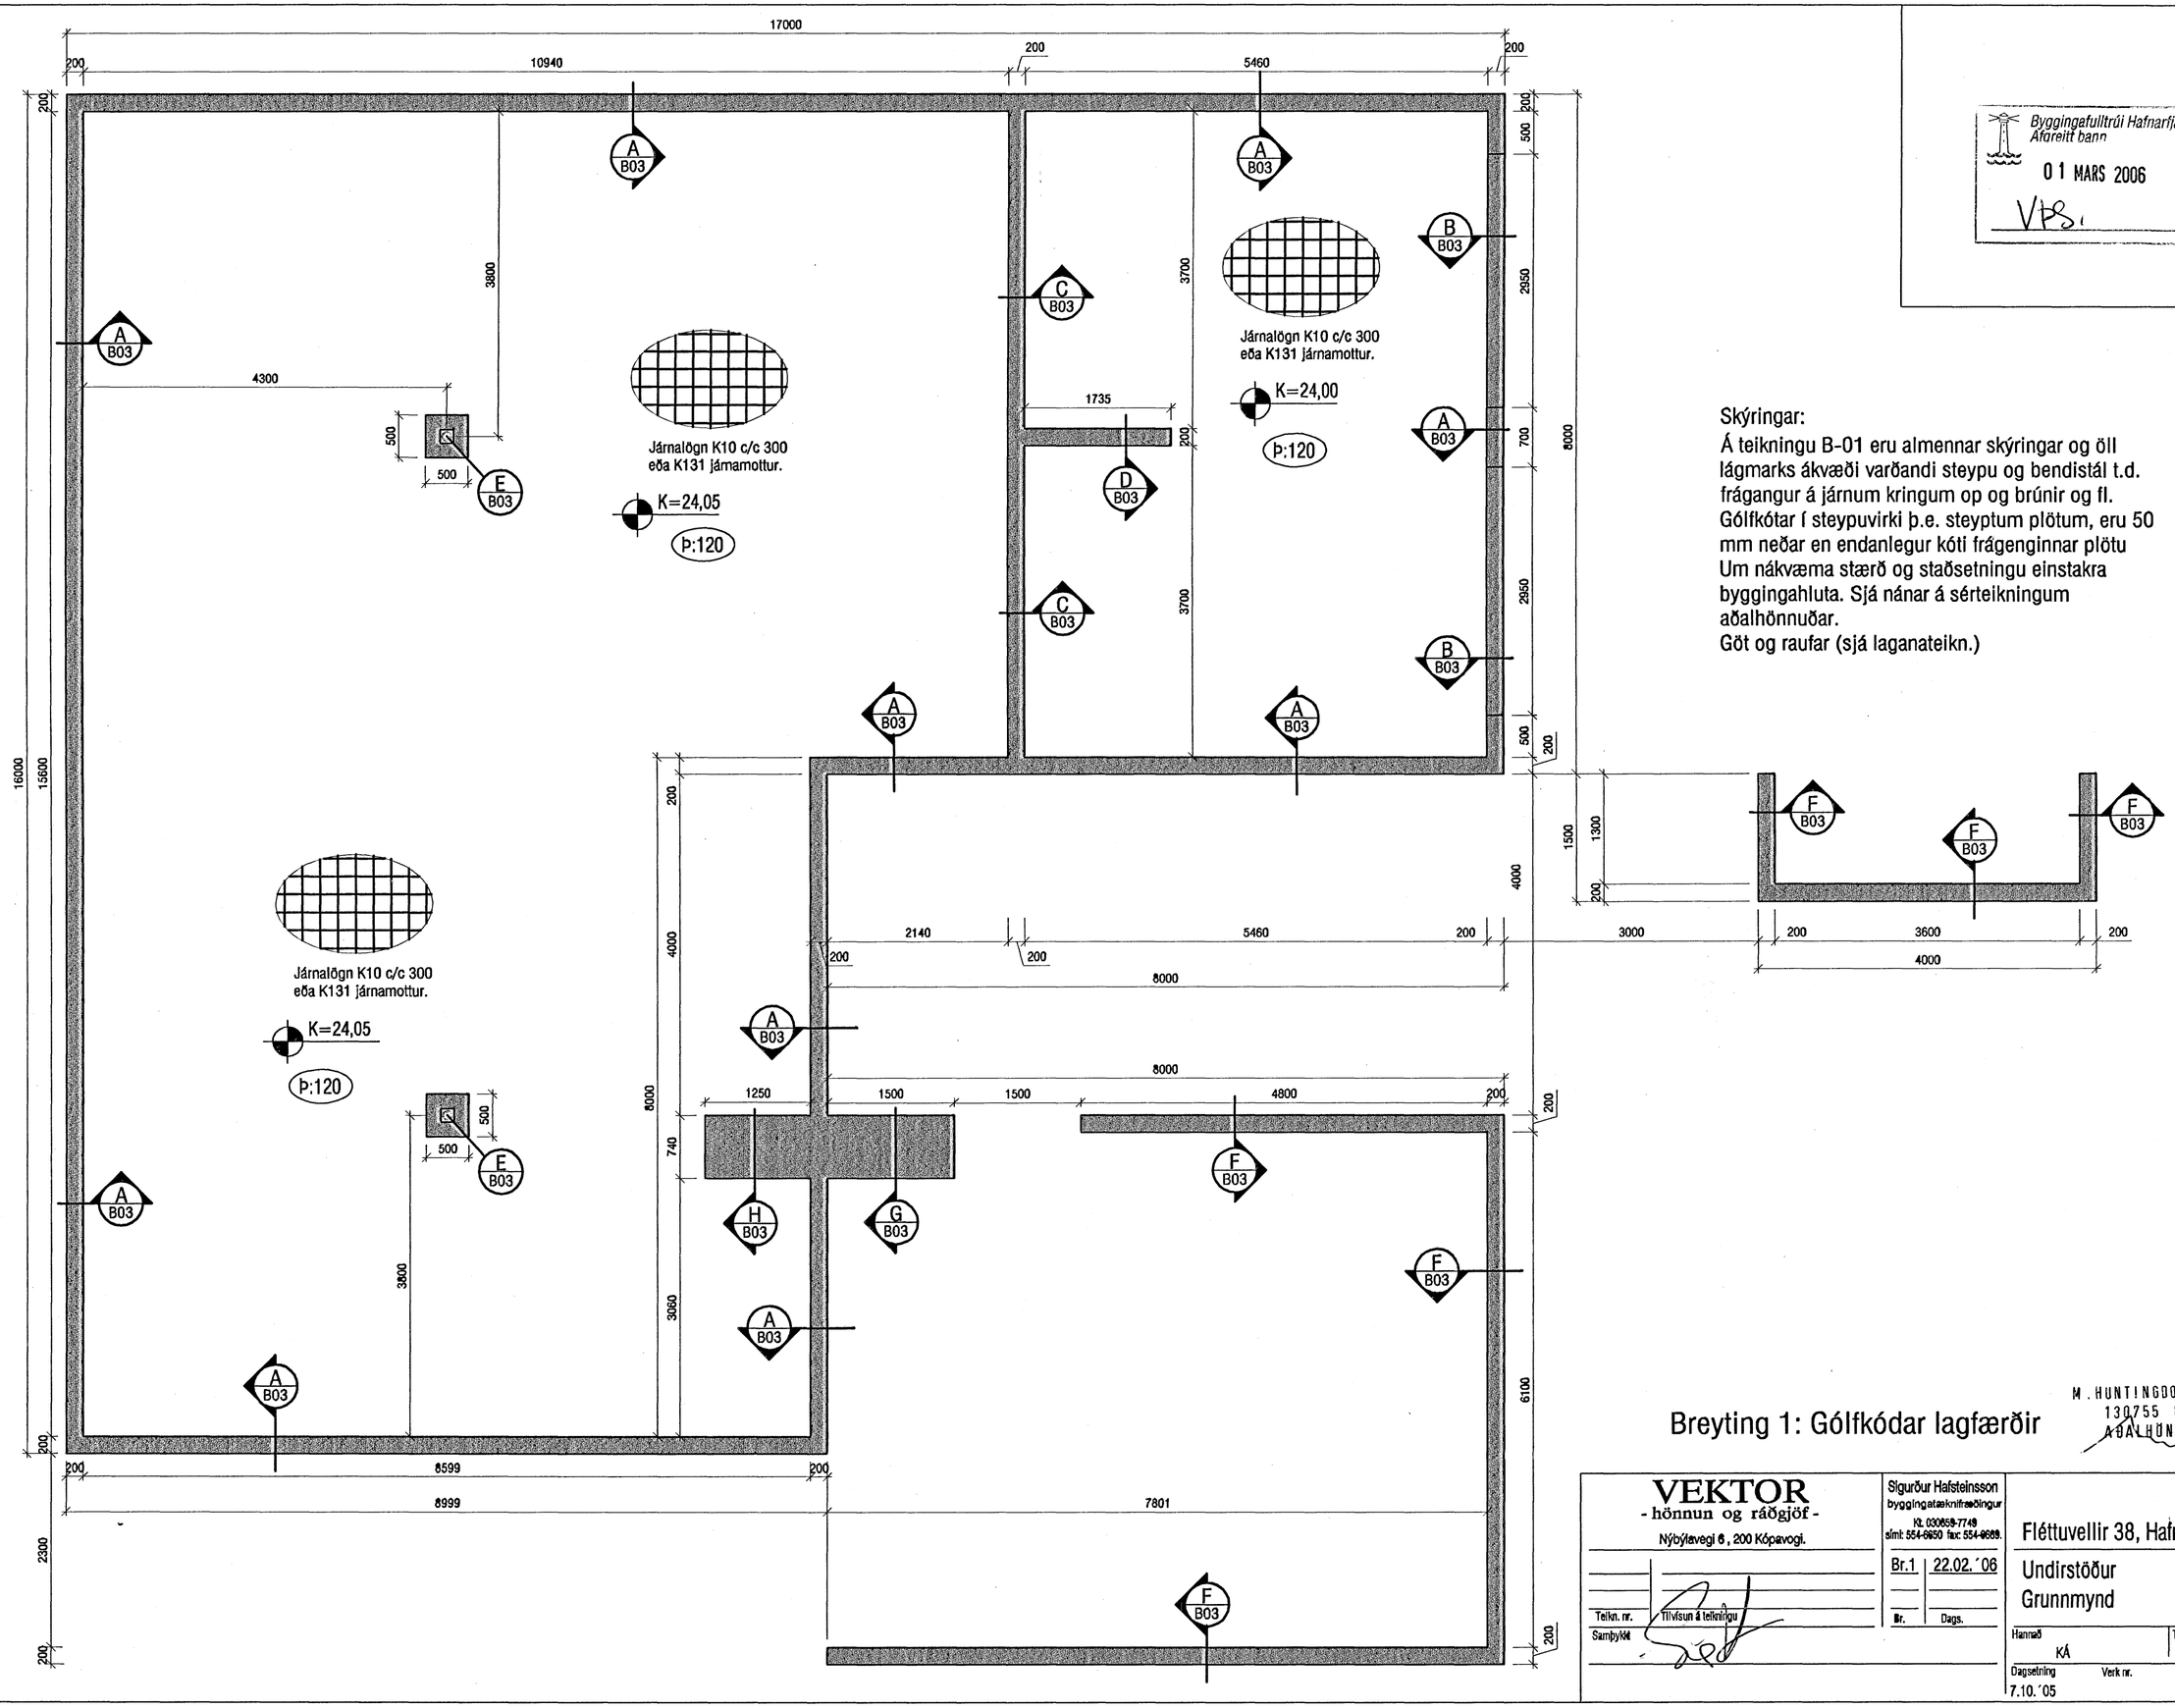

Byggingafulltrúi Hafnarfjarðar
Áfreitt bann
01 MARS 2006
VPS.

Skýringar:
Á teikningu B-01 eru almennar skýringar og öll lágmarks ákvæði varðandi steypu og bendistál t.d. frágangur á járnum kringum op og brúnir og fl.
Gólfkótar í steypuvirki þ.e. steyptum plötum, eru 50 mm neðar en endanlegur kóti frágenginnar plötu
Um nákvæma stærð og staðsetningu einstakra byggingahluta. Sjá nánar á sérteikningum aðalhönnuðar.
Göt og raufar (sjá laganateikn.)

Breyting 1: Gólfkódar lagfærðir

M. HUNTINGDON-WILLIAMS
130755 8019
AÐALHÖNNUÐUR

VEKTOR
- hönnun og ráðgjöf -
Nýbýlavegi 6, 200 Kópavogi.

Sigurður Hafsteinsson
byggingatæknifræðingur
Kt. 030659-7749
sími: 554-6650 fax: 554-6689.

Br.1	22.02.´06
Br.	Dags.

Teikn. nr. | Tilvísun á teikningu
Samþykkt

Fléttuvellir 38, Hafnarfirði

Undirstöður
Grunnmynd

Hannað	Teiknað		
KÁ	KÁ		
Dagsetning	Verk nr.	Mælikvarði	Teikn. nr.
7.10.´05		1:50	B-02