


28 FEB. 2006
VBS

GRUNNMYND 1:50

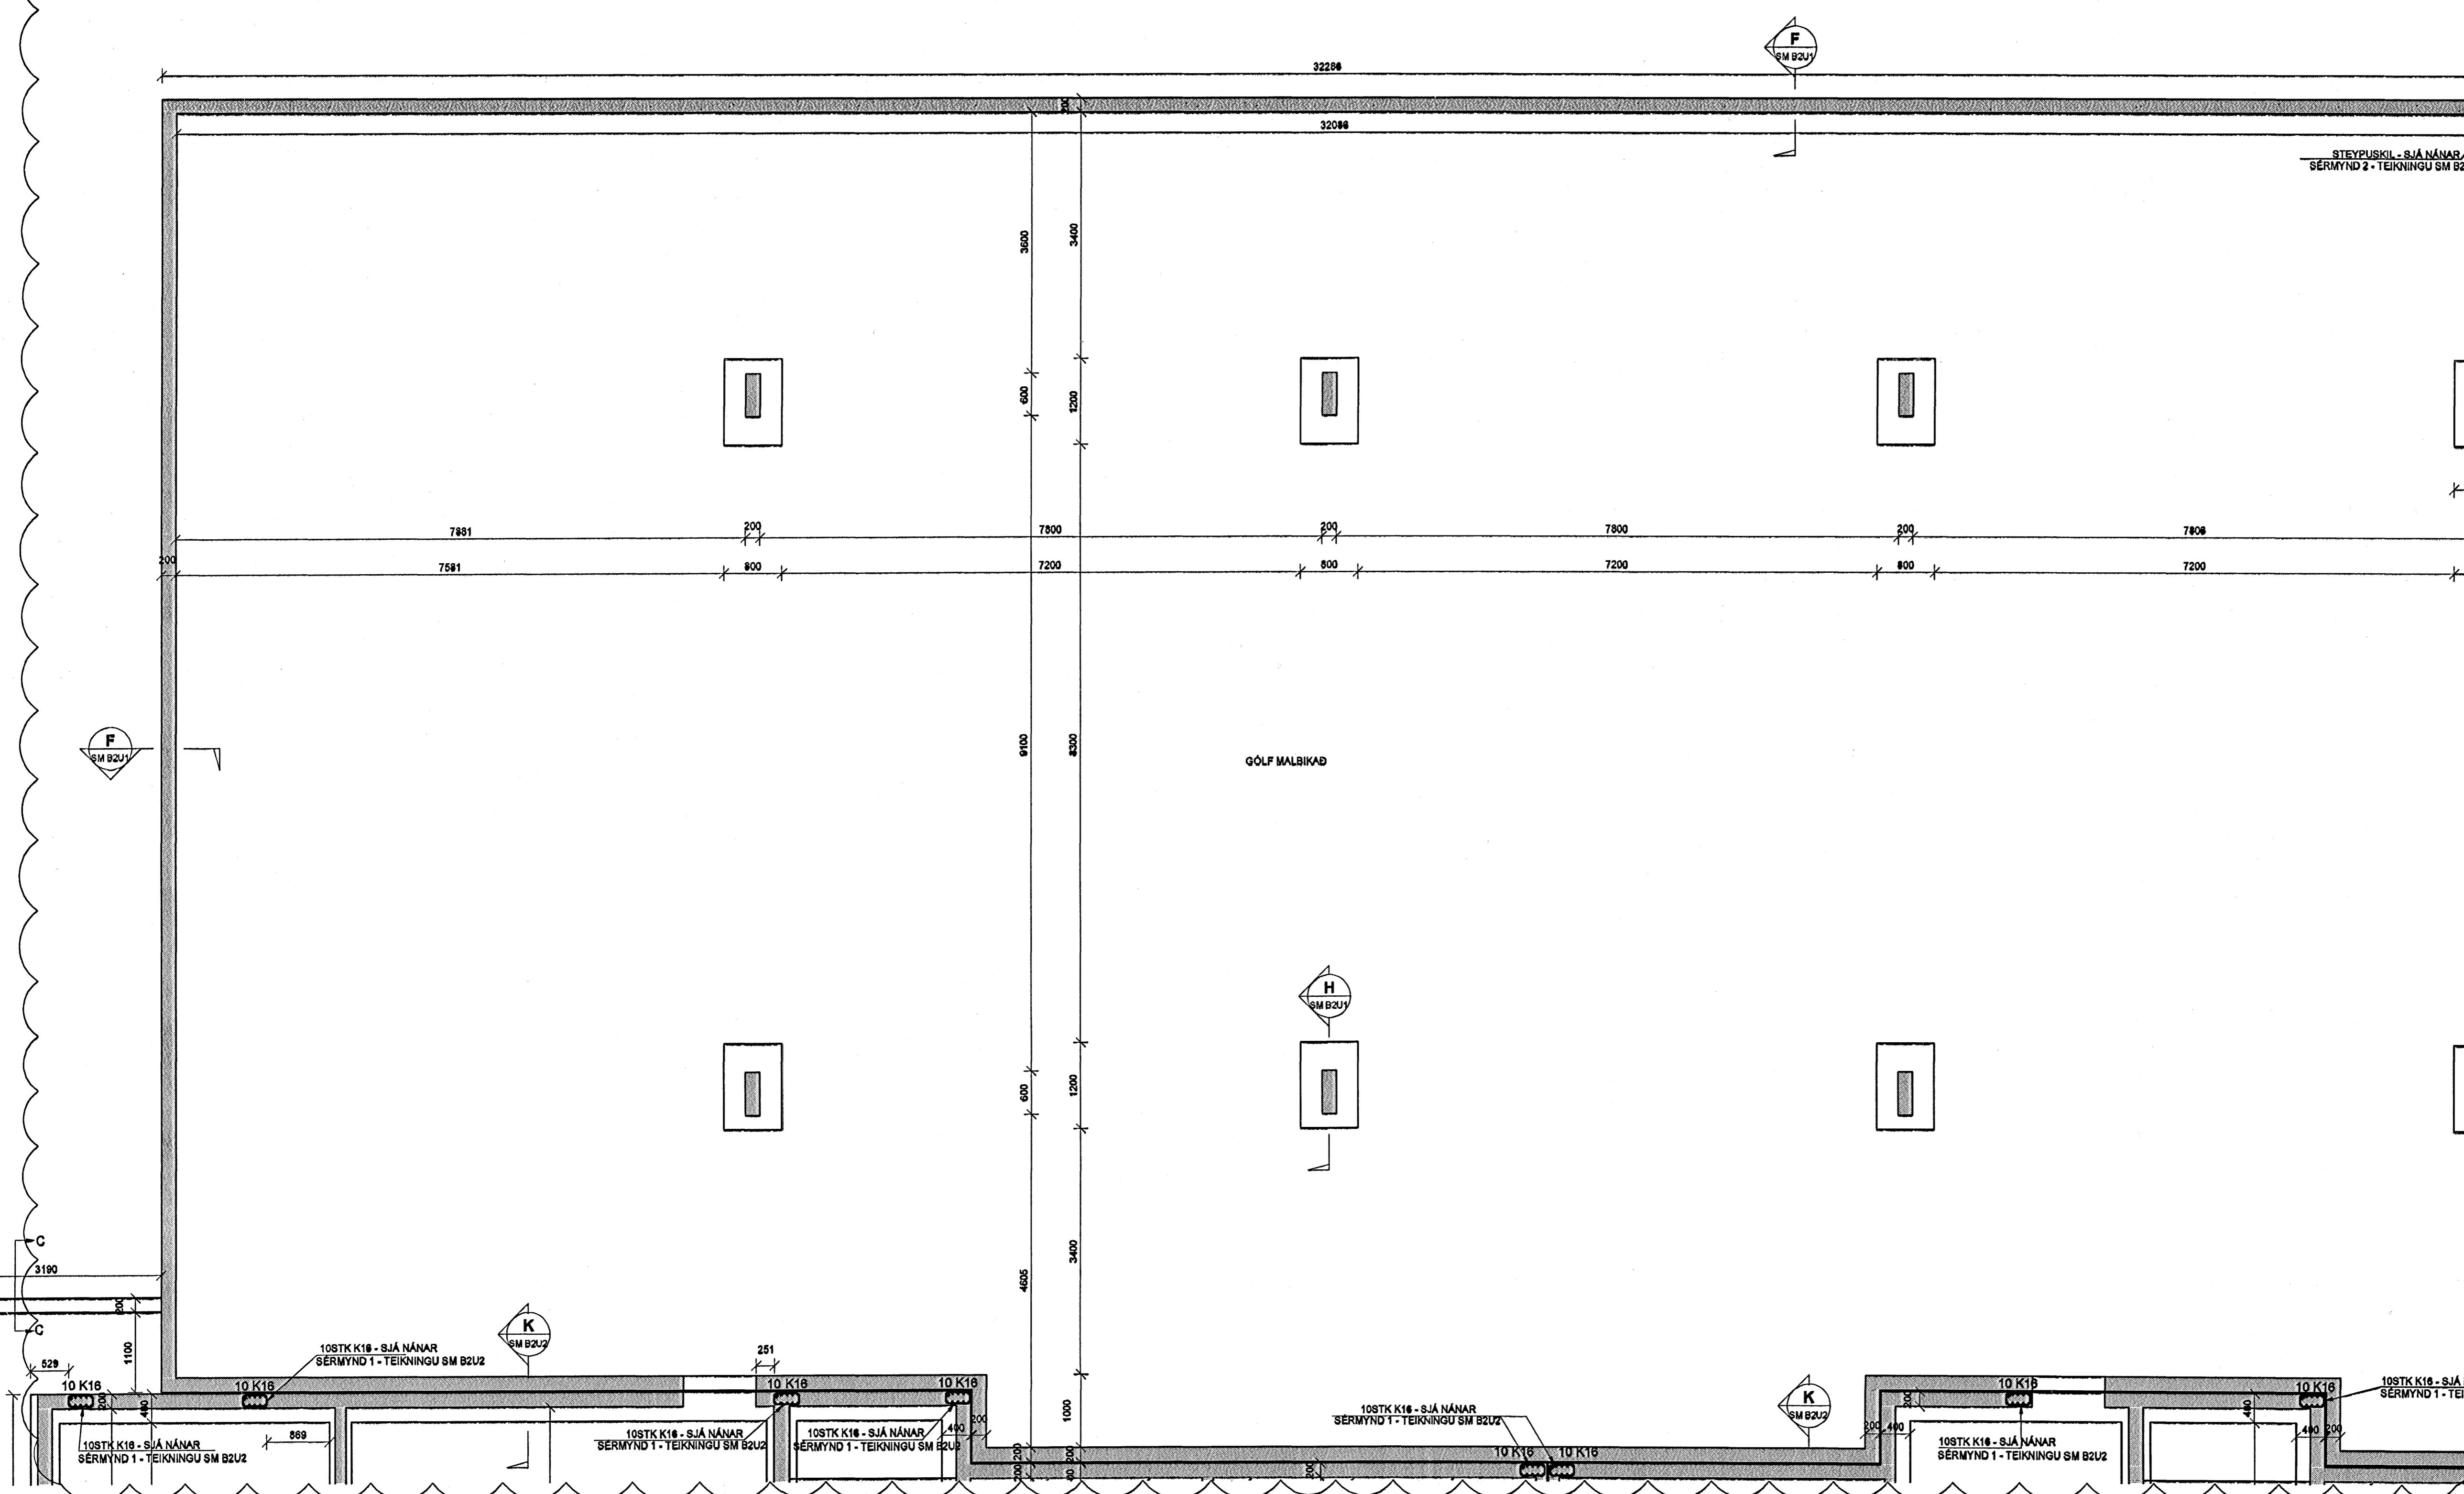

SKÝRINGAR

SKYGGÐ SVÆÐI TÁKNA VEGGI FYRIR OFAN BOTNPLÖTU.

MÁLSETNINGAR Á VEGGJUM OFAN BOTNPLÖTU ERU GRÖFLEGAR MÁLSETNINGAR VEGNA TENGIJÁRNA. NÁNARI MÁLSETNINGAR Á HURÐUM OG VEGGJUM SJÁ TEYKNINGAR ARKITEKTS.

BENDING:

TENGIJÁRN UPP Í KJALLARAVEGGI STANDA MINNST 700 mm UPP ÚR UNDIRSTÖÐUKLOSSA, SJÁ NÁNAR SÉRMYND 1, SM B2U2

ALLA 200mm VEGGI KOMI 2K18 BUNDINN Í LYKKJUR
ALLA 150 mm VEGGI KOMI 2K12 BUNDINN Í LYKKJUR
LYKKJUR K10 c/c 150


KÓTAR - SJÁ TEIKNINGU ARKITEKTS

TILVÍSANIR:

- ALMENNAR SKÝRINGAR: SJÁ BL.NR.05857-8000
- MÁLSETNINGAR Á VEGGJUM: TEIKNING ARKITEKTS
- GÖT Í UNDIRSTÖÐU VEGGJUM: TEIKNING LAGNAHÖNNUÐA

BROTÞOLFLOKKUR STEYPU C25

SKIPALÓN 22-26

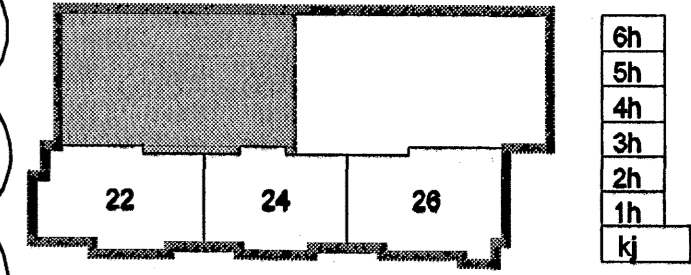

A 21.02.06 LEIÐRÉTTING Á MÁLSETNINGU
Útg. Daga Skýring Hannes Yfirfarir



VERKFRÆÐISTOFA

BEIJARHRAUN 20 • 220 HAFNARFJÖRÐUR • KENNIT. 710796-2899
vsb@vsb.is • Sími 595 8600 • Fax 595 0610 • www.vsb.is

Artun sérhönnuðar Björn Gústafsson Kt: 180550 4889

Verkefni: SKIPALÓN 22-26 HAFNARFIRÐI

Verkið: BURÐARVIRKI UNDIRSTÖÐUR BÍLAKJALLARA GRUNNMYND

Hannað BG/HJ	Teiknað HJ/GD	Yfirfarir	Kvæði 1:50	I/A1	Síða
Daga 15.02.2006	Verkefni 05857	Teikning BK B2U1	Útgáfa A		