Byggingarfulltrúi Hafnarfjarðar
Aðvitað dagur
28 FEB. 2006
VPS.

GRUNNMYND 1:50

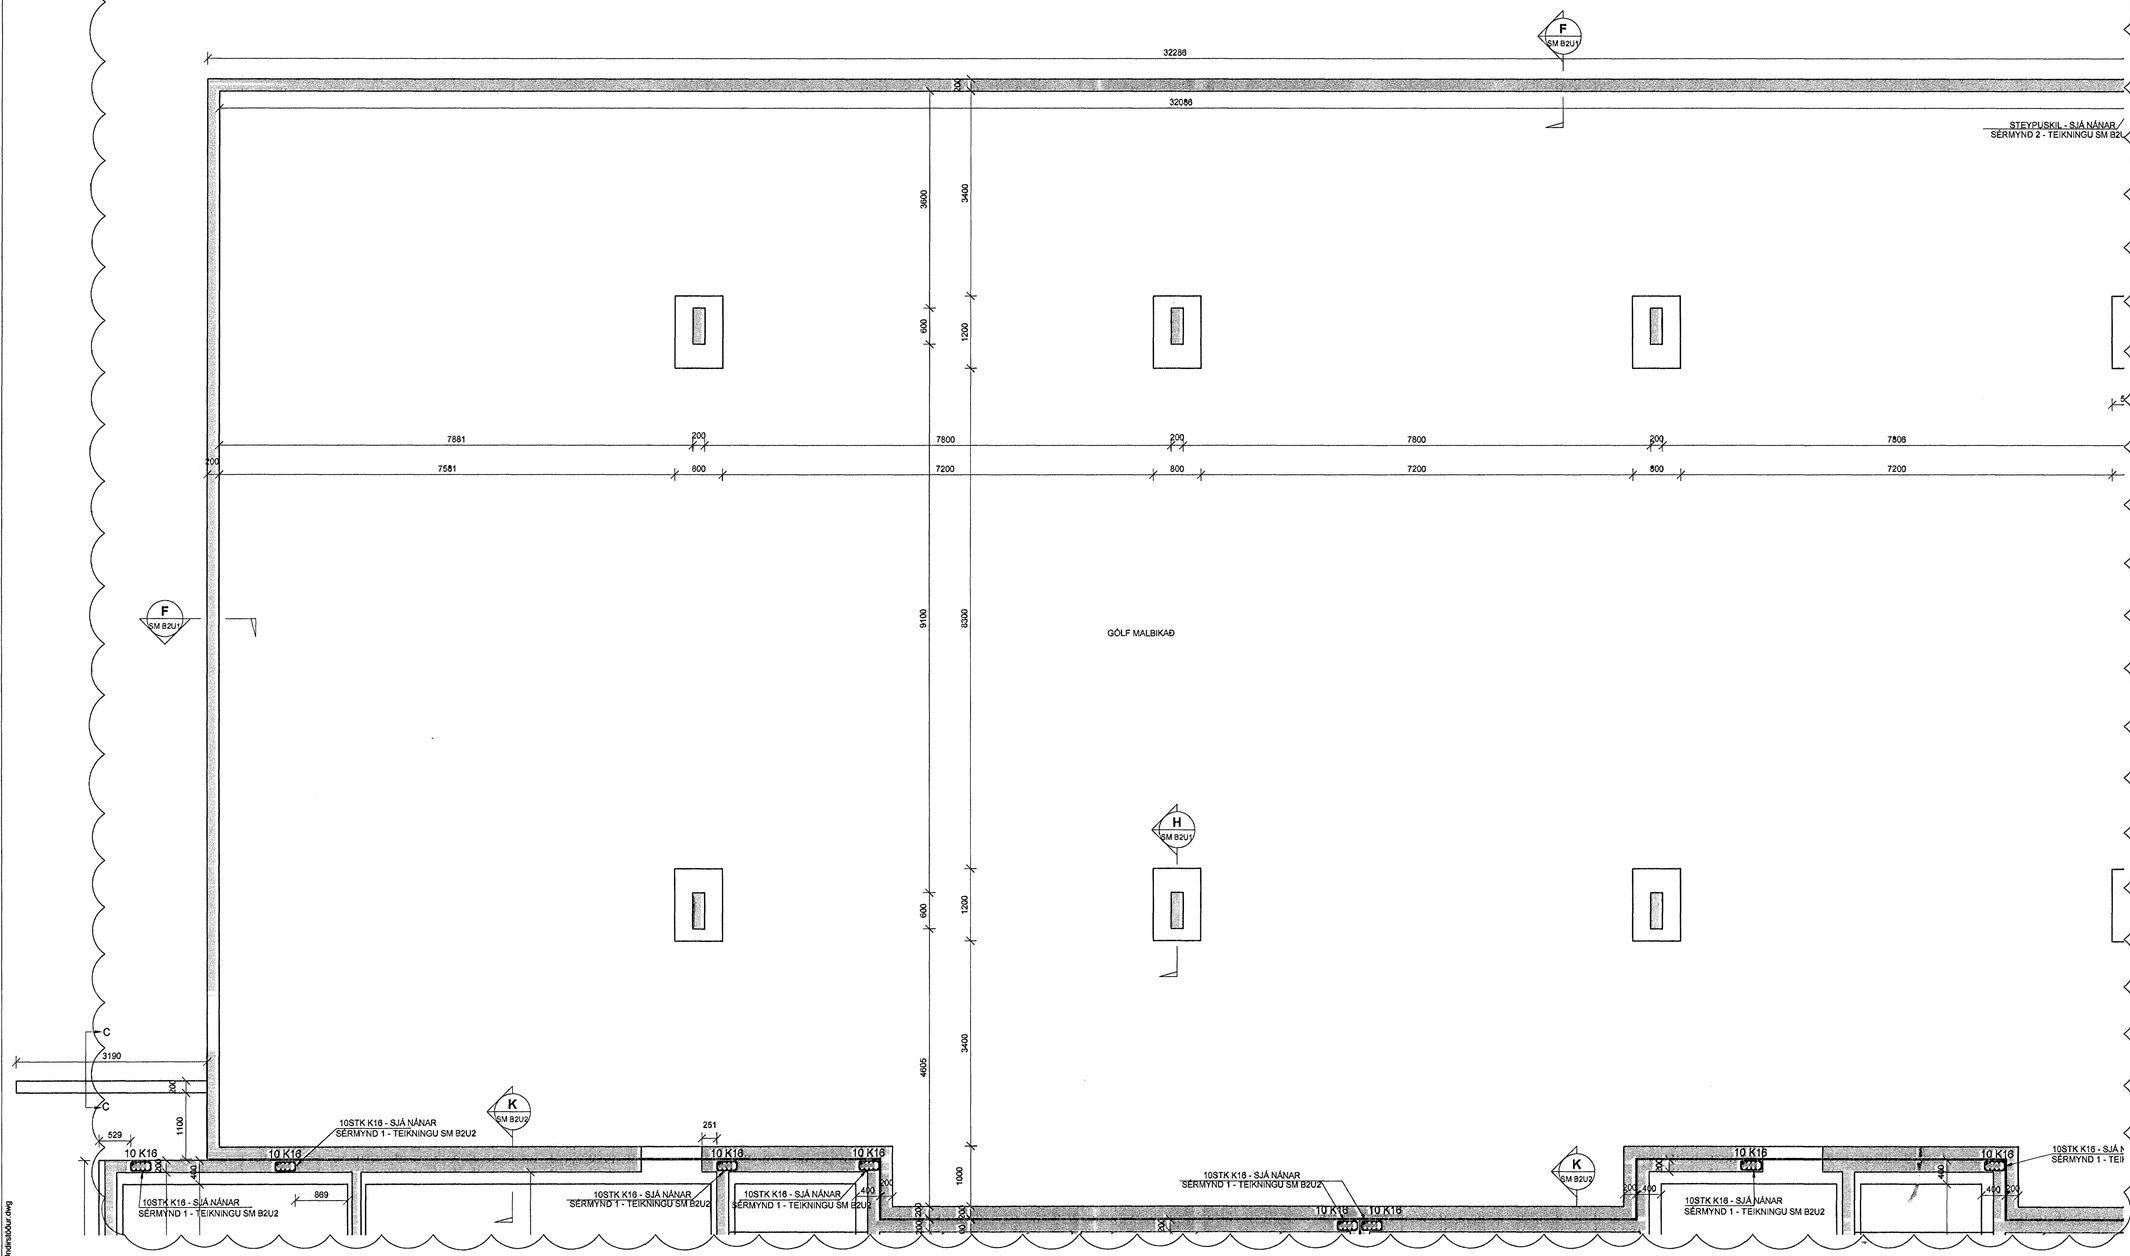

SKÝRINGAR

SKYGGÐ SVÆÐI TÁKNA VEGGI FYRIR OFAN BOTNPLÖTU.

MÁLSETNINGAR Á VEGGJUM OFAN BOTNPLÖTU ERU GRÓFLEGAR MÁLSETNINGAR VEGNA TENGIJÁRNA. NÁNARI MÁLSETNINGAR Á HURÐUM OG VEGGJUM SJÁ TEYKNINGAR ARKITEKTS.

BENDING:

TENGIJÁRN UPP Í KJALLARAVEGGI STANDA MINNST 700 mm UPP ÚR UNDIRSTÖÐUKLOSSA, SJÁ NÁNAR SÉRMYND 1, SM B2U2

VALLA 200mm VEGGI KOMI 2K16 BUNDINN Í LYKKJUR
VALLA 150 mm VEGGI KOMI 2K12 BUNDINN Í LYKKJUR
LYKKJUR K10 c/c 150

VEGGUR
500

KÓTAR - SJÁ TEIKNINGU ARKITEKTS

TILVÍSANIR:

ALMENNAR SKÝRINGAR:
SJÁ BL.NR.05857-B000

MÁLSETNINGAR Á VEGGJUM:
TEIKNING ARKITEKTS

GÖT Í UNDIRSTÖÐU VEGGJUM:
TEIKNING LAGNAHÖNNUÐA

BROTÞOLSFLOKKUR STEYPU C25

SKIPALÓN 22-26

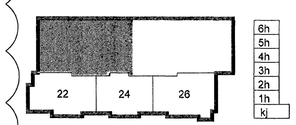

A	21.02.06	LEIÐRÉTTING Á MÁLSETNINGU	GD/BG
Útg.	Dags.	Skýring	Hannað/Yfirfarið

VSB
VERKFRÆÐISTOFA
BÆJARHRAUN 20 · 220 HAFNARFJÖRÐUR · KENNIT. 710796-2899
vsb@vsb.is · Sími 585 8600 · Fax 585 8610 · www.vsb.is

Áritun sérhönnuðar
Björn Gústafsson Kt: 180550 4889

Verkheiti
SKIPALÓN 22-26
HAFNARFIRÐI

Verkhluti
BURÐARVIRKI
UNDIRSTÖÐUR BÍLAKJALLARA
GRUNNMYND

Hannað	Teiknað	Yfirfarið	Kvarði	Síða
BG/HJ	HJ/GD		1:50 / A1	-

Dags.	Verkefni	Teikning	Útgáfa
15.02.2006	05857	BK B2U1	A

Nsibserver\verk\2005\05857\05857-Skipalón 22-26\Sheets\B\05857 B2-Undirstöður.dwg