


28 FEB. 2006
VPS

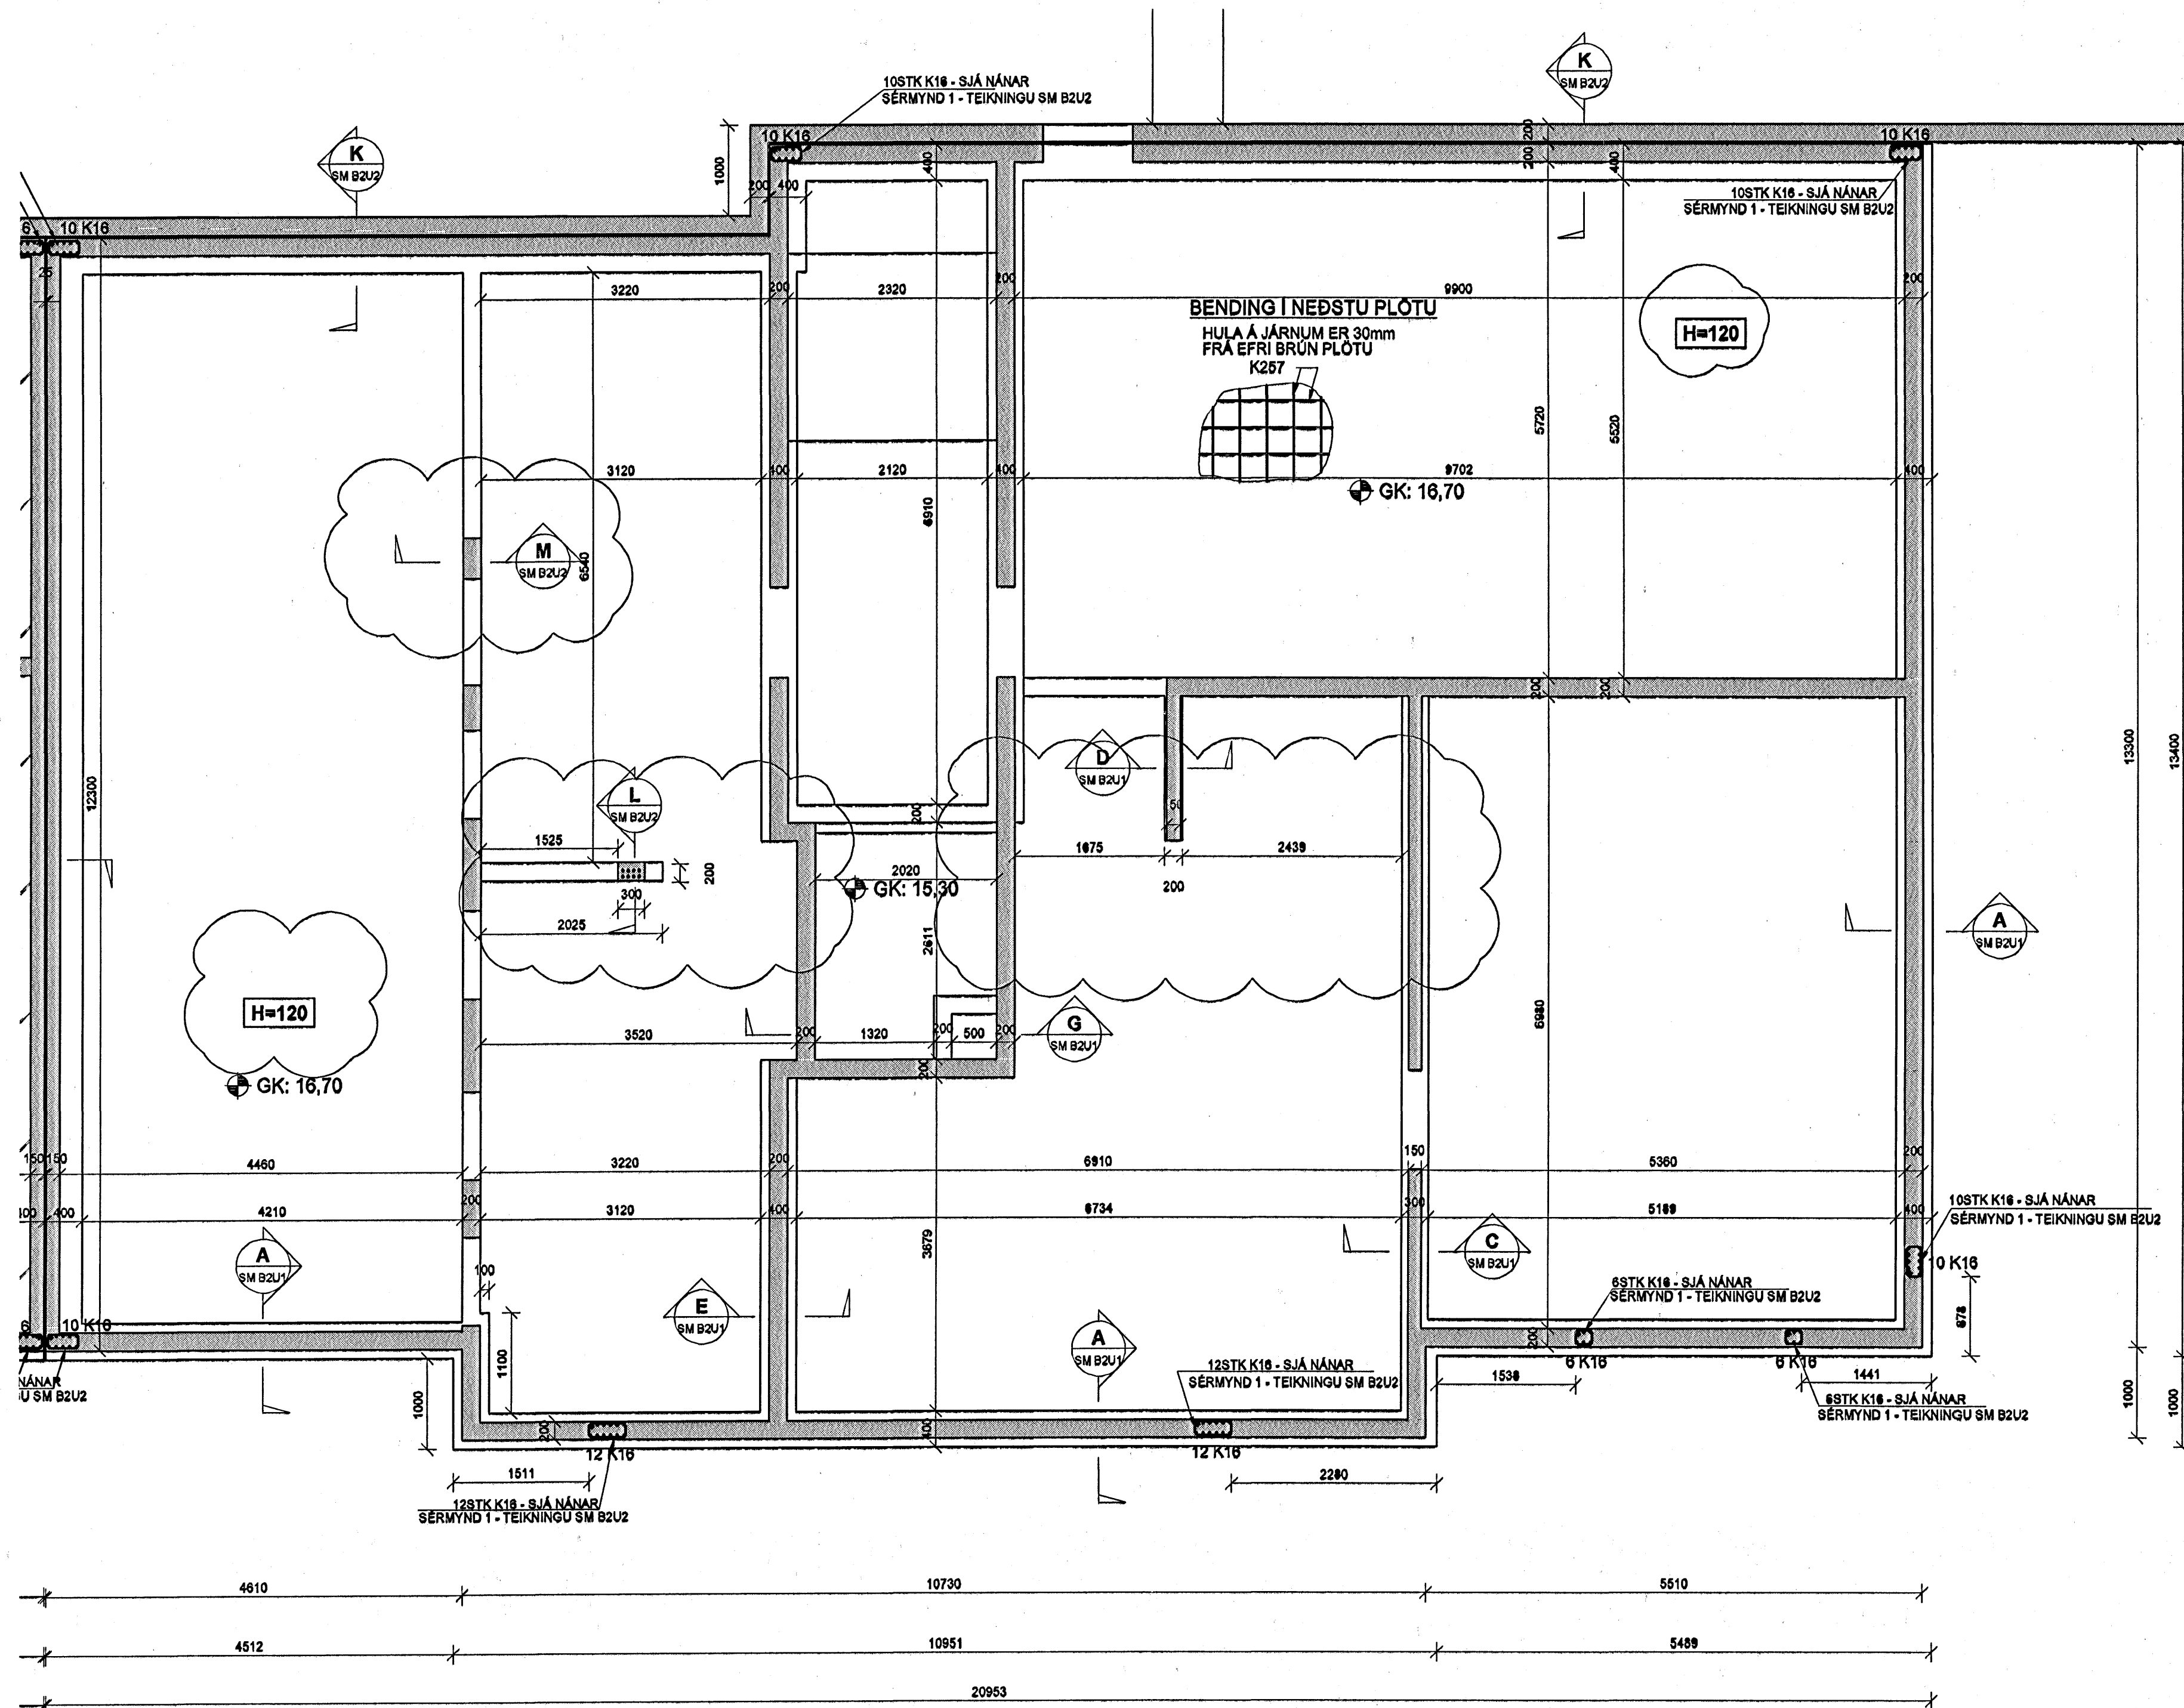

SKYRINGAR


SKYGGD SVÆÐI TÁKNA VEGGI FYRIR OFAN BOTNPLÖTU.

MÁLSETNINGAR Á VEGGJUM OFAN BOTNPLÖTU ERU GRÓFLEGAR MÁLSETNINGAR VEGNA TENGIJÁRNA. NÁNARI MÁLSETNINGAR Á HURÐUM OG VEGGJUM SJÁ TEYKNINGAR ARKITEKTS.

BENDING:

TENGIJARN UPP Í KJALLARAVEGGI STANDA MINNST 700 mm UPP ÚR UNDIRSTÖÐUKLOSSA, SJÁ NÁNAR SÉRMYND 1, SM B2U2

Í ALLA 200mm VEGGI KOMI 2K16 BUNDINN Í LYKKJUR Í ALLA 150 mm VEGGI KOMI 2K12 BUNDINN Í LYKKJUR LYKKJUR K10 óá 150

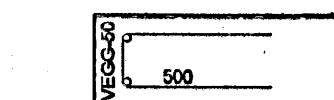

KÓTAR - SJÁ TEIKNINGU ARKITEKTS

TILVÍSANIR:


ALMENNAR SKÝRINGAR: SJÁ BL.NR.05857-B000

MÁLSETNINGAR Á VEGGJUM: TEIKNING ARKITEKTS

GÖT Í UNDIRSTÖÐU VEGGJUM: TEIKNING LAGNAHÖNNUÐA

BROTPOLSFLOKKUR STEYPU C25

SKIPALÓN 22-26

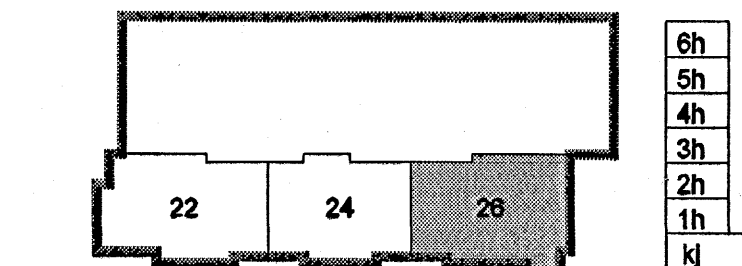

B 23.02.06 FLEIRI SNIDPILUR-BÚÐ AD BÆTA VIB SÖLU BG/GD
A 21.02.06 BR. Á MÁLSETNINGU, SNIDMERKI, HURÐARG. BG/GD
Útg. Daga. Skýring Hannabryrjarab

VSB

VERKFRÆÐISTOFA

BÆJARHRAUN 20 · 220 HAFNARFJÖRÐUR · KENNIT. 710706-2699
vsb@vsb.is · Sími 595 9500 · Fax 595 9510 www.vsb.is

Artun sérhönnuðar Björn Guðafsson Kt: 180550 4889					
Verkefni SKIPALÓN 22-26 HAFNARFIRÐI					
Verkefni BURÐARVIRKI UNDIRSTÖÐUR HÚSS NR. 26 GRUNNMYND					
Hanna	BG/HJ	Teknað	HJ/GD	Yfirfarir	Kvart
Daga.	15.02.2006	Verkefni	05857	Teikning	26 B2U1
Síða	-	/A/	-	Útgáfa	B