


GRUNNMYND 1:50

Bygginguáttal Meðfarðar
Ágúst Ben
28 FEB. 2006
YES.

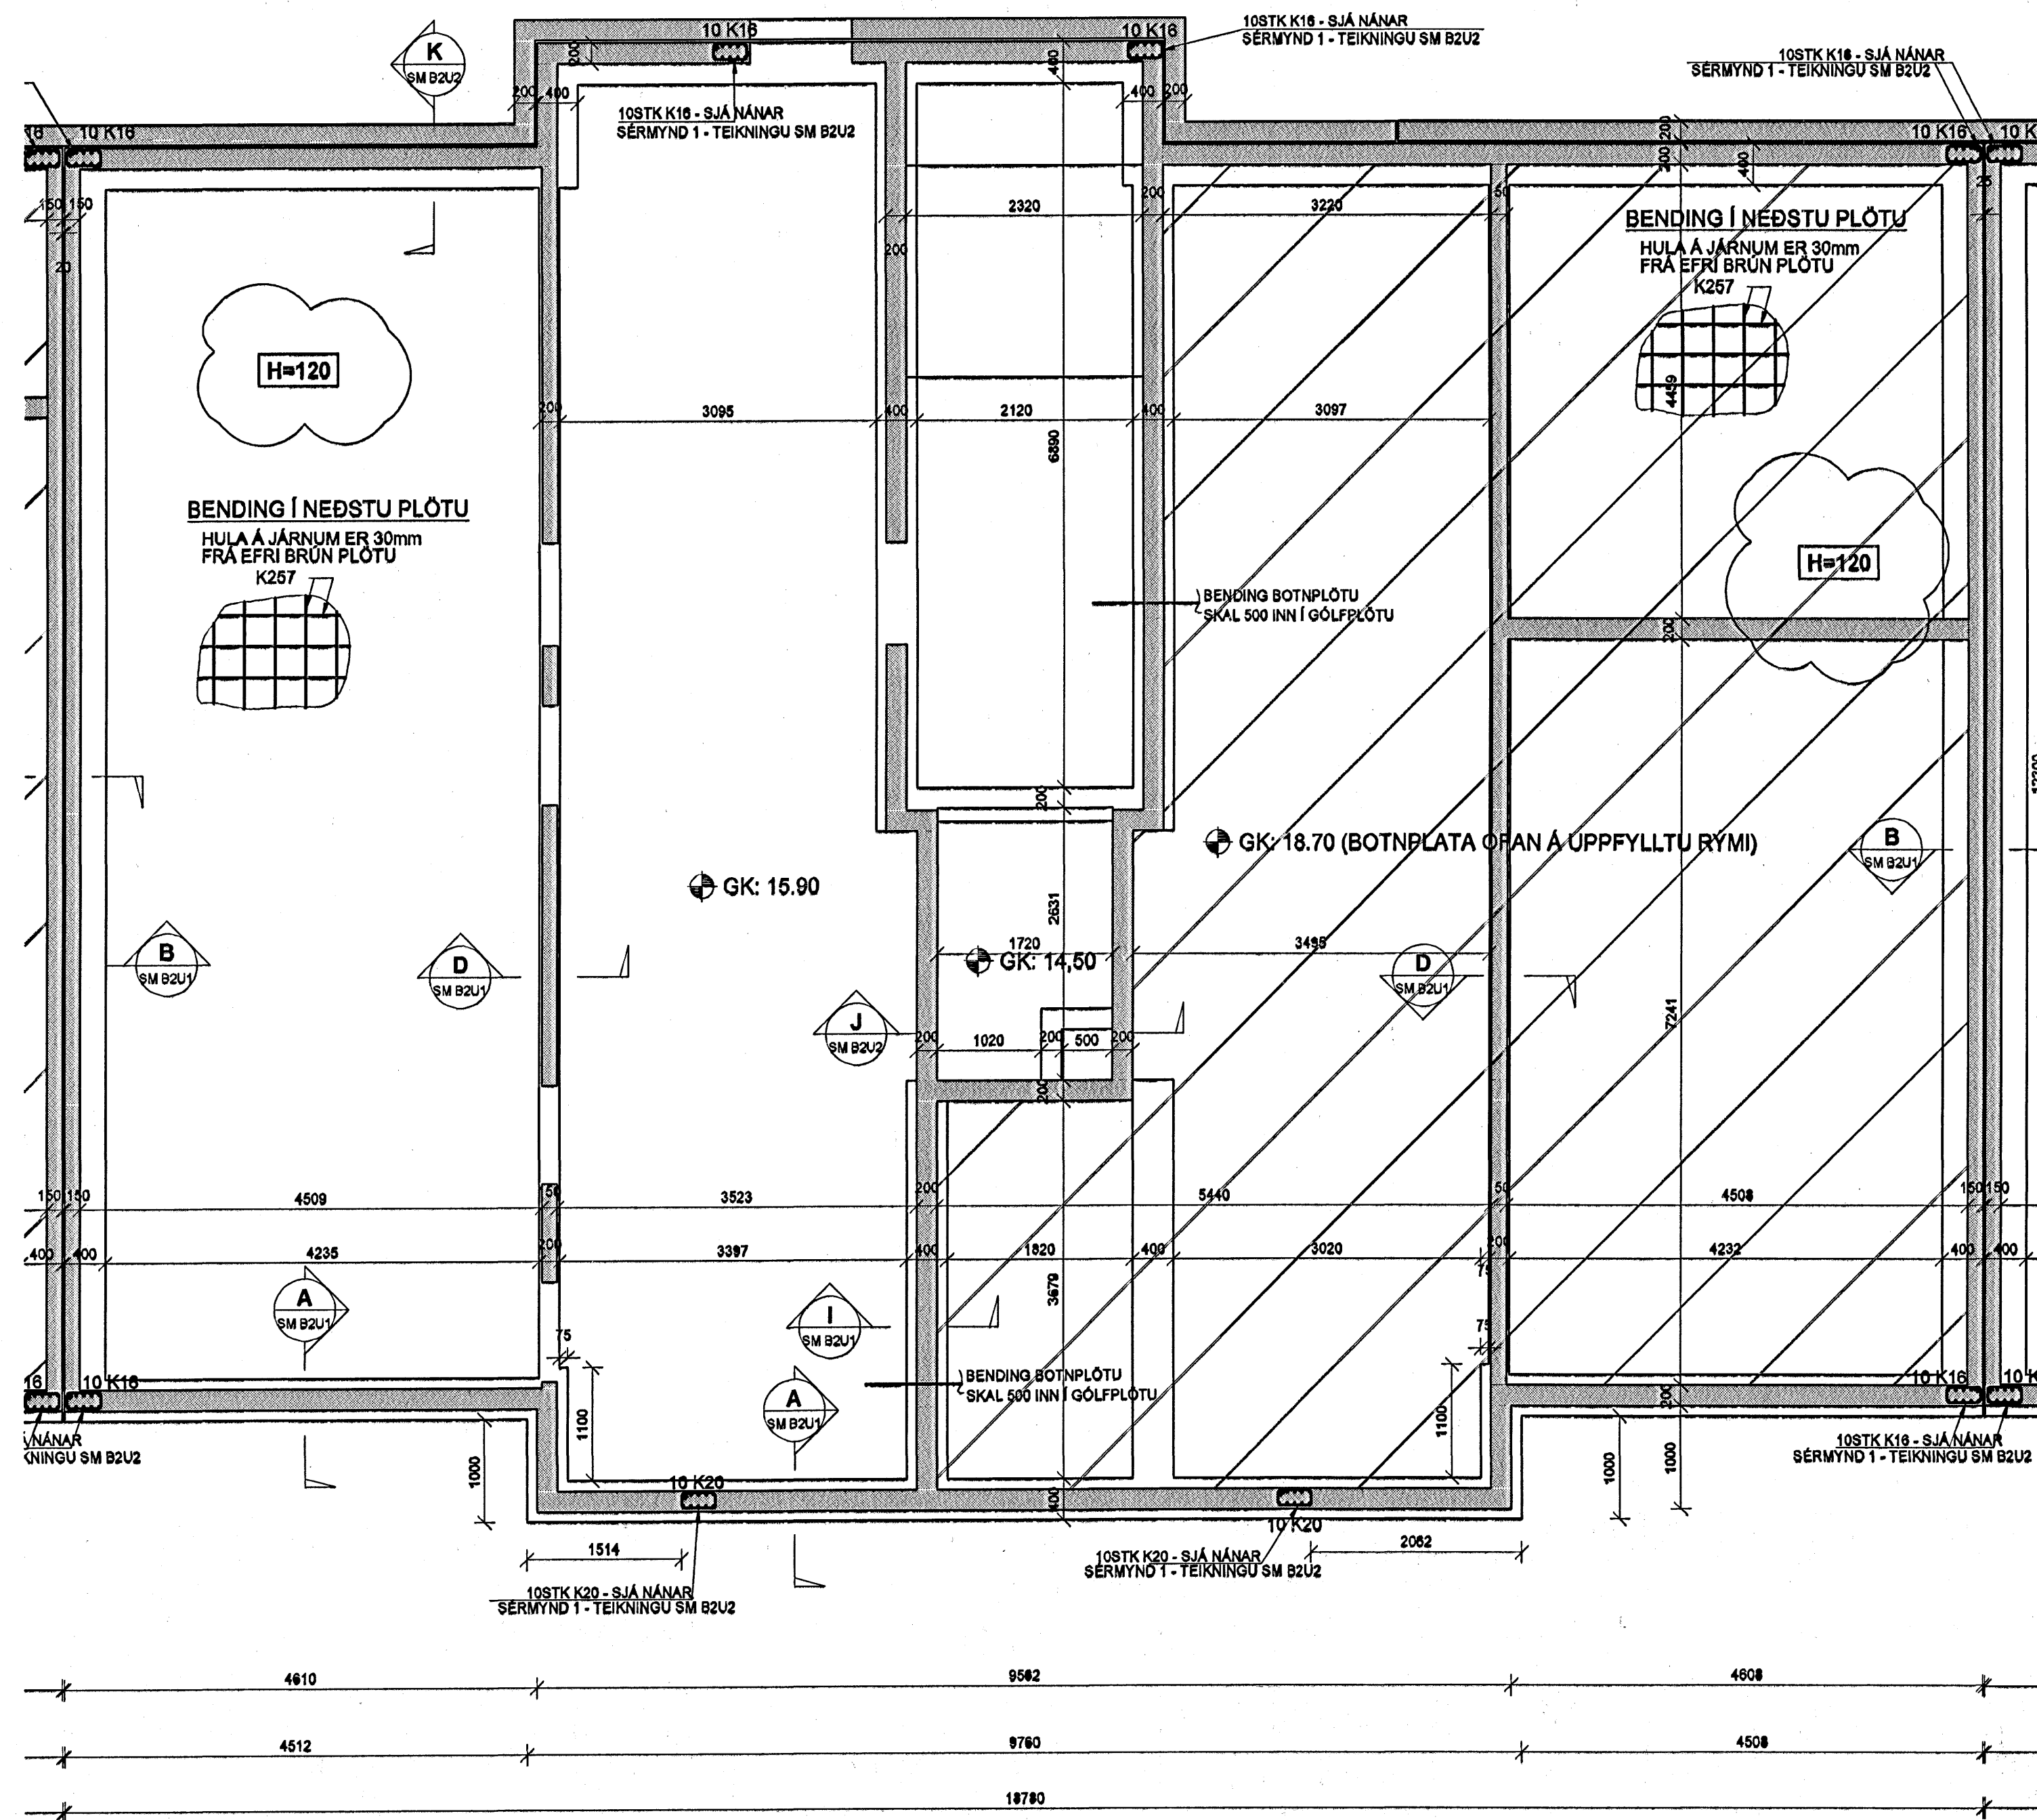

SKÝRINGAR

SKYGGD SVÆÐI TÁKNA VEGGI FYRIR OFAN BOTNPLÖTU.




MÁLSETNINGAR Á VEGGJUM OFAN BOTNPLÖTU ERU GRÓFLEGAR MÁLSETNINGAR VEGNA TENGIJÁRNA. NÁNARI MÁLSETNINGAR Á HURÐUM OG VEGGJUM SJA TEYKNINGAR ARKITEKTS.

BENDING:

TENGIJARN UPP Í KJALLARAVEGGI STANDA MINNST 700 mm UPP ÚR UNDIRSTÖÐUKLOSSA, SJA NÁNAR SÉRMYND 1, SM B2U2

Í ALLA 200mm VEGGI KOMI 2K18 BUNDINN Í LYKKJUR Í ALLA 150 mm VEGGI KOMI 2K12 BUNDINN Í LYKKJUR LYKKJUR K10 e/a 150

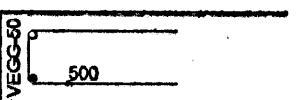

KÓTAR - SJA TEIKNINGU ARKITEKTS

TILVÍSANIR:


ALMENNAR SKÝRINGAR: SJA BL.NR.05857-B000

MÁLSETNINGAR Á VEGGJUM: TEIKNING ARKITEKTS

GÓT Í UNDIRSTÖÐU VEGGJUM: TEIKNING LAGNAHÖNNUDA

BROTÞOLSFLOKKUR STEYPU C25

SKIPALÓN 22-26

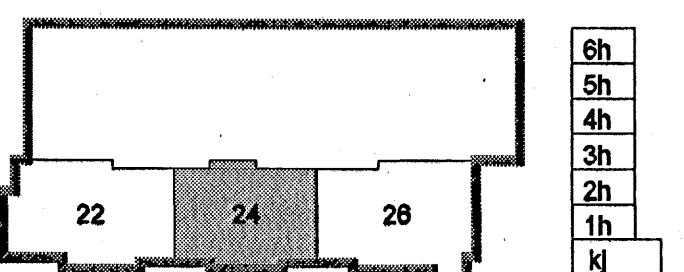

B	23.02.06	MERKING Á ÞYKKT PLÖTU	BG/GD
A	21.02.06	LEIÐRÉTTING Á MÁLSETNINGU OG SNIDMERKI	BG/GD
Útg. Daga.	Skýring	Hanna#Yfirfar#	



VERKFRÆÐISTOFA

B.EJARRAUN 20 · 220 HAFNARFJÖRÐUR · KENNIT. 710708-2899
vsb@vsb.is · Sími 585 8600 · Fax 585 9610 · www.vsb.is

Arftun sérhönnuðar Björn Guðstaðsson Kt: 180550 4889	<i>Björn</i>			
Verkhúsið SKIPALÓN 22-26 HAFNARFIRÐI	<i>Hanna</i>			
Verkhúsið BURÐARVIRKI UNDIRSTÖÐUR HÚSS NR. 24 GRUNNMYND				
Hanna BG/HJ	Teiknað HJ/GD	Yfirfarð /A1	Kvarði 1:50	Síða /A1
Daga. 15.02.2006	Verkefni 05857	Teikning 24 B2U1		

Undirteikningu: 05857/05857/Skipalón 22-26/Hafnarfjörður/05857/02/Undirteikning