GRUNNMYND 1:50

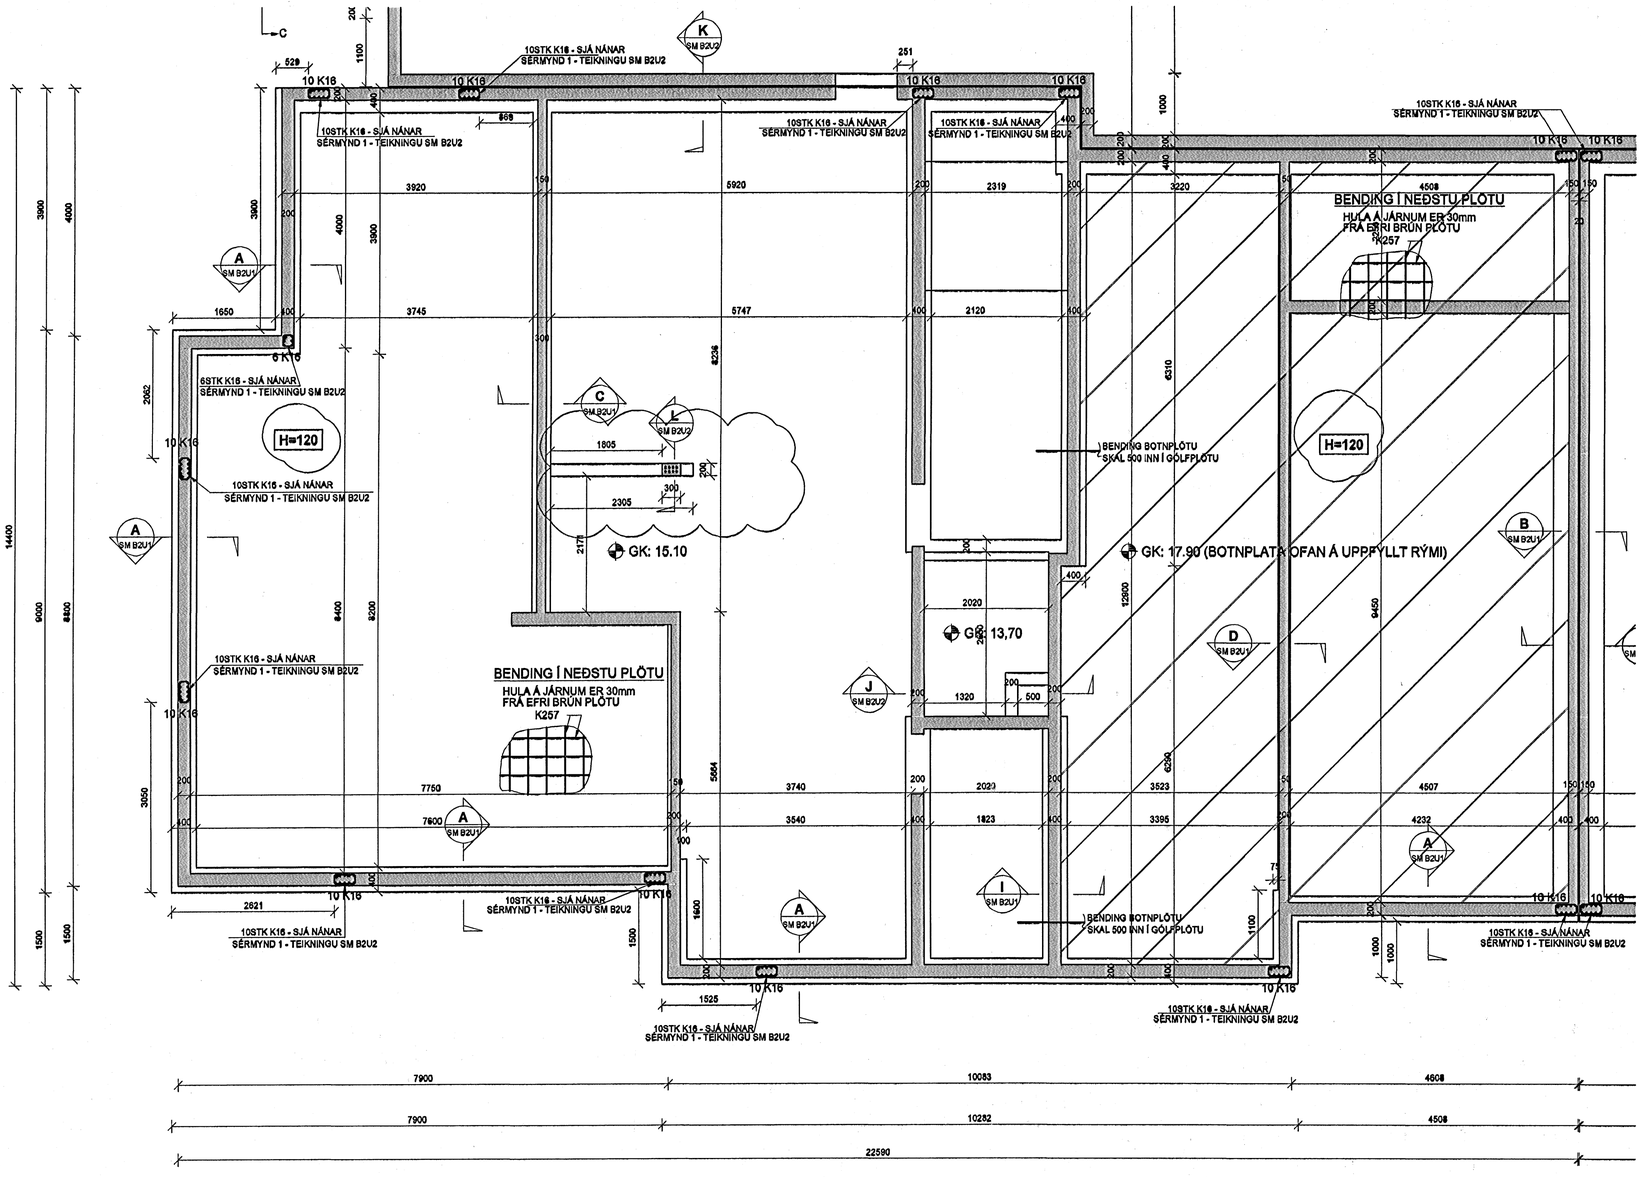

Byggingafulltrúi Hafnarfjarðar
28 FEB. 2006
VBS.

SKÝRINGAR

SKYGGÐ SVÆÐI TÁKNA VEGGI FYRIR OFAN BOTNPLÖTU.

MÁLSETNINGAR Á VEGGJUM OFAN BOTNPLÖTU ERU GRÓFLEGAR MÁLSETNINGAR VEGNA TENGIJÁRNA. NÁNARI MÁLSETNINGAR Á HURÐUM OG VEGGJUM SJÁ TEYKNINGAR ARKITEKTS.

BENDING:

TENGIJÁRN UPP Í KJALLARAVEGGI STANDA MINNST 700 mm UPP ÚR UNDIRSTÖÐUKLOSSA, SJÁ NÁNAR SÉRMYND 1, SM B2U2

Í ALLA 200mm VEGGI KOMI 2K16 BUNDINN Í LYKKJUR
Í ALLA 150 mm VEGGI KOMI 2K12 BUNDINN Í LYKKJUR
LYKKJUR K10 c/c 150

VEGG-50 500

KÓTAR - SJÁ TEIKNINGU ARKITEKTS

TILVÍSANIR:

ALMENNAR SKÝRINGAR:
SJÁ BL.NR.05857-B000

MÁLSETNINGAR Á VEGGJUM:
TEIKNING ARKITEKTS

GÖT Í UNDIRSTÖÐU VEGGJUM:
TEIKNING LAGNAHÖNNUÐA

BROTÞOLSFLOKKUR STEYPU C25

SKIPALÓN 22-26

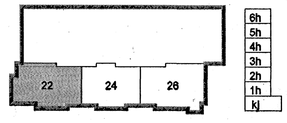

B	23.02.06	FLEIRI SNIÐPÍLUR-BÚIÐ AÐ BÆTA VIÐ SÚLU	BG/GD
A	21.02.06	LEIÐRÉTTING Á MÁLSETNINGU OG SNIÐMERKI	BG/GD
Útg.	Dags.	Skýring	Hannað/Yfirfarið

VSB
VERKFRÆÐISTOFA
BÆJARHRAUN 20 · 220 HAFNARFJÖRÐUR · KENNIT. 710799-2899
vsb@vsb.is · Sími 585 8600 · Fax 585 8610 · www.vsb.is

Áritun sérhönnuðar: Björn Gústafsson Kt: 180550 4889

Verkheiti: SKIPALÓN 22-26 HAFNARFIRÐI

Verkhluti: BURÐARVIRKI
UNDIRSTÖÐUR HÚSS NR. 22
GRUNNMYND

Hannað	Teiknað	Yfirfarið	Kvarði		Síða
BG/HJ	HJ/GD		1:50	/A1	-
Dags.		Verkefni	Teikning		Útgáfa
15.02.2006		05857	22 B2U1		B

\\vsbserver\verk\2006\06857\05857-Skipalón 22-26\Sheets\B\05857 B2U1mörkstöur.dwg