



BLÁSARI 17 L/s GENG 20 Pa FER Í GANG ÞEGAR LÖS Í RÝMINU ERU KYEKT OG GENGUR Í 30 MIN EFTIR AD LÖS ERU SLÖKT (STILLANLEGT) T.D. VENT-AXA SILHOUETTE 100T EDA SAMBERLEGT

BLÁSARI 17 L/s GENG 20 Pa FER Í GANG ÞEGAR LÖS Í RÝMINU ERU KYEKT OG GENGUR Í 30 MIN EFTIR AD LÖS ERU SLÖKT (STILLANLEGT) T.D. VENT-AXA SILHOUETTE 100T EDA SAMBERLEGT

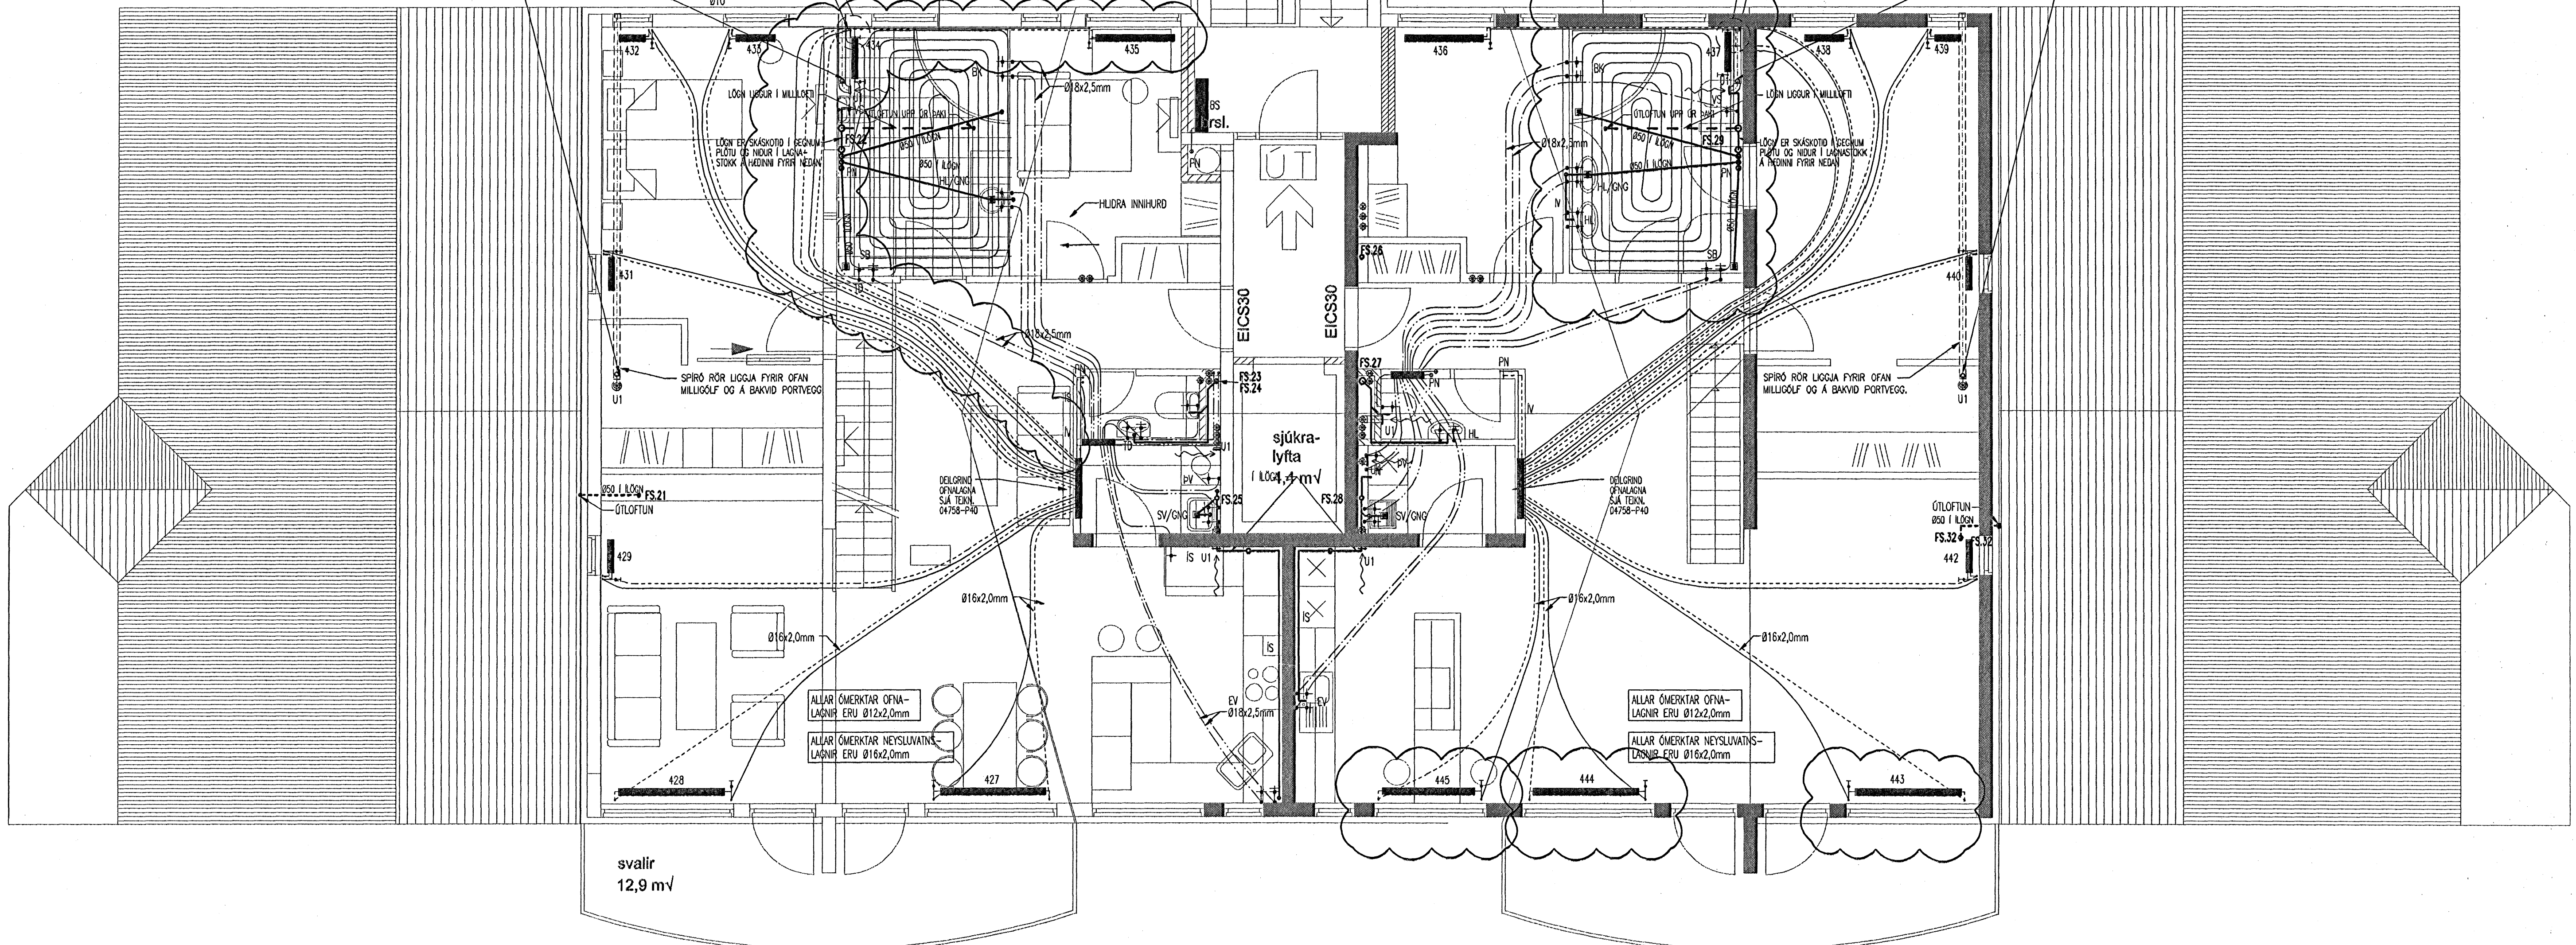

OFNALISTI

NR.	Nauðsynleg afköst [W]	Gerd/hæð [mm]	Lengd [mm]	Afköst við $t_f = 35^\circ C$ [W]	Stöta stöðs. 10mm	Stíllitla ofnoka
426	(33)/500	1400	1992	BC		
427	(22)/500	1600	1944	BC	0	
428	(22)/500	1600	1944	AD	0	
429	(22)/500	400	413	AB	0	
431	(21)/600	400	351	AB	0	
432	(21)/600	400	351	CD	0	
433	(21)/600	800	702	AB	0	
434	HKL OFN 600	1200	450	EF	0	
435	(21)/600	1200	1054	AB	0	
436	(21)/600	1200	1054	CD	0	
437	HKL OFN 800	1200	450	EF	0	
438	(21)/600	800	702	CD	0	
439	(21)/600	400	351	AB	0	
440	(21)/600	400	351	AB	0	
442	(22)/500	400	413	CD	0	
443	(22)/500	1600	1944	BC	0	
444	(22)/500	1600	1944	AD	0	
445	(22)/500	1400	1701	AD	0	
Samtals:			20056			

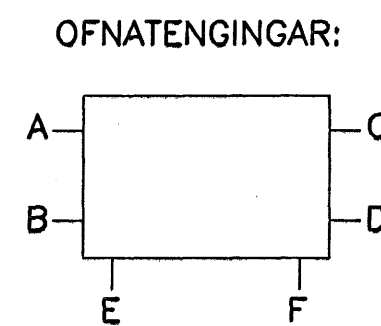

Á ALLA OFNA KOMI FRAMRÁSALOKAR, STILLITÉ, AFTÆMING OG LOFTSKRÚFA TD = TVÖFÖLD TENGIDÓS FYRIR KALT NEYSLUVATN

18 FEB 2006

F	16.02.06	GÖLFHIT 2 BÉTT VD, OFNAR 437, 443, 444, 445 BREYTTIR, HITAGÖGNUM BREYTT, SNIÐ AF OFNUM	BL	SÁS
E	09.02.06	OFNUM 427 OG 428 BREYTT	BS	SÁS
D	10.01.06	ÚTSOG FRA BAUMHERBERGJUM OG FATAHERB. BREYTT	BS	SÁS
C	09.11.05	HITA- OG NEYSLUVATNSLÖGNUM BREYTT	BL	SÁS
B	11.07.05	HITA- OG NEYSLUVATNSLÖGNUM BREYTT	KMJ	SÁS
A	03.03.05	LOFTRESISTOKK BÉTT VD Í LAUNSTOKK VEGNA BR. A ÍBÓÐ 01-06	BS	SÁS
ÖTG. DAGS.	BREYTING:		HANNAD	SAMP.

**HERJÓLFSGATA 36, 38 OG 40**  
**LANGEYRARMÖLUM**  
**HAFNARFIRDI**

HITA OG HREINLETISLAGNIR  
 4 HÆÐ NR.38

Áritun íbúgg. hönnuða:  
 Sveinn Áki Sverrisson kt.230855-5609

**VSB VERKFRÆDISTOFA**

BEIARHRAUNI 20-220 HAFNARFJÖRÐUR  
 Heimasíða: www.vsb.is • Netfang: vsb@vsb.is  
 Sími: 585-8600 Fax: 585-8610 • Kt: 10796-2899

Hannað: Áp Teiknað: Áp  
 Mál: 1:50 Yfirfarið: SÁS  
 Dags: 24.01.05 Nr: 04758-P24F