


28 FEB. 2006
VSB.

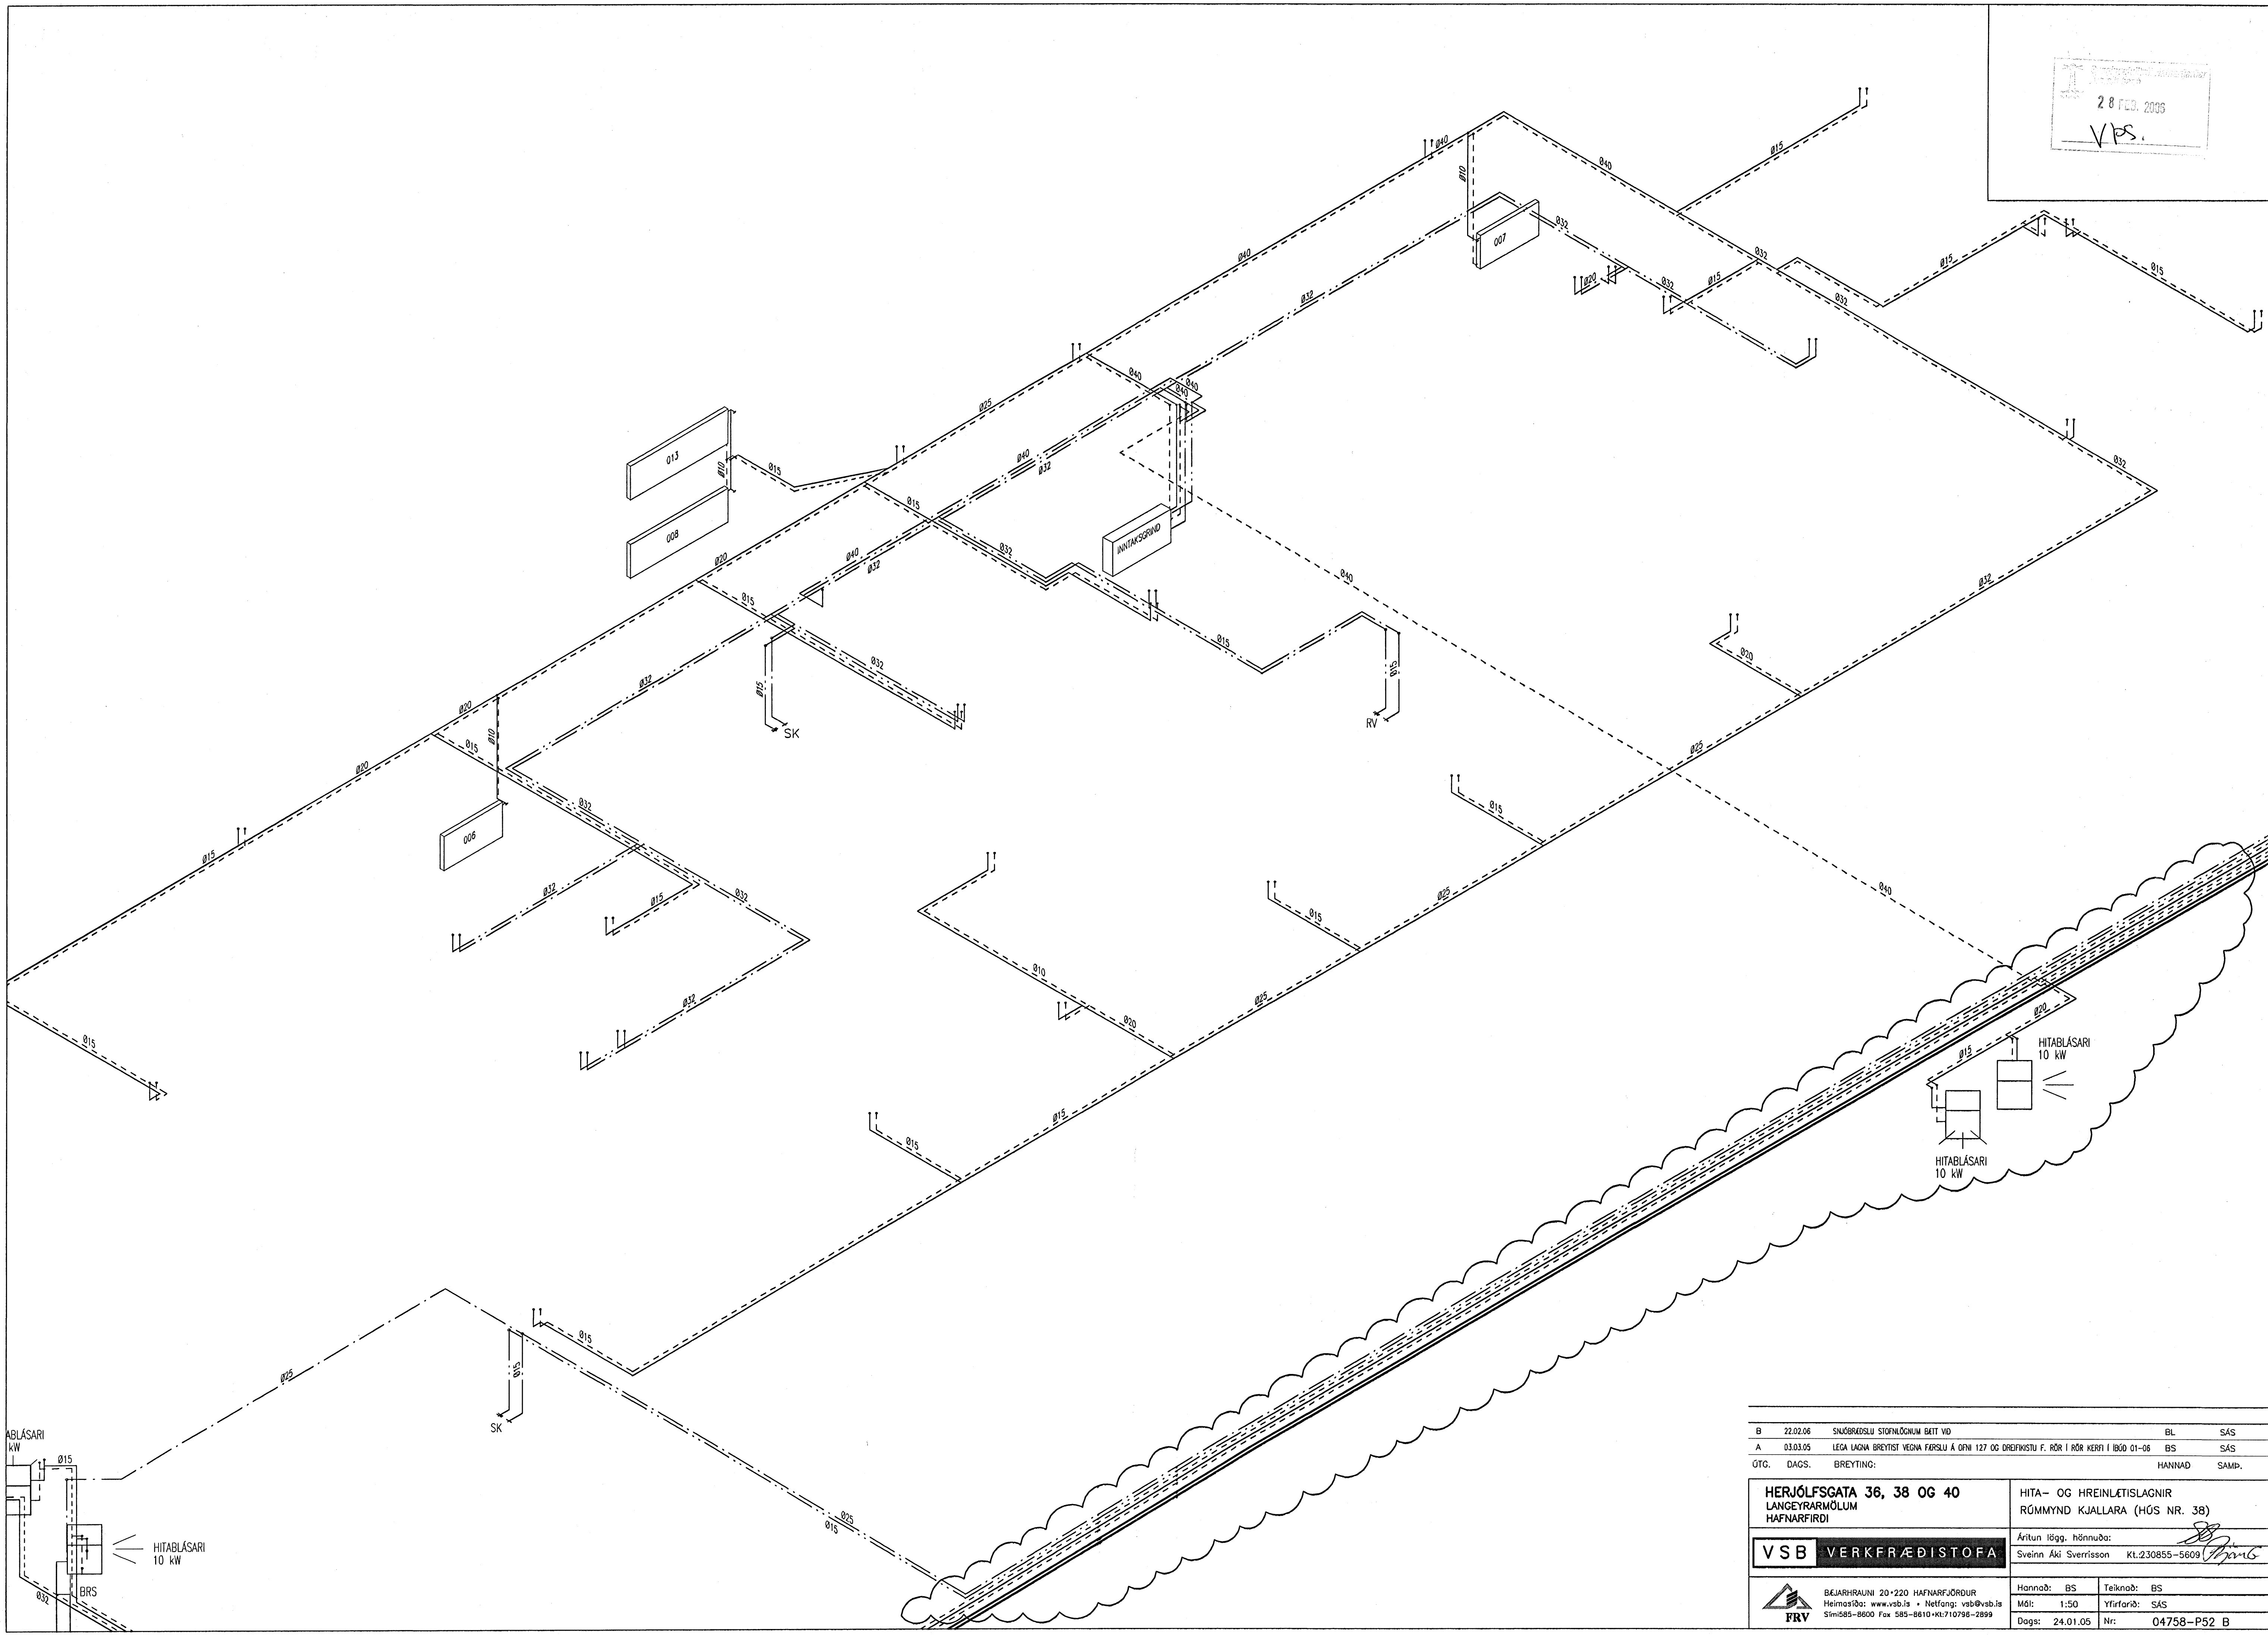

B	22.02.06	SNÚBREGSLU STOFNLOJNUM BETT VD	BL	SÁS
A	03.03.05	LEGA LAGNA BRETIST VEONA FÆRSLU Á GRNI 127 OG DRÆFKISTU F. RÖR I RÖR KERFI Í BÚÐ 01-06	BS	SÁS
ÖTC.	DAGS.	BREYTING:	HANNAD	SAMP.
HERJÓLFSGATA 36, 38 OG 40 LANGEYRARMÖLUM HAFNARFIRDI			HITA- OG HREINLETISLAGNIR RÖMMYND KJALLARA (HÖS NR. 38)	
VSB VERKFRÆDISTOFA			Áritun lögg. hönnuða: Sveinn Áki Sverrisson KL.230855-5609	
BEJARHRAUNI 20*220 HAFNARFJÖRÐUR Heimasíða: www.vsb.is • Netfang: vsb@vsb.is Sími 585-8600 Fax 585-8610 • Kl. 710798-2899			Hannað: BS	Teiknað: BS
MÖL: 1:50			Yfirfarð: SÁS	
Dags: 24.01.05			Nr: 04758-P52 B	