


28 FEB. 2006
VFS

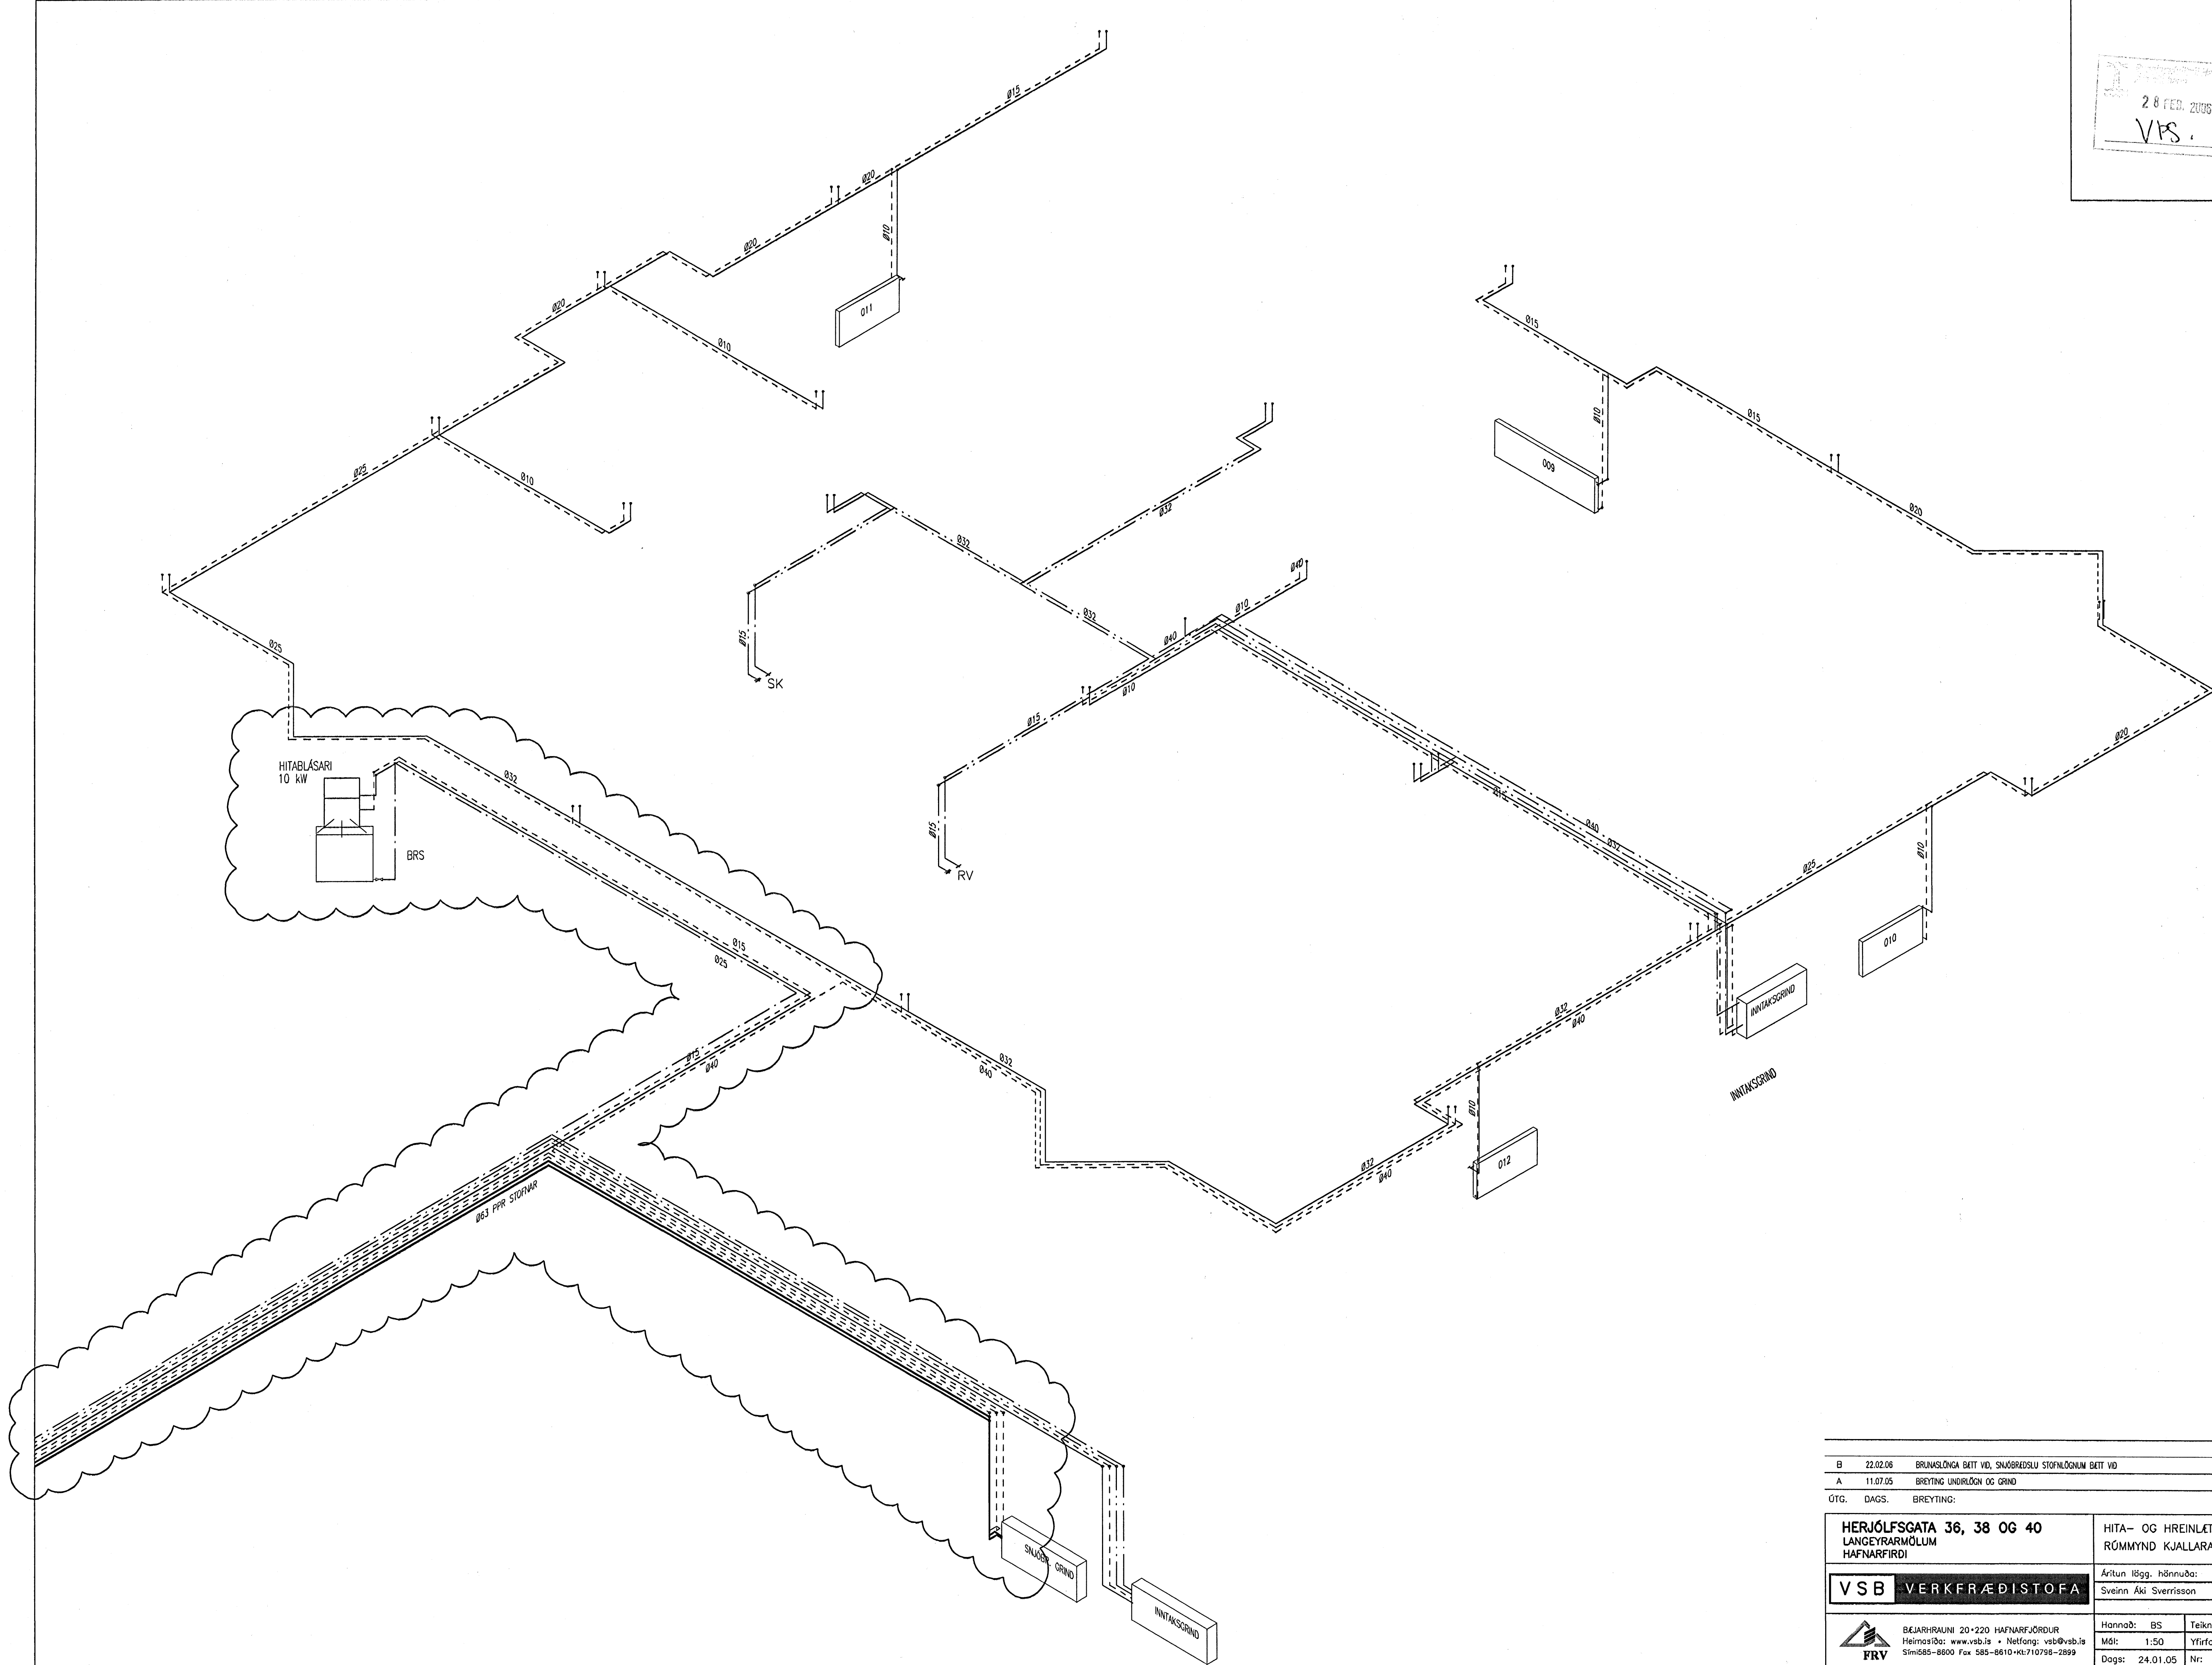

B	22.02.06	BRUNSLÓGA BETT VÍÐ, SNÚÐRÉÐSLU STOFNLOGNUM BETT VÍÐ	BL	SÁS
A	11.07.05	BREYTING UNDRÉLGN OG GRIND	KMJ	SÁS
ÚTG.	DAGS.	BREYTING:	HANNAÐ	SAMP.
HERJÓLFSGATA 36, 38 OG 40 LANGEYRARMÖLUM HAFNARFIRDI		HITÁ- OG HREINLETISLAGNIR RÖMMYND KJALLARA (HÚS NR. 36)		
VSB VERKFRÆÐISTOFA		Áritun löggr. hönnuða: <i>SB</i> Sveinn Áki Sverrisson Kt.230855-5609		
BEJARHRAUNI 20+220 HAFNARFJÖRDUR Heimasíða: www.vsb.is • Netfang: vsb@vsb.is Sími565-8800 Fax 585-8610 • Kt.710798-2899	Hannað: BS Mál: 1:50 Dags: 24.01.05	Teiknað: BS Yfirfarir: SÁS Nr: 04758-P51 B		