


28 FEB. 2006
VFS.

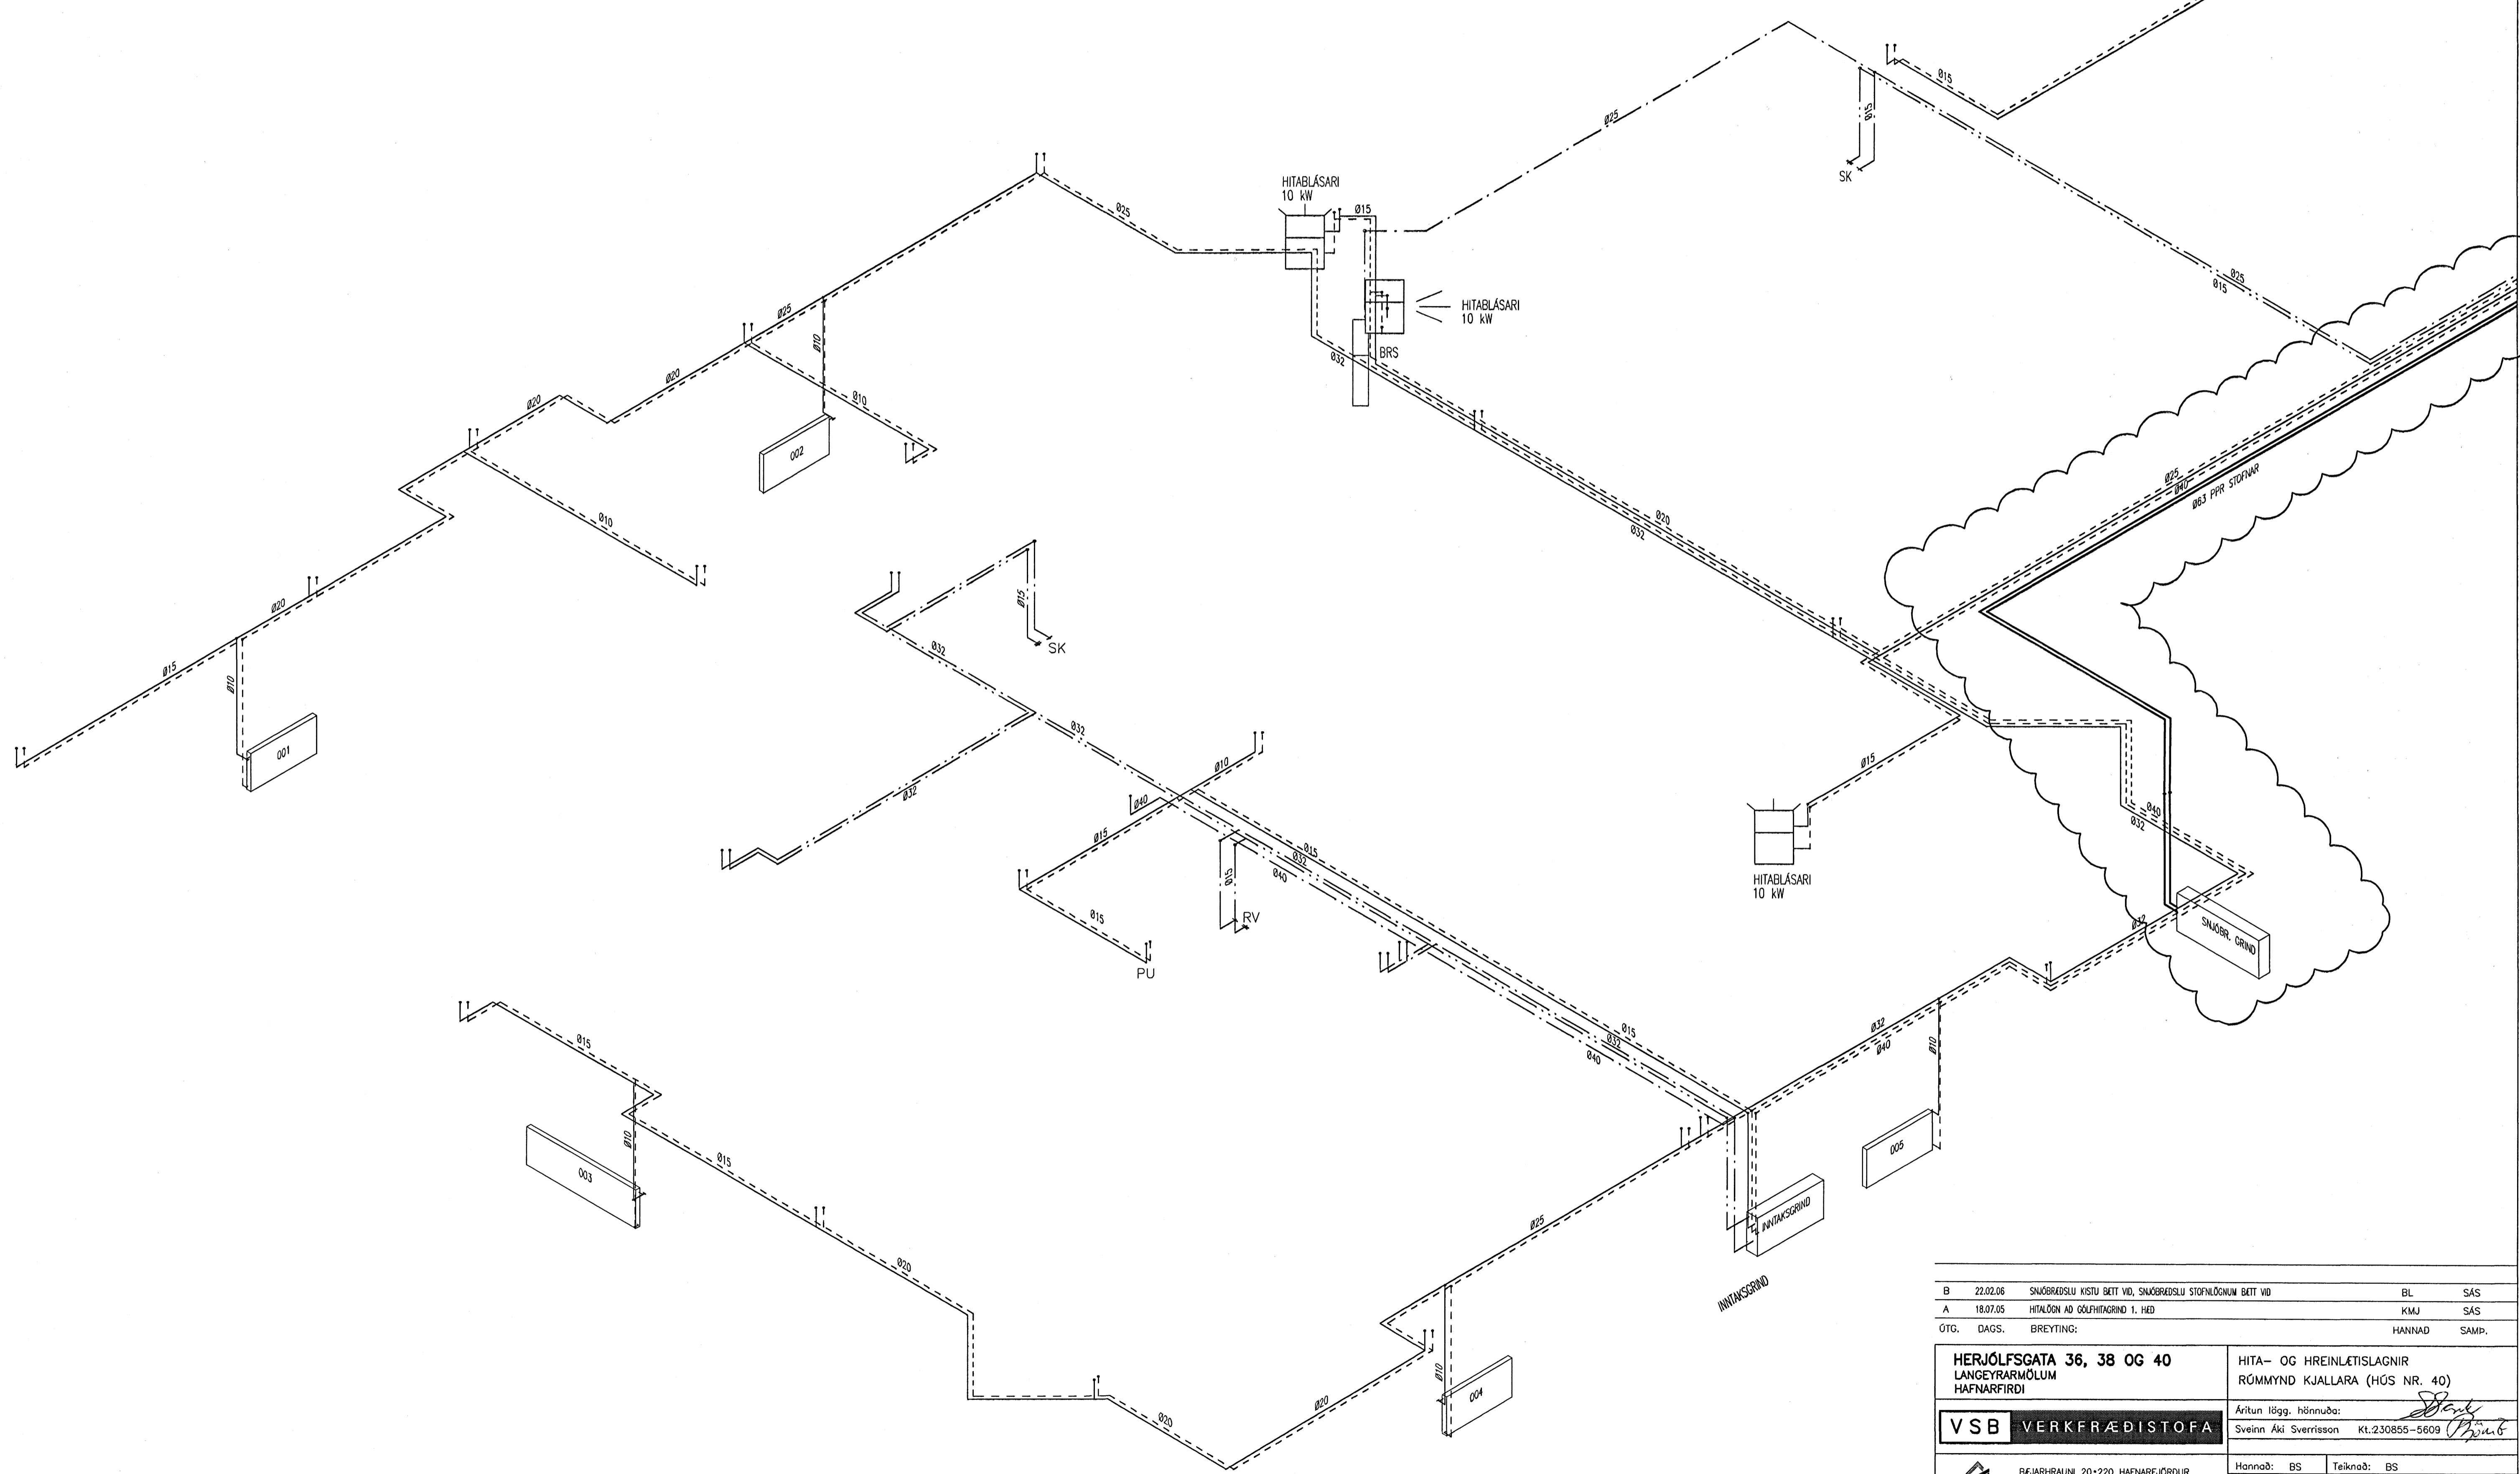

B	22.02.06	SNÚBRÆÐSLU KISTU BETT VÍÐ, SNÚBRÆÐSLU STOFNLOÖNUM BETT VÍÐ	BL	SAS
A	18.07.05	HITALÖGN AD GÖLFHITAGRIND 1. HED	KMJ	SAS
ÖTG.	DAGS.	BREYTING:	HANNAD	SAMP.

HERJÓLFSGATA 36, 38 OG 40		HITA- OG HREINLETISLAGNIR	
LANGEYRARMÖLUM		RÚMMYND KJALLARA (HÚS NR. 40)	
HAFNARFIRDI		Áritun íðgg. hönnuða: <i>[Signature]</i>	
VSB VERKFRÆÐISTOFA		Sveinn Áki Sverrisson Kt.230855-5609	

BEJARHRAUN 20*220 HAFNARFJÖRDUR	Hannað: BS	Telknað: BS
Heimilisíða: www.vsb.is • Netfang: vsb@vsb.is	Mál: 1:50	Yfirfarid: SAS
Sím: 595-8600 Fax: 595-8610-Kt: 710796-2899	Dags: 24.01.05	Nr: 04758-P33 B