


28 FEB. 2006
V.S.

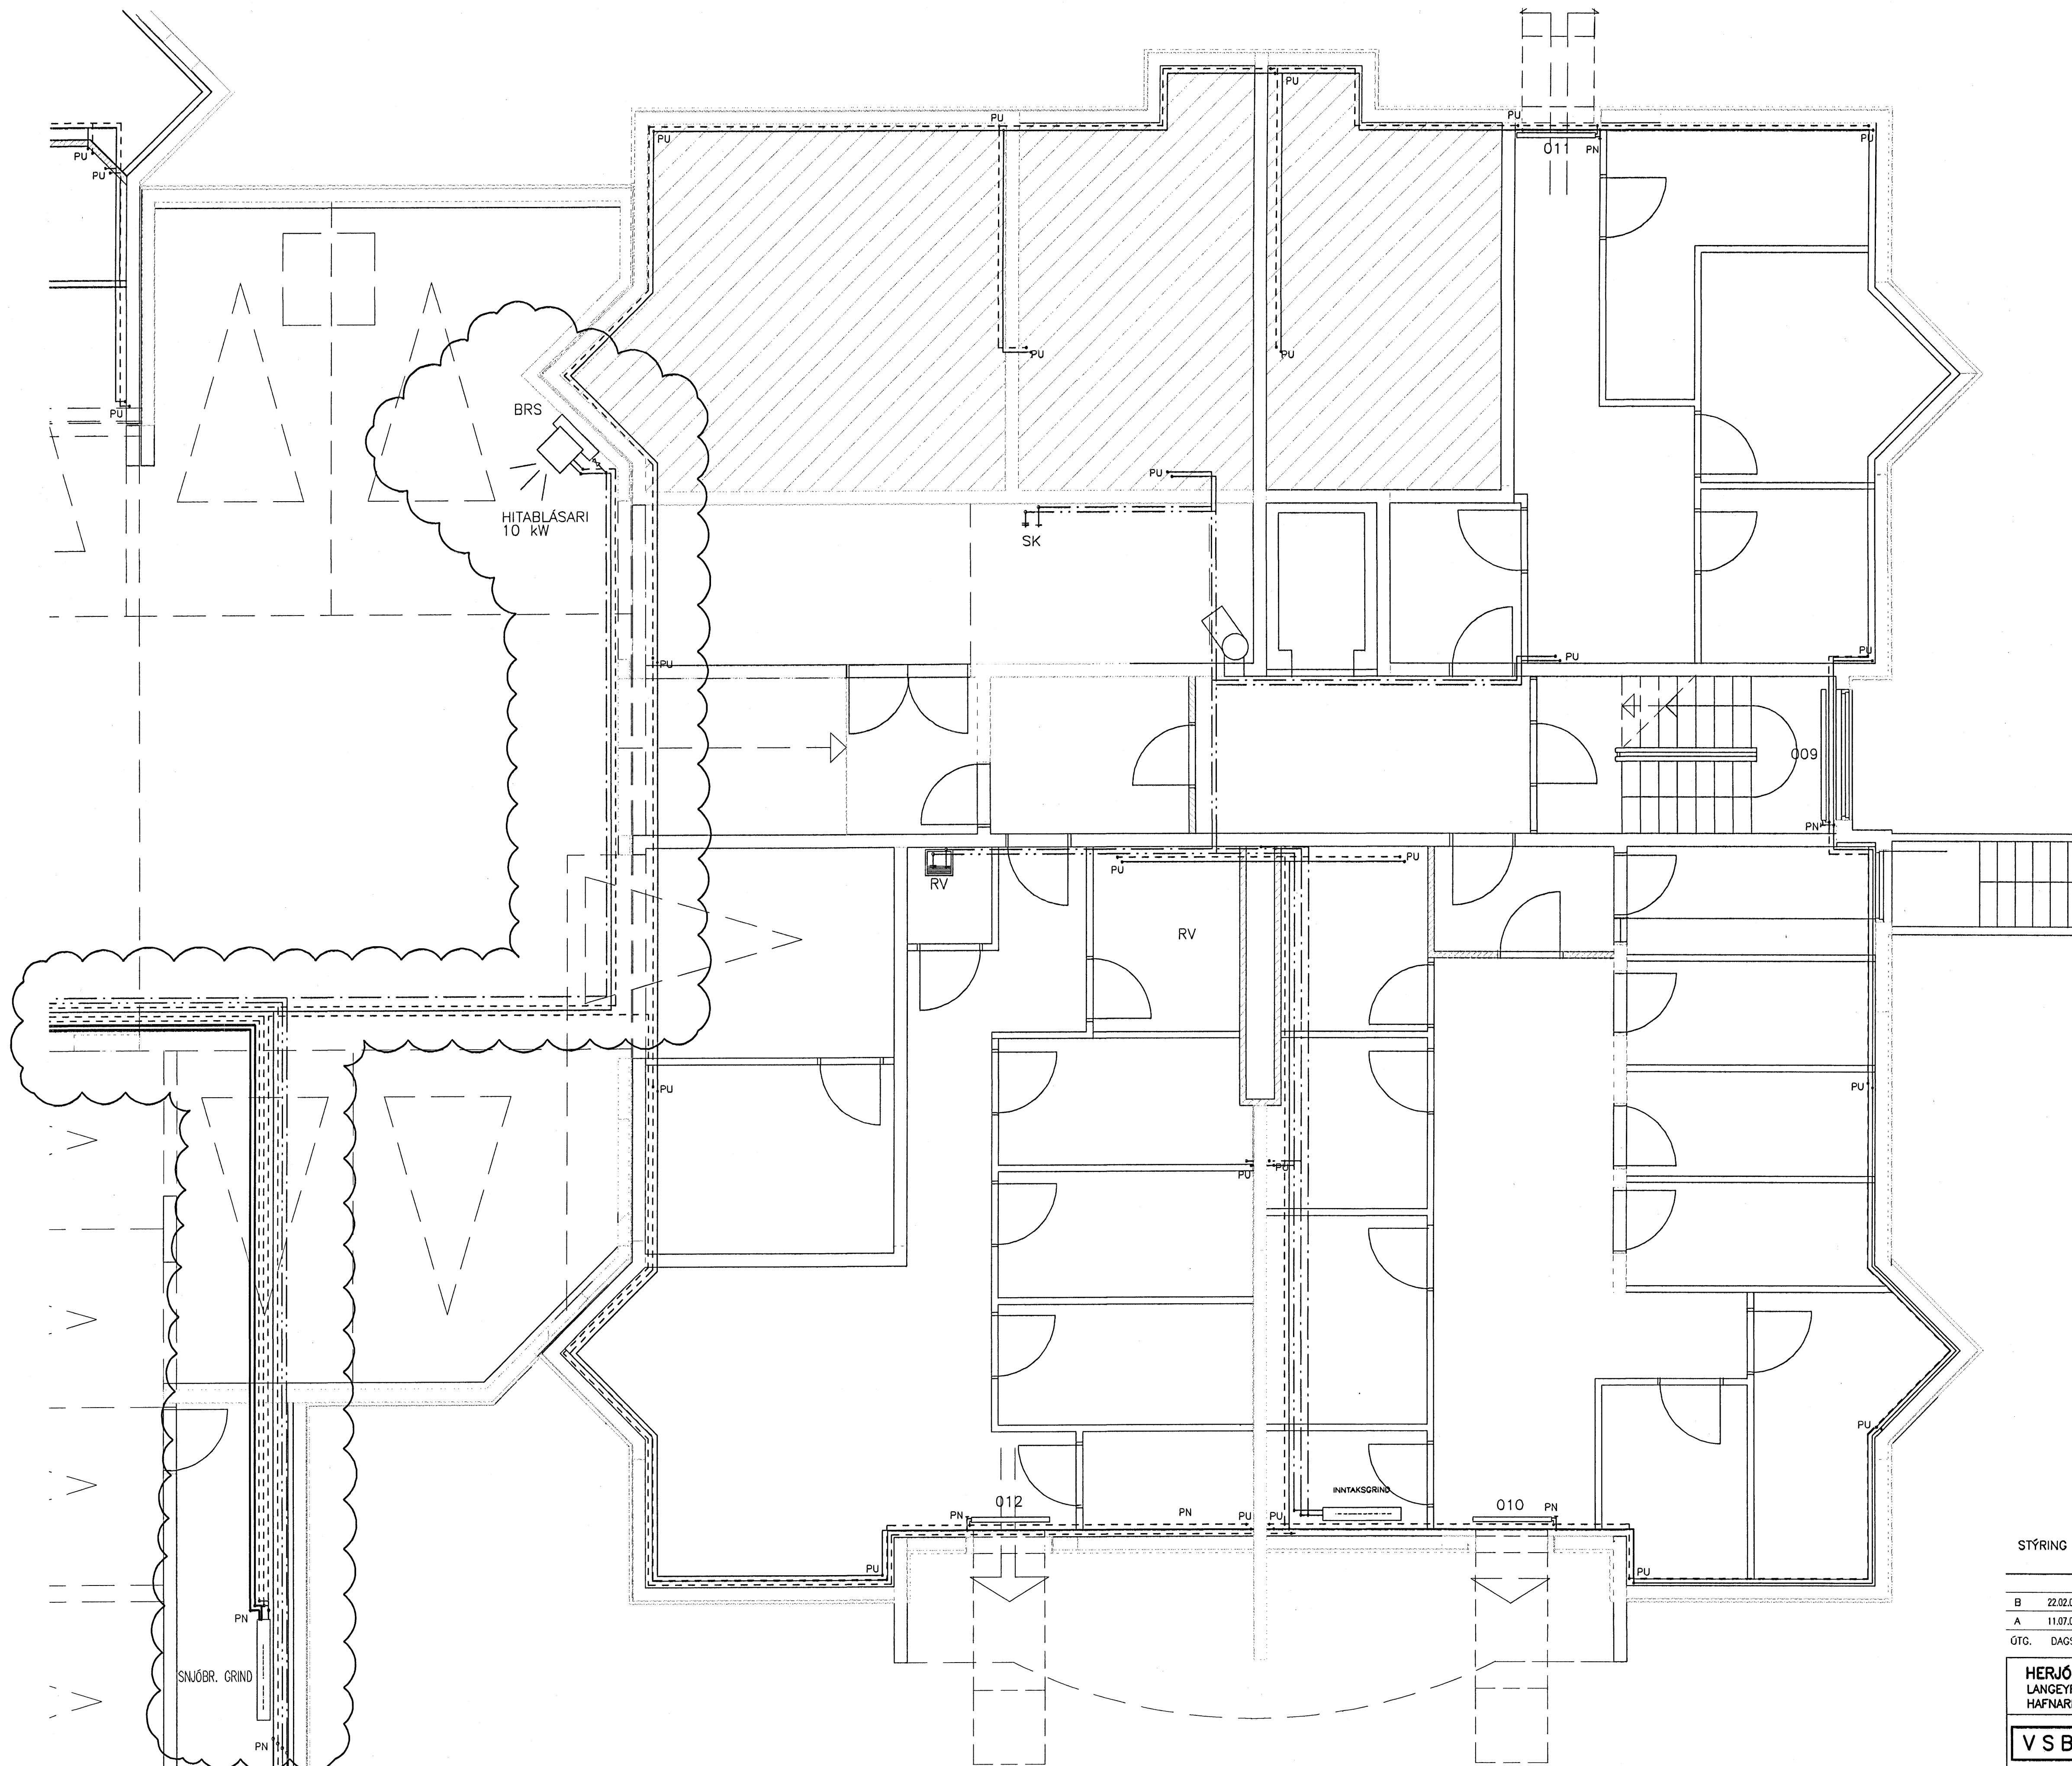

STÝRING HITABLÁSARA OG OFNATAFLA, SJÁ TEIKN. 04758-P32

B	22.02.06	BRUNSLÓGA BETT VIÐ, SMÖRÞRÆSLU STOFNLOÐNUM BETT VIÐ	BL	SÁS
A	11.07.05	BREYTING HITA UNDRLOÐN OG GRIND	KMJ	SÁS
ÓTG.	DAGS.	BREYTING:	HANNAD	SAMP.

HERJÓLFSGATA 36, 38 OG 40
LANGEYRARMÖLUM
HAFNARFIRDI

HITA- OG HREINLETISLAGNIR
GRUNNMYND KJALLARA (HÚS NR. 36)

VSB VERKFRÆDISTOFA

Áritun lögg. hönnuða: *Sveinn Áki Sverrisson*
Sveinn Áki Sverrisson Kt.230855-5609

	BÉJARHRAUNI 20-220 HAFNARFJÖRDUR Heimasíða: www.vsb.is • Netfang: vsb@vsb.is Sími: 585-8600 Fax: 585-8610-Kt: 710798-2999	Hannað: BS	Teiknað: BS
		Máli: 1:50	Yfirfarir: SÁS
		Dags: 24.01.05	Nr: 04758-P30 B