

**Skýringar: Vatnslagna**

**Mál og málsetningar.**  
 Stærðir lagna eru 1 millimetrum [mm], innanmál.


**Efni**  
 Lagirnir eru annarsvegar Pex rör ídráttarbrókum og hins vegar "Fusiotherm" rör frá S.S. pípuögnum. Lagirnir utanhúss skulu vera úr PEH-plasti.

**Frágangur lagna**  
 Pípur í vegg skulu einangraðar með a.m.k. 20 mm glerullarhólkum og vafðar með plastdúk. Setja skal 10 mm einangrun bak við rör. Við hvert taki skal setja Ballofix renniloka (eða samsvarandi) og einstreymisloka við þvottavélir. Lagirnir skal leggja með halla þar sem því verður við komið svo tema megi lögnina. Frágangur lagna skal vera í samræmi við IST 67.

**Prófanir**  
 Ef notaðar eru stálagnir skal prófa kerfið með 8 bar þrýstingi í 24 klst. Fyrir plastagnir skal nota brepprófun skv. leiðbeiningum framleiðanda.

**Skammstafanir:**

VS	Vatnssalerni	IG	Lögn í gólf
HL	Blöndunartæki við handlaug	IV	Lögn í vegg
EV	Blöndunartæki við eldhúsvask	UL	Undir lofti
SV	Blöndunartæki við skolvask	AV	Lögn á vegg
SB	Blöndunartæki við sturtu	YD	Lögn yfir hurð
BK	Blöndunartæki við baðkar	PEH	Palströr (Polyetylen)
BI	Bíti		
BV	Þvottavél		
UV	Uppþvottavél		
SL	Slöngukrani		
GV	Garðkrani		
		---	Kalt neysluvatn
		---	Heitt neysluvatn

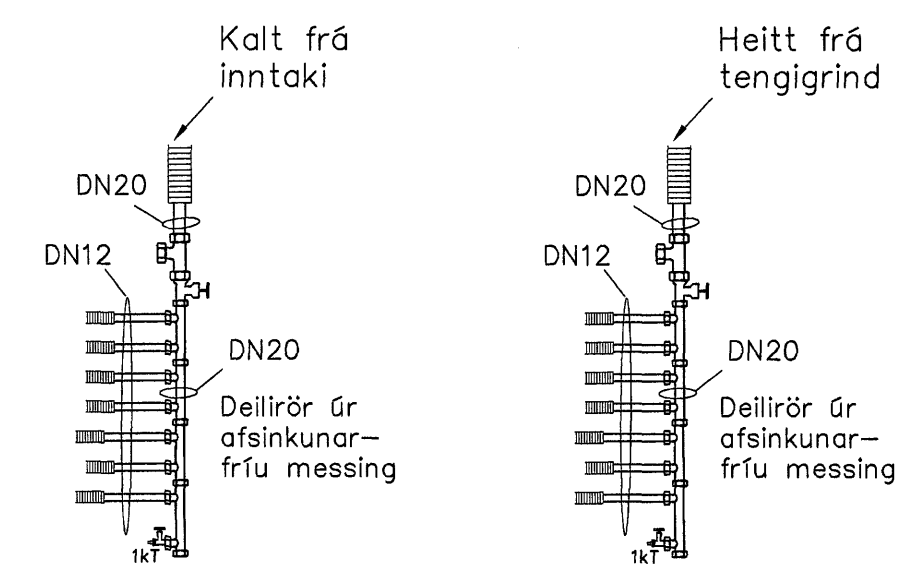


Deili - Tengimynd  
 Mælikvarði 1:20

A	Reyndartekning	SG	24.02.06
Ötq. Nr.	Breytingar	Hönnuður	Dagur

Verkteikning

Skýringar sjá teikningu nr.300

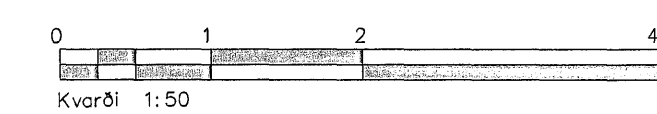

<b>Drekavellir 14, Hafnarfirði</b>	
<b>Strendingur ehf.</b> Verkfræðipjónusta Fjarlægsla 13-15 - 220 Hafnarfirður Sími 595 5543, Fax 595 5541	Vatnslögn Grunnmynd 2. hæð Daga sept. 2005
Hönnuður: <i>[Signature]</i> Asmundur Sigvaldsson kfi 240546-4119	Teknað / Hæðuð af JW/AS
Samráðgjafi: <i>[Signature]</i>	Mælikvarð 1:50
Númer teikningar 304	Ötq. A