

**Skýringar: Vatnslagna**

Mál og málsetningar  
Stærðir lagna eru í millimetrum [mm], innanmál.


Efni  
Lagnir eru annarsvegar Pex rör ídráttarörkum og hins vegar "Fusiotherm" rör frá S.S. pípuögnum. Lagnir utanhúss skulu vera úr PEH-plasti.

Frágangur lagna  
Pípur í vegg skulu einangraðar með a.m.k. 20 mm glerullarhólkum og vaðbar með plastdúk. Setja skal 10 mm einangrun bak við rör. Við hvert teki skal setja Ballafix renniloka (eða samsvarandi) og einstreymisloka við þvottavélar. Lagnir skal leggja með halla þar sem því verður við komið svo tæma megi lögnina. Frágangur lagna skal vera í samræmi við ÍST 67.

Prófanir  
Ef notaðar eru stálagnir skal prófa kerfið með 8 bar þrýstingi í 24 klst. Fyrir plastlagnir skal nota þrýstingur sv. leiðbeiningum framleiðanda.


**Skammstafanir:**

- |    |                              |     |                       |
|----|------------------------------|-----|-----------------------|
| VS | Vatnssalerni                 | IG  | Lögn í gólf           |
| HL | Blöndunartæki við handlaug   | IV  | Lögn í vegg           |
| EV | Blöndunartæki við eldhúsvask | UL  | Undir lofti           |
| SV | Blöndunartæki við skolvask   | ÁV  | Lögn á vegg           |
| SB | Blöndunartæki við sturtu     | YD  | Lögn yfir hurð        |
| BK | Blöndunartæki við baðkar     | PEH | Palströr (Polyetyfen) |
| BÍ | Þéti                         |     |                       |
| ÞV | Þvottavél                    |     |                       |
| UV | Uppþvottavél                 |     |                       |
| SL | Slöngukrani                  |     |                       |
| GV | Garðkrani                    |     |                       |
- Kalt neysluvatn  
----- Heitt neysluvatn

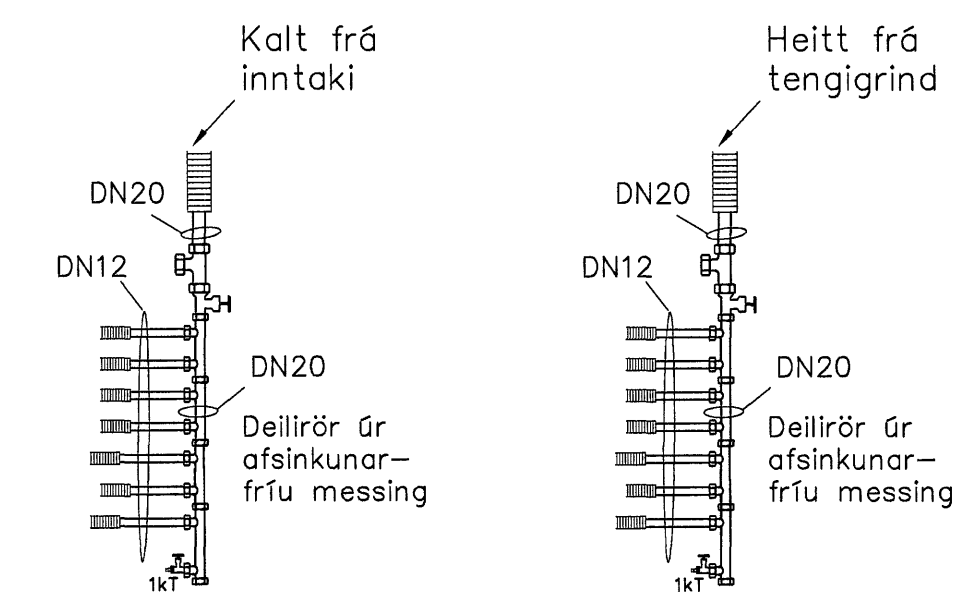

Deili - Tengimynd  
Mælikvarði 1:20

Skýringar sjá teikningu nr.300

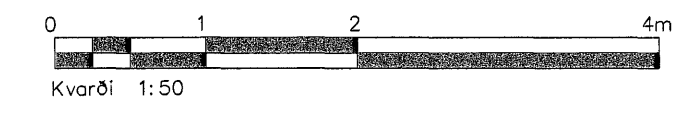

A	Reyndartekning	SG	24.02.06
Ót.	Nr.	Breytingar	Hönnuður Daga

**Drekavellir 14, Hafnarfirði**

<b>Strendingur ehf.</b> Verkfræðipjónusta Fjarvanga 13-15 - 220 Hafnarfjarður Sími 565 5640, Fax 565 5641		Vatnslögn Grunnmynd 1. hæð	
Hönnuður Asmundur Sigvaldsson 240545-419	Daga sept 2005	Teknið / Hönnuð af JW/AS	
Samráðgjafi M. Jónsson	Mælikvarði 1:50	Númer teikningar 303	Ólgifa A