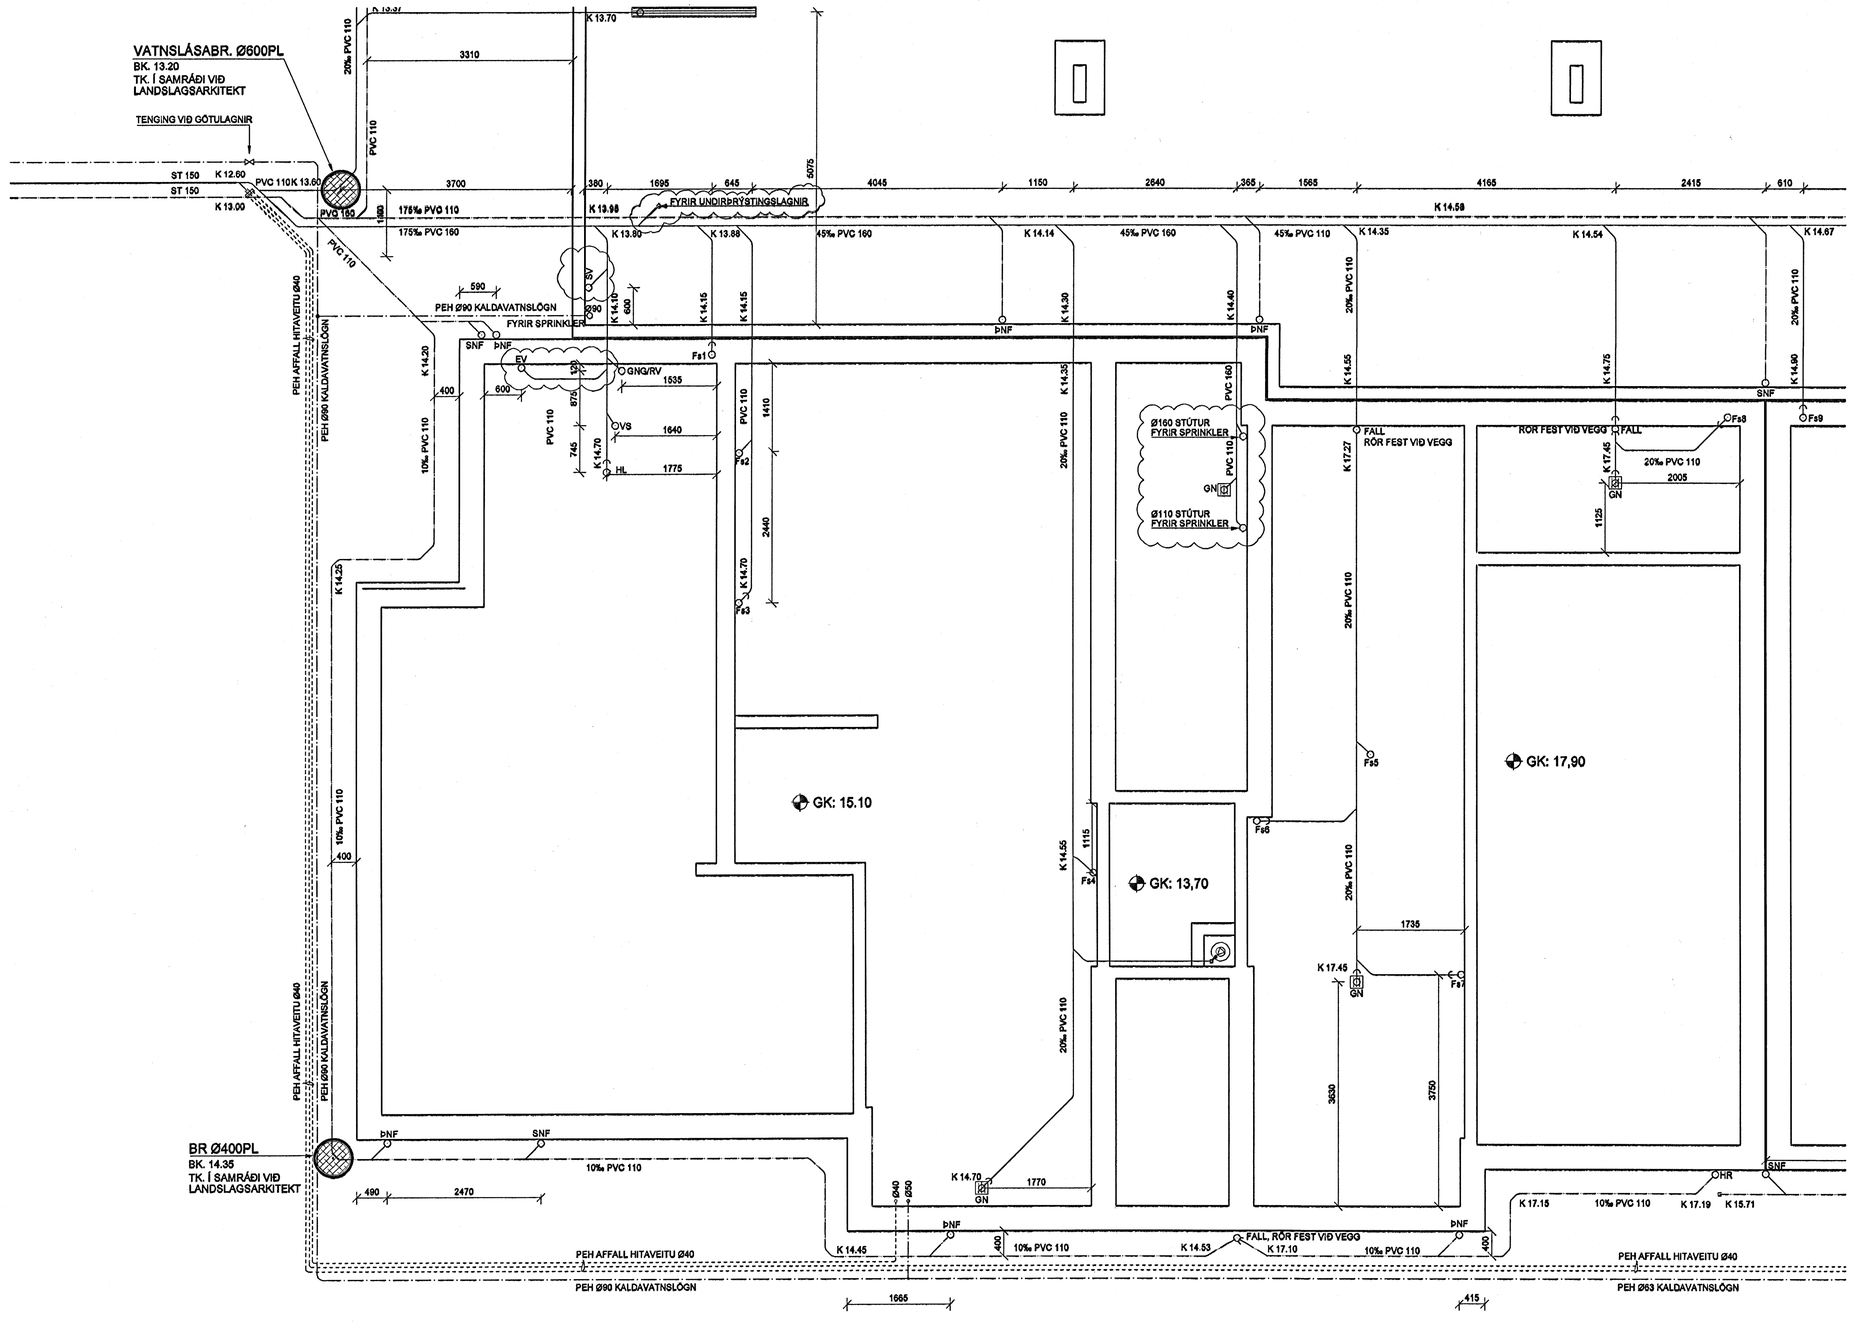

SKIPALÓN 22-26

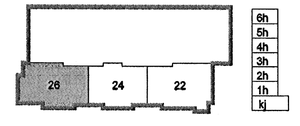

B	14.03.06	FÆRSLA Á EV. BÆTT VIÐ SV. OG GN.	JGR/SÁS
A	07.03.06	BREYTING Á GRUNNMYND (BREYTT HÚSNR.)	JGR/SÁS
Útg.	Dags.	Skýring	Hannað/Yfirfarið

VSB
VERKFRÆÐISTOFA
BÆJARHRAUN 20 · 220 HAFNARFJÖRÐUR · KENNIT. 710796-2899
vsb@vsb.is · Sími 585 8600 · Fax 585 8610 · www.vsb.is

Áritun sérhönnuðar: Sveinn Áki Sverrisson Kt: 230855 5609

Verkheiti: SKIPALÓN 22-26 HAFNARFIRÐI

Verkhluti: LAGNIR GRUNNLAGNIR GRUNNMYND

Hannað	Teiknað	Yfirfarið	Kvarði		Stöð
JGR	JGR	SÁS	1:50	/ A1	-
Dags.		Verkefnr.	Teikning		Útgáfa
15.02.2006		05857	26 P2U1		B

Byggingafulltrúi Hafnarfjarðar
Afgreitt þann
20 MARS 2006
VPS.

\\vbsserver\verk\2006\06857\06857-Skipalón 22-26\Sheets\La\06857-P2-Grunnlagnir.dwg