


BR Ø600PL
BK 16.78
TK. Í SAMRÁÐI VIÐ
LANDSLAGSARKITEKT



A 14.03.06 BREYTTUR KVÓTI Á GN JGR/SÁS
Útg. Daga Skýring Hannabryntun

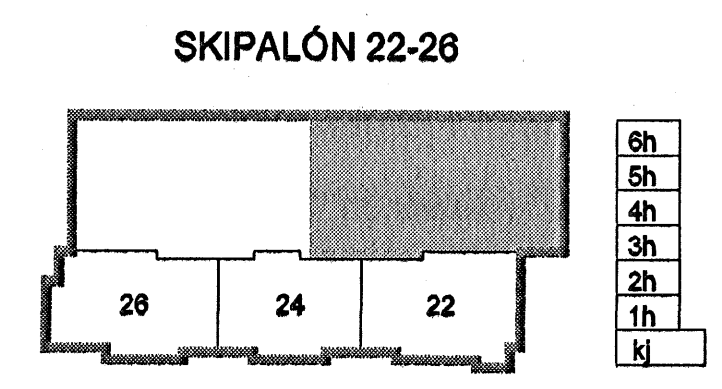

VERKFRÆÐISTOFA

BEIARHRAUN 20 • 220 HAFNARFJÓRDUR • KENNIT. 710796-2899
vab@vab.is • Sími 695 8600 • Fax 695 8810 • www.vab.is

Artun séðhönnuður	Sveininn Áld Sverrisson	Kt: 230855 5609
Verkefni	SKIPALÓN 22-26 HAFNARFIRÐI	
Verkið	LAGNIR GRUNNLAGNIR GRUNNMYND	
Hannabryntun	JGR	SÁS
Teiknas	JGR	SÁS
Yfirfarð	SÁS	Kvarði
Verkefni	05857	BK P2U2
Daga	15.02.2006	Utgáfa
		A

Byggingafræðiráðgjafi
20 MARS 2006
VPS.

\\nasen\work\2006\05857\05857_Skipalón_22-26\Sheets\L05857-2_Grunnlagir.dwg