


GRUNNMYND 1:50

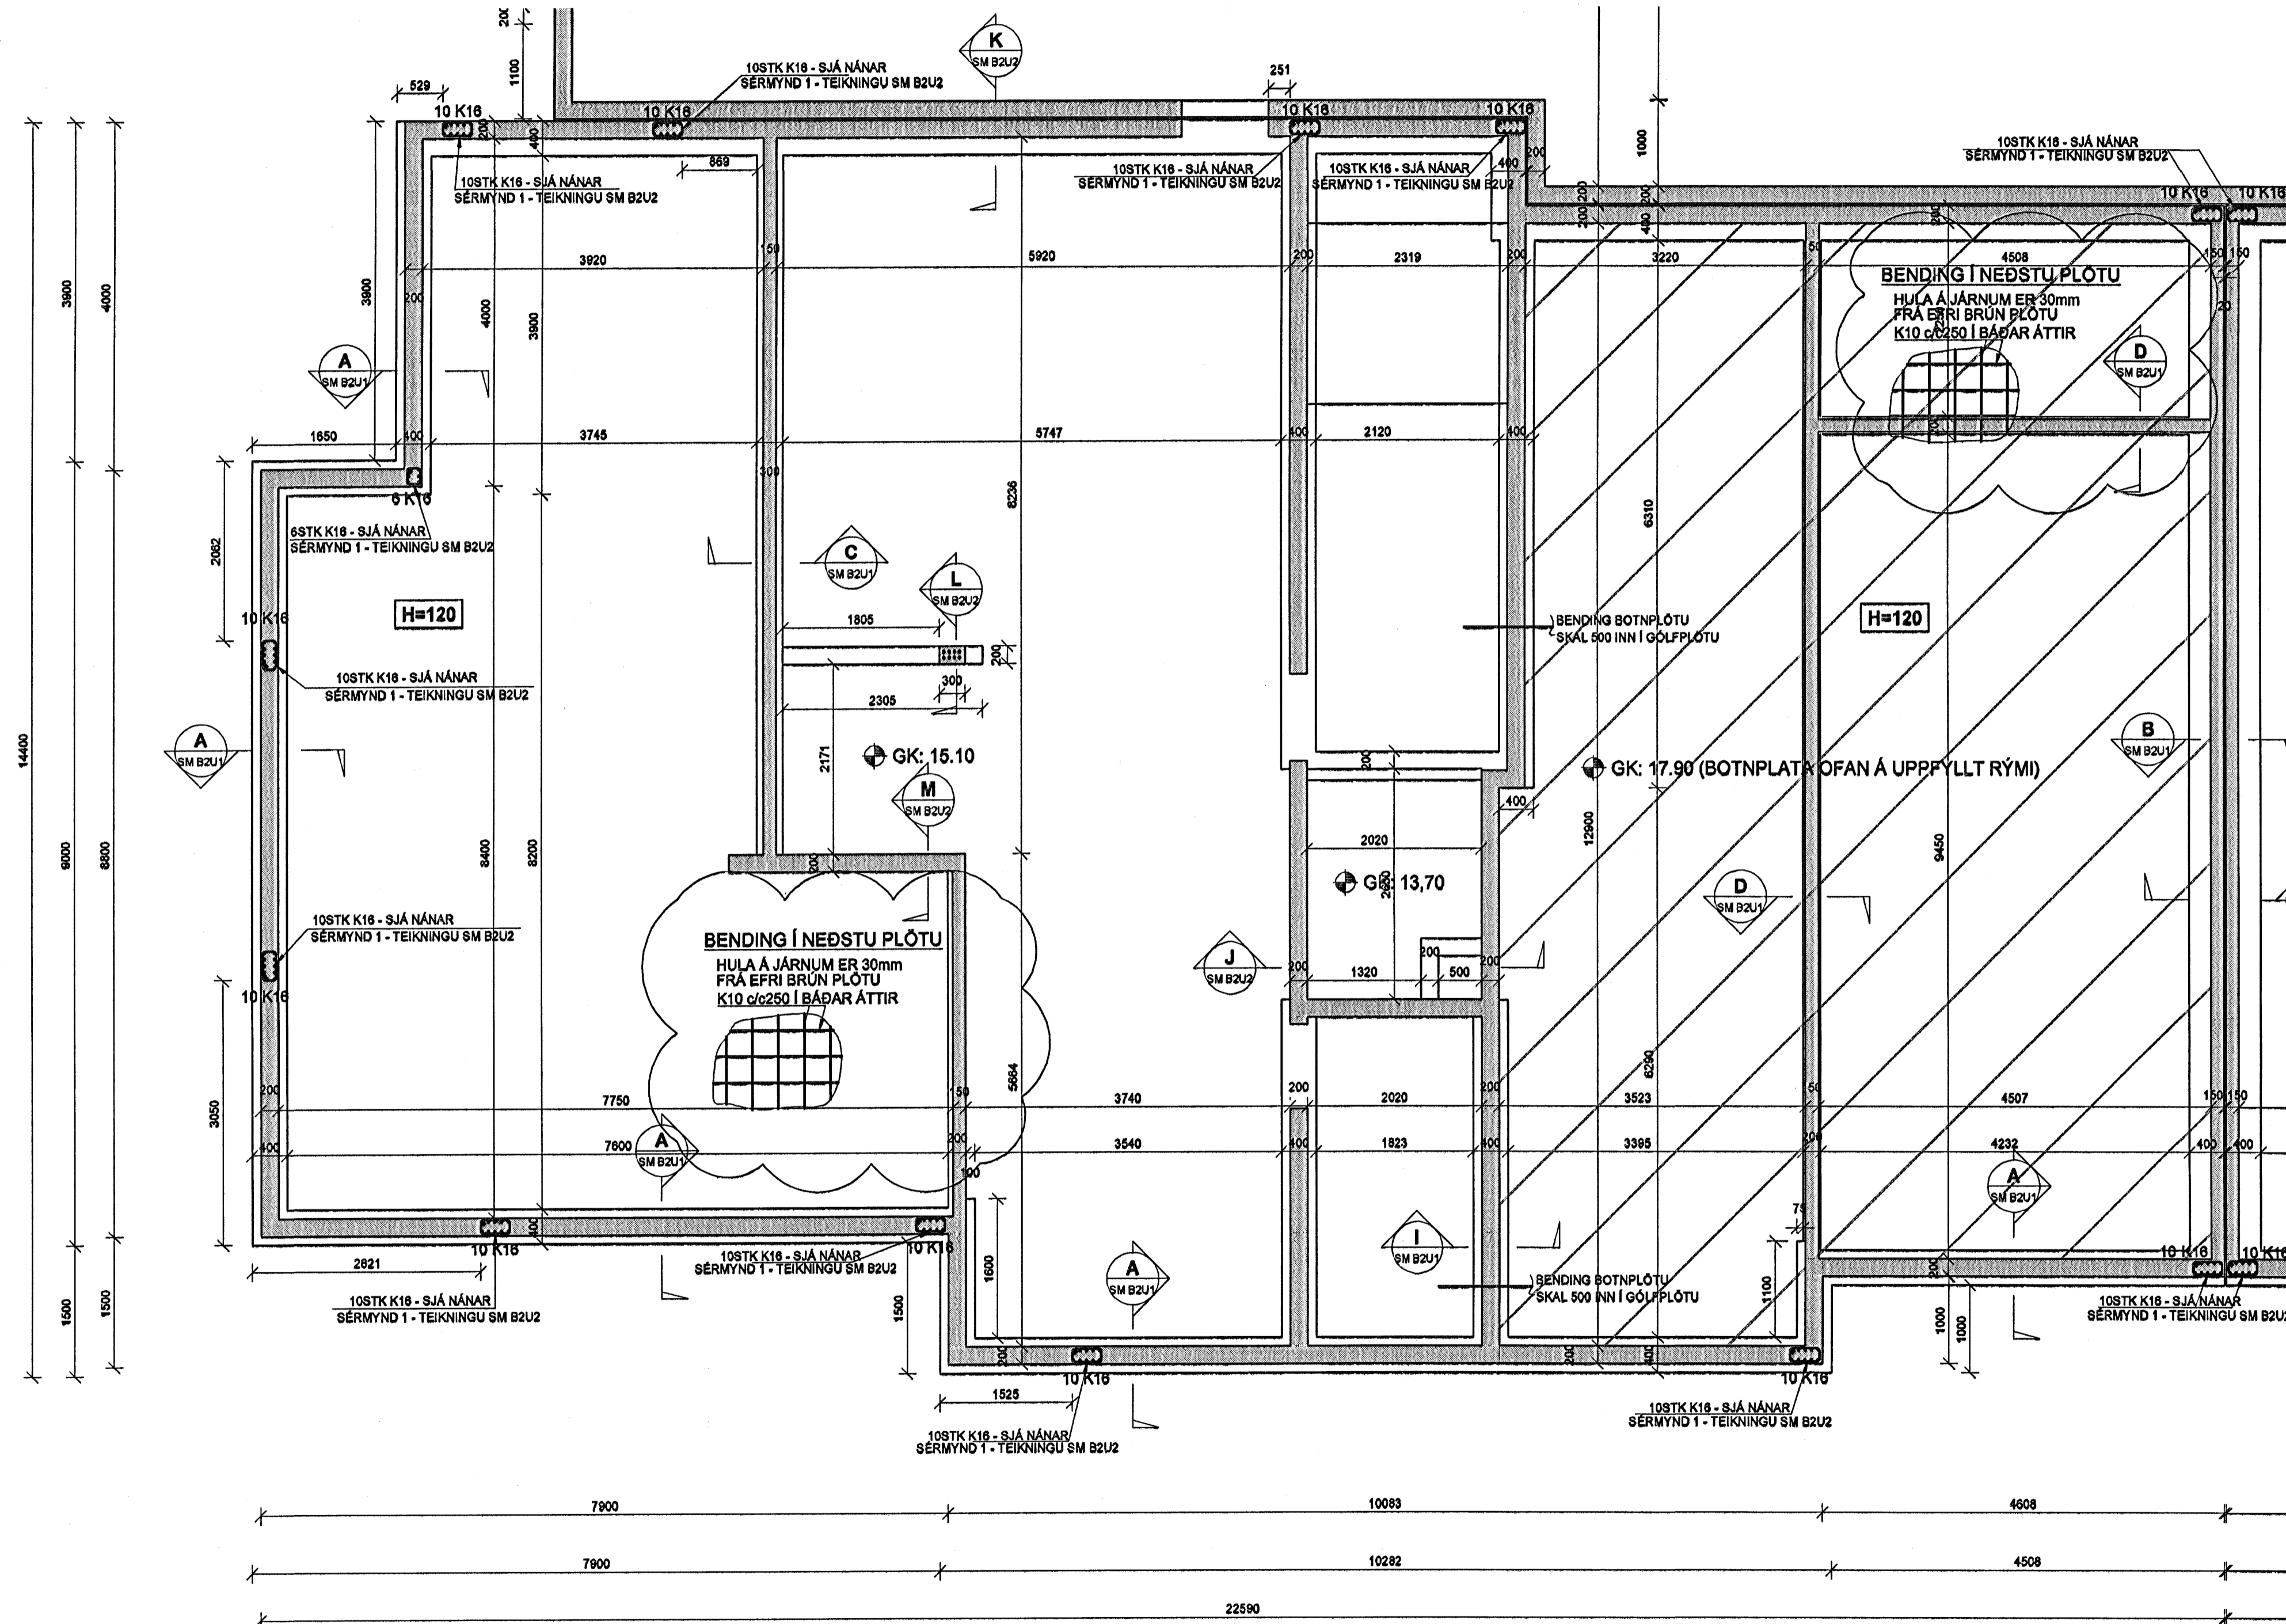

SKÝRINGAR

SKYGGÐ SVÆÐI TÁKNA VEGGI FYRIR OFAN BOTNPLÖTU.

MÁLSETNINGAR Á VEGGJUM OFAN BOTNPLÖTU ERU GRÖFLEGAR MÁLSETNINGAR VEGNA TENGIJÁRNA. NÁNARI MÁLSETNINGAR Á HURÐUM OG VEGGJUM SJÁ TEIKNINGAR ARKITEKTS.

BENDING:

TENGIJÁRN UPP Í KJALLARAVEGGI STANDA MINNST 700 mm UPP ÚR UNDIRSTÖÐUKLOSSA, SJÁ NÁNAR SÉRMYND 1, SM B2U2

Í ALLA 200mm VEGGENDA OG KRINGUMK ÖLL OP KOMI 2K16 BUNDINN Í LYKKJUR.
Í ALLA 150mm VEGGENDA OG KRINGUM ÖLL OP KOMI 2K12 BUNDINN Í LYKKJUR.
LYKKJUR K10 c/c 150

EINANGRUNN:

ALLT EINANGRUNARPLAST UNDIR ÍBÖÐUM OG SAL SKAL VERA 100MM.
ALLT EINANGRUNARPLAST UNDIR GEYMSLURÝMI OG ÖÐRUM SVÆÐUM EN ÍBÖÐUM OG SAL SKAL VERA 75MM.

KÓTAR - SJÁ TEIKNINGU ARKITEKTS

TILVÍSANIR:


ALMENNAR SKÝRINGAR: SJÁ BL.NR.05857-B000

MÁLSETNINGAR Á VEGGJUM: TEIKNING ARKITEKTS

GÖT Í UNDIRSTÖÐU VEGGJUM: TEIKNING LAGNAHÖNNUÐA

BROTÞOLSFLOKKUR STEYPU C25

SKIPALÓN 22-26

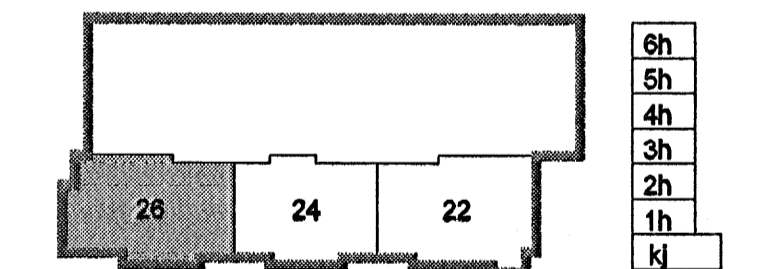

| | | | |
|------------|----------|--|-------|
| D | 13.03.06 | SKÝRING Á JÁRNABINDINGU | BO/GO |
| C | 07.03.06 | GRUNNMYND BREYTT OG SKÝRINGAR | BO/GO |
| B | 23.02.06 | FLEIRI SNIÐPLUR-BÚÐ AD BÆTA VÍÐ BÓLU | BO/GO |
| A | 21.02.06 | LEIÐRETTING Á MÁLSETNINGU OG SNIÐMERKI | BO/GO |
| Útg. Daga: | Skýring | Hanna Ö. Yfirfarir | |

Byggingafræðistofa
Alvart þenn
14 MARS 2006
VPS

VS

VERKFRÆDISTOFA

BÆJARSÁRAUN 20 • 220 HAFNARFJÖRÐUR • KENNIT. 710796-2899
veb@veb.is • Sími 595 9600 • Fax 595 0610 • www.veb.is

| | |
|--------------------|---|
| Artan sérhönnuðar | Björn Guðafsson Kt: 180550 4889 |
| Verkefni | SKIPALÓN 22-26 HAFNARFIRDI |
| Verkið | BURÐARVIRKI UNDIRSTÖÐUR HÚSS NR. 26 GRUNNMYND |
| Hanna Ö. Yfirfarir | Yfirfarir |
| BO/GO | HJ/GO |
| 1:50 | / A1 |
| 15.02.2006 | 05857 |
| 26-B2U1 | D |