GRUNNMYND 1:50

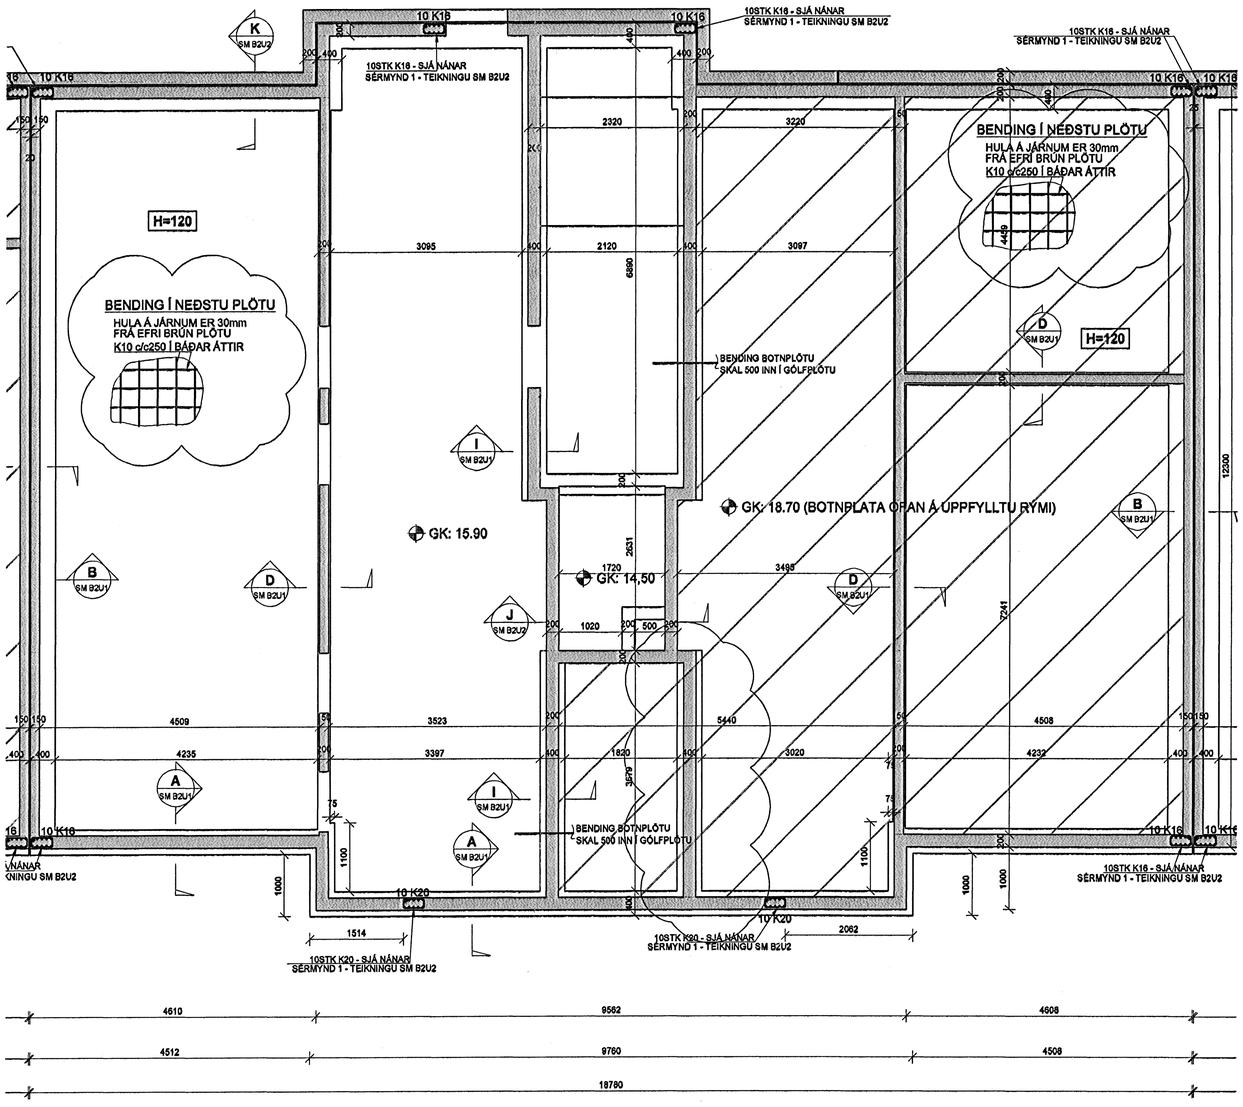

SKÝRINGAR

SKYGGÐ SVÆÐI TÁKNA VEGGI FYRIR OFAN BOTNPLÖTU.

MÁLSETNINGAR Á VEGGJUM OFAN BOTNPLÖTU ERU GRÓFLEGAR MÁLSETNINGAR VEGNA TENGIJÁRNA. NÁNARI MÁLSETNINGAR Á HURÐUM OG VEGGJUM SJÁ TEIKNINGAR ARKITEKTS.

BENDING:

TENGIJÁRN UPP Í KJALLARAVEGGI STANDA MINNST 700 mm UPP ÚR UNDIRSTÖÐUKLOSSA, SJÁ NÁNAR SÉRMYND 1, SM B2U2

Í ALLA 200mm VEGGENDA OG KRINGUM ÖLL OP KOMI 2K16 BUNDINN Í LYKKJUR
Í ALLA 150mm VEGGENDA OG KRINGUM ÖLL OP KOMI 2K12 BUNDINN Í LYKKJUR
LYKKJUR K10 c/c 150

VEGGur 500

EINANGRUNN:

ALLT EINANGRUNARPLAST UNDIR ÍBÚÐUM OG SAL SKAL VERA 100MM.
ALLT EINANGRUNARPLAST UNDIR GEYMSLURÝMI OG ÖÐRUM SVÆÐUM EN ÍBÚÐUM OG SAL SKAL VERA 75MM.

KÓTAR - SJÁ TEIKNINGU ARKITEKTS

TILVÍSANIR:

ALMENNAR SKÝRINGAR:
SJÁ BL.NR.05857-B000

MÁLSETNINGAR Á VEGGJUM:
TEIKNING ARKITEKTS

GÖT Í UNDIRSTÖÐU VEGGJUM:
TEIKNING LAGNAHÖNNUÐA

BROTÞOLSFLOKKUR STEYPU C25

SKIPALÓN 22-26

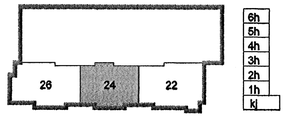

D	13.03.06	SKÝRING Á JÁRNABINDINGU - VEGGUR	BG/GD
C	07.03.06	LAGFÆRING Á SKÝRINGUM	BG/GD
B	23.02.06	MERKING Á ÞYKKT PLÖTU	BG/GD
A	21.02.06	LEIÐRÉTTING Á MÁLSETNINGU OG SNIÐMERKI	BG/GD
Útg.	Dags.	Skýring	Hannað/Yfirfarið

Byggingarfulltrúi Hafnarfjarðar
Áritað benn
14 MARS 2006
VPS.

VSB
VERKFRÆÐISTOFA
BÆJARHRAUN 20 · 220 HAFNARFJÖRÐUR · KENNIT. 710796-2899
vsb@vsb.is · Sími 585 8600 · Fax 585 8610 · www.vsb.is

Áritun sérhönnuðar: Björn Gústafsson Kt: 180550 4889

Verkheiti: SKIPALÓN 22-26 HAFNARFIRÐI

Verkhluti: BURÐARVIRKI UNDIRSTÖÐUR HÚSS NR. 24 GRUNNMYND

Hannað	Teiknað	Yfirfarið	Kvarði	Stærð
BG/HJ	HJ/GD		1:50 / A1	-

Dags.	Verkheiti	Teikning	Útgáfa
15.02.2006	05857	24 B2U1	D

\\vsbserver\verk\2005\05857\05857-Skipalón 22-26\Sheets\B\05857 B2-Undirstöður.dwg