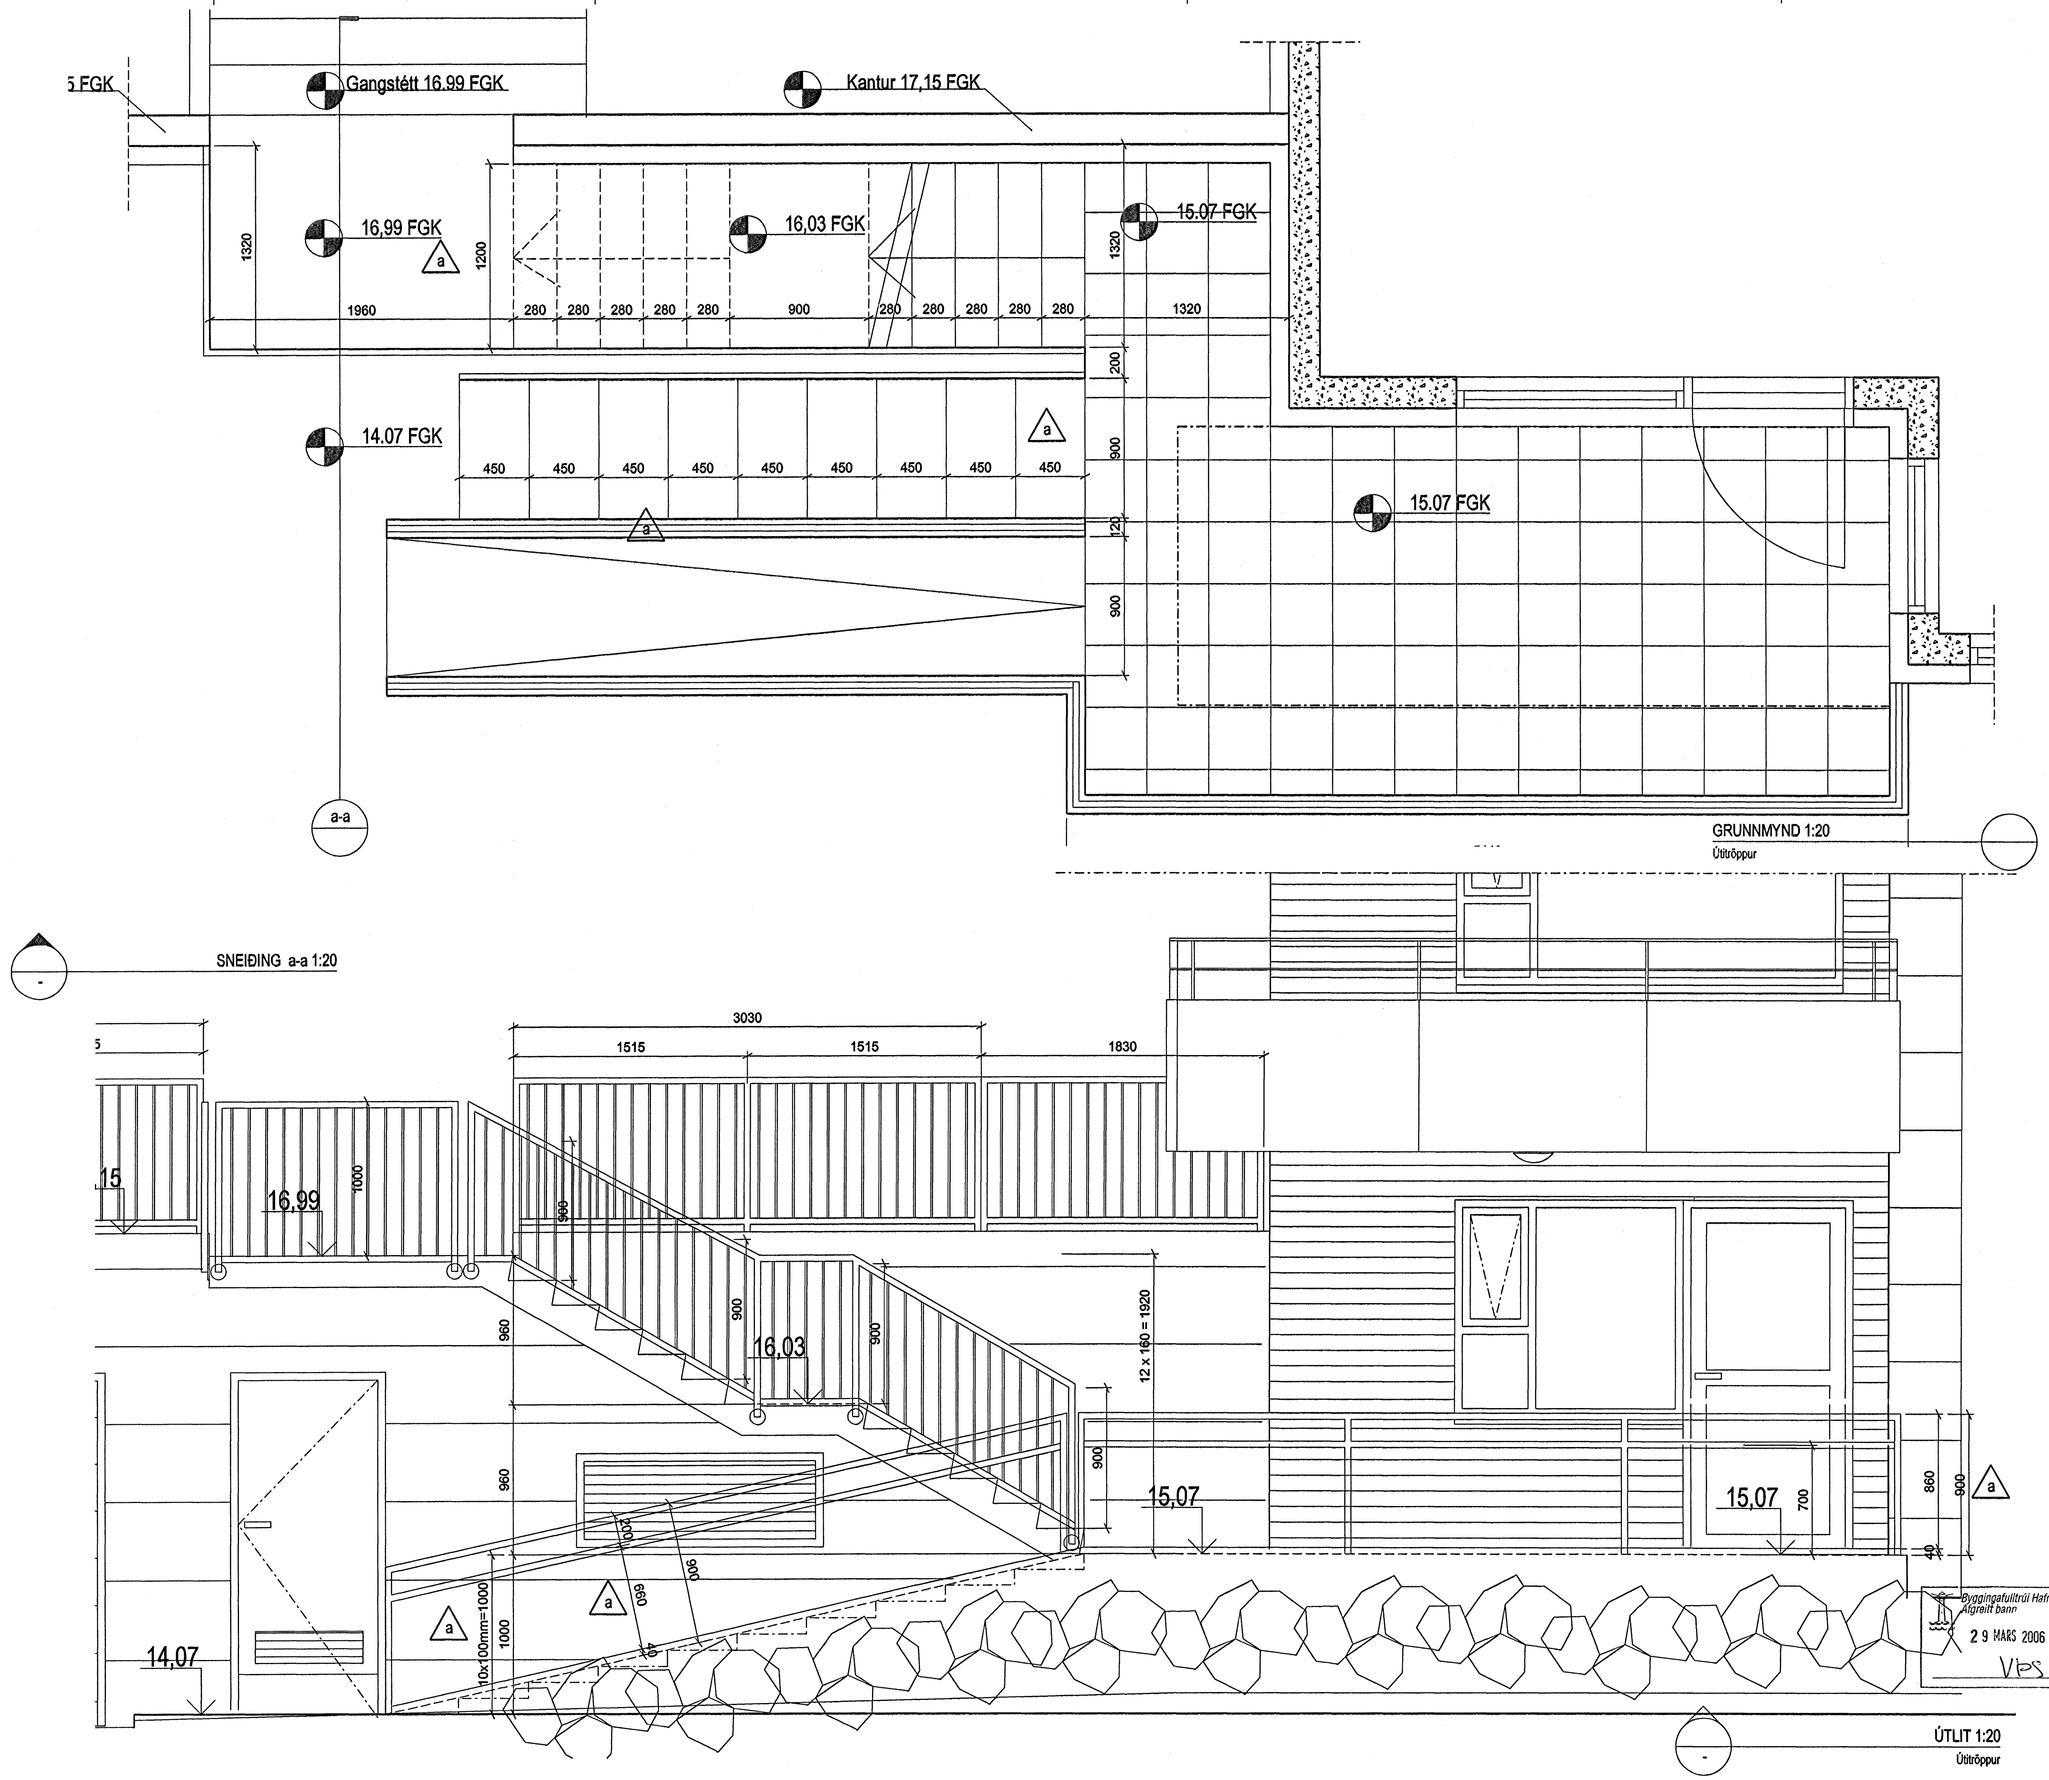

Byggingafulltrúi Hafnarfjarðar
Afgreitt bann
29 MARS 2006
VPS.

A	HÞ	PG	21.03.2006
Breidd stiga breytt og hæð á litlu tröppum, kantur settur á milli trappa og rampa			
ÚTGÁFA	TEIKNAÐ	SAMÞYKKT	DAGS
BREYTINGAR			

ASK Arkitektar
Geirsgötu 9
101 Reykjavík
Sími 515 0300
Fax 515 0319
www.ask.is

ASK ARKITEKTAR

Áritun aðalhönnuðar:

Páll Gunnlaugsson arkitekt FAI, kt. 210552-2199

SK PALÓN 22-26
VERKTEIKNINGAR

VERKÉFNI

HEITI TEIKNINGAR: Útitröppur

MKV. Í A1: 1:20

TEIKNAÐ: HÞ

DAGS: 16.03.2006

VERK NR.: 0457

NÚMER TEIKNINGAR: 24-02

ÚTGÁFA: A