


a-a  
20-21

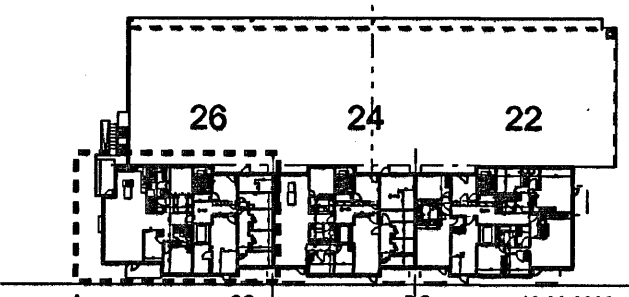

Húsbúgð og hæðskráir á plani breytir 13.03.2008

ÚTGÁFA 1 TERNAB 1 SAMÞYKKT 1 DAGB

ASK Arkitektar  
Georgíu 9  
101 Reykjavík  
Sími 515 0300  
Fax 515 0319  
www.ask.is

Áritun eðalíðnunnar  
Páll Gunnlaugsson arkitekt FAI, t. 210552-2199



SKIPALÓN 22-26  
VERKTEIKNINGAR

HEITI TERNINGAR  
Grunnmynd 1. hæðar  
Neðri hluti

VERK NÚM. 0457 NÓMUR TERNINGAR 20-11 ÚTGÁFA A

GRUNNMYND 1:50  
1. hæð  
Byggingufulltrúi Hafnarfjarðar  
Atgreiðt þann  
29 MARS 2006  
VPS.

