

7
41-02

6
41-02


11
41-02

3
41-02

3
41-02

GRUNNMYND 1:100
1. hæð

Byggingafráttir Hafnarfjarðar
Alfreitt barn
29 MARS 2006
VPS.

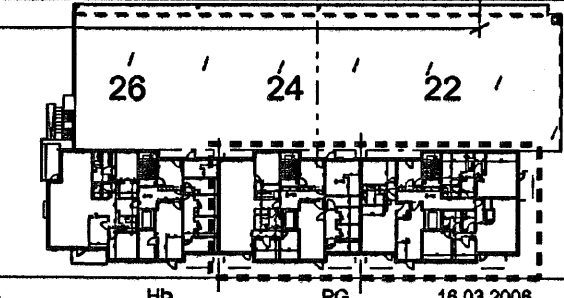

B	16.03.2006	
Brunakröfur teglarfær, huld hlikað, stökkuð bætt við á bókum		
A	13.03.2006	
Hurðlagð breiðkuð og hæðskólar á plani breyttir		
ÓTGÁFA	TEIGNAD	1. DAGS
BREYTINGAR	1. SAMÞYKKT	

ASK Arkitektar
Gönguá 9
101 Reykjavík
Sími 515 0300
Fax 515 0319
www.ask.is

Áritun eðlahönnuðar:
Margrét

Páll Gunnlaugsson skilad FAL, tl. 216550-2199

SKIPALÓN 22-26
VERKTEIKNINGAR

HEITI TEIKNINGAR	MIKIL A1
Grunnmynd 1. hæðar	1:50
Efri hluti	TEIGNAD
	1. DAGS
	16.02.2006
VERK NÚM.	ÓTGÁFA
0457	B

