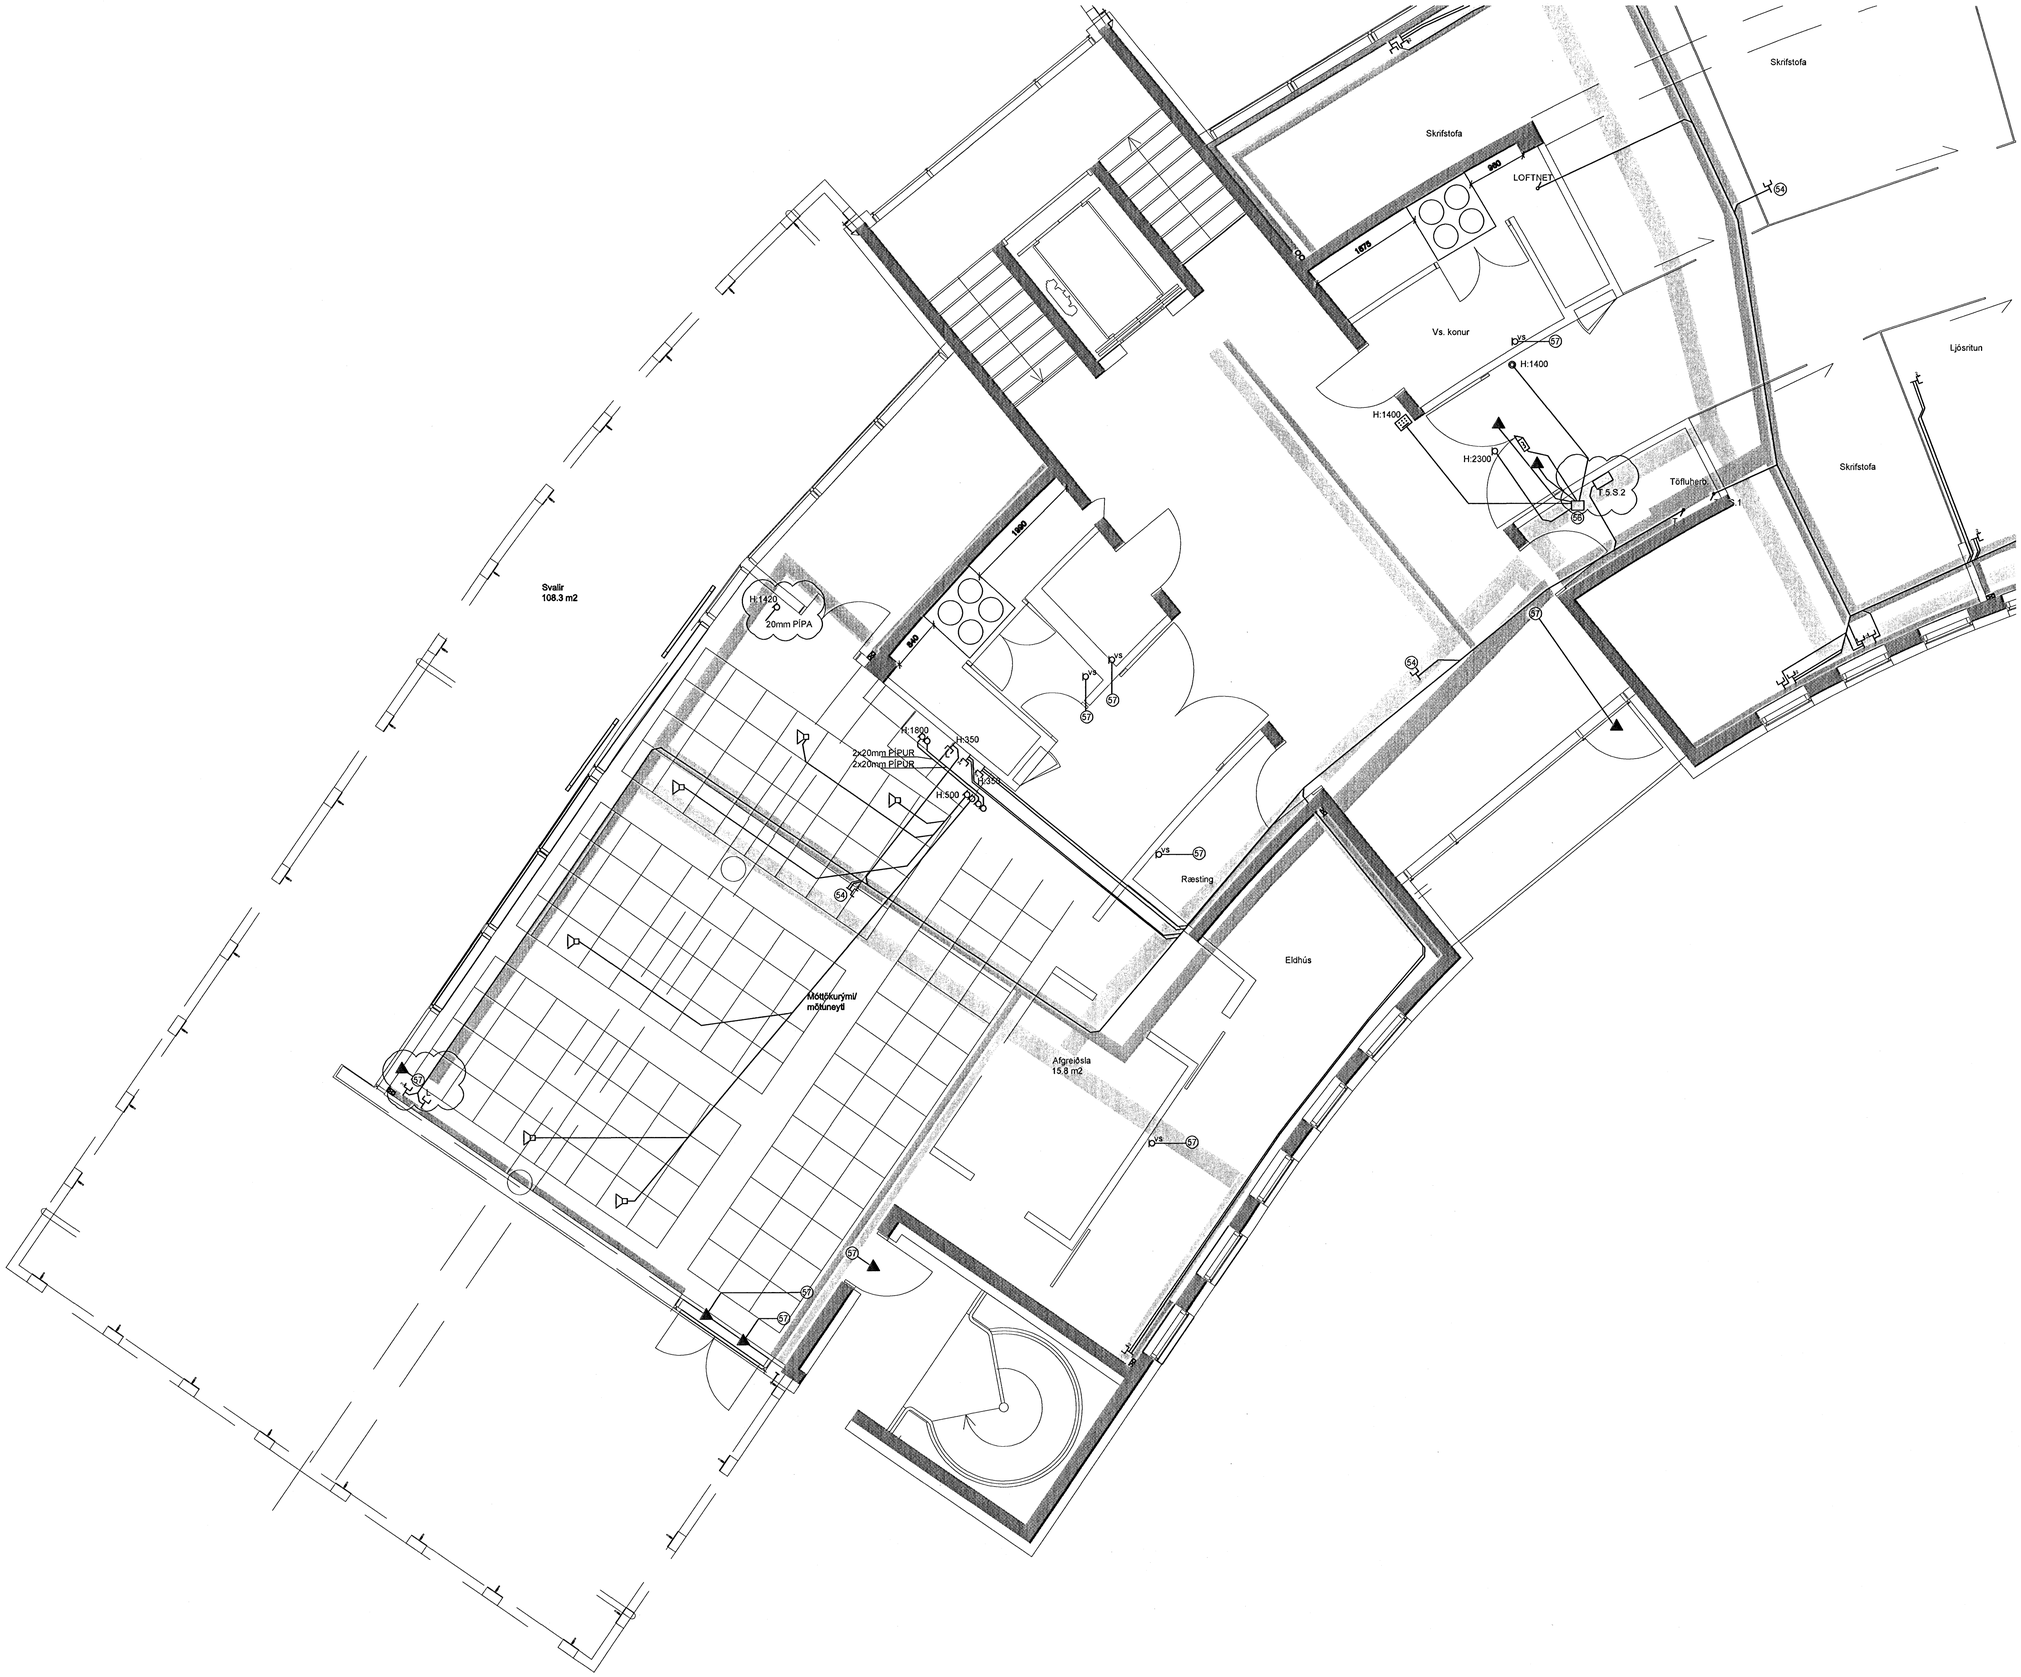

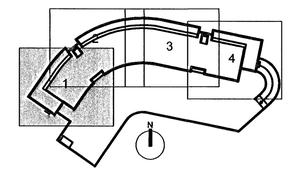

0 1 2 3m

Mkv.1:50

Útg.	Dags.	Skýring	Hannað/Yfirfarið
B	07.03.06	BÚNAÐUR FÆRÐUR, HLJÓÐKERFI, SKÁPUR T.V	BSG/ÖG
A	22.12.05	MÓTTÖKURÝMI	BSG/ÖG

VSB
VERKFRÆÐISTOFA
BÆJARHRAUN 20 · 220 HAFNARFJÖRÐUR · KENNIT. 710796-2899
vsb@vsb.is · Sími 585 8600 · Fax 585 8610 · www.vsb.is

Áritun sérhönnuðar
ÖRN GUÐMUNDSSON kt. 220961-2739

Verkheiti
DALSHRAUN 1
HAFNARFJÖRÐUR

Verkhluti
RAFKERFI
SMÁSPENNA
5. HÆÐ - SVÆÐI 1

Hannað	Teiknað	Yfirfarið	Kvarði		Síða
BSG	BSG	ÖG	1:50	/ A1	-
Dags.		Verkefni	Teikning		Útgáfa
01.11.05		03841	R351		B

\\vebserver\verk\2003\03841\03841-Dalshraun 1\Sheets\05768 R-351-354.dwg