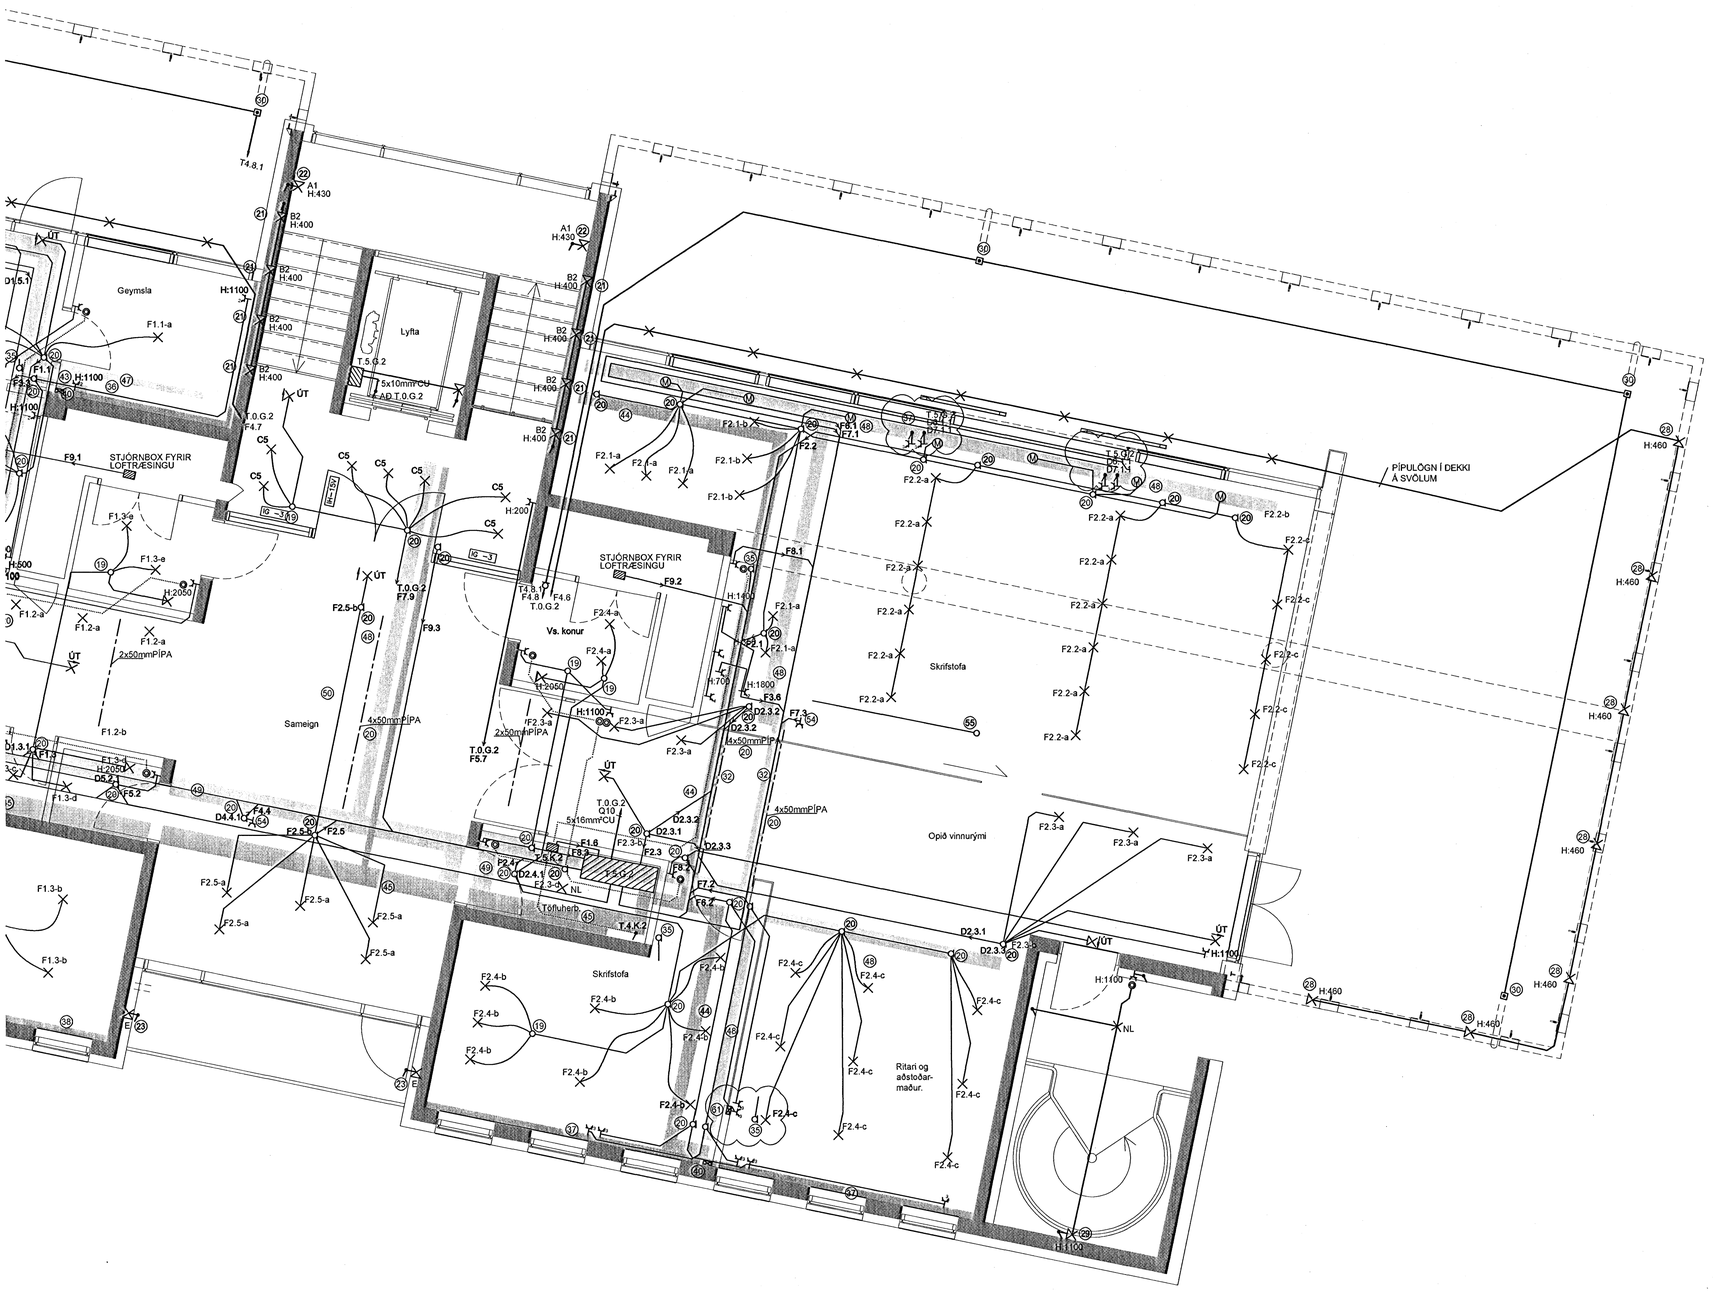

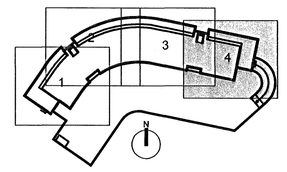

0 1 2 3m

Mkv.1:50

Útg.	Dags.	Skýring	Hannað/Yfirfarið
G	07.03.06	TENGLARENNUR , BÚNAÐUR FÆRÐUR	BSG/ÓG
F	22.12.05	ÝMSAR BREYTINGAR	BSG/ÓG
E	01.11.05	ÝMSAR BREYTINGAR	BSG/ÓG
D	20.10.05	ÝMSAR BREYTINGAR	BSG/ÓG
C	19.08.0	ÝMSAR BREYTINGAR	JJ/SU,EFH
B	11.07.05	ÝMSAR BREYTINGAR	JJ/SU,EFH
A	26.05.05	ÝMSAR BREYTINGAR	JJ/SU,EFH

VSB
VERKFRÆÐISTOFA
BÆJARHRAUN 20 · 220 HAFNARFJÖRÐUR · KENNIT. 710796-2899
vsb@vsb.is · Sími 585 8600 · Fax 585 8610 · www.vsb.is

Áritun sérhönnuðar
ÖRN GUÐMUNDSSON kt. 220961-2739

Verkheiti
DALSHRAUN 1
HAFNARFJÖRÐUR

Verkhluti
RAFKERFI
LÁGSPENNA
5. HÆÐ - SVÆÐI 4

Hannað	Teiknað	Yfirfarið	Kvarði		Síða
JJ	LL	SU	1:50	/ A1	-
Dags.		Verkefni	Teikning		Útgáfa
06.12.04		03841	R154		G

\\vbaseserver\verk\2003\03841\03841-Dalshraun 1\Sheets\05768 R-151-154.dwg