


GRUNNMYND, KJALLARI
MKV. 1

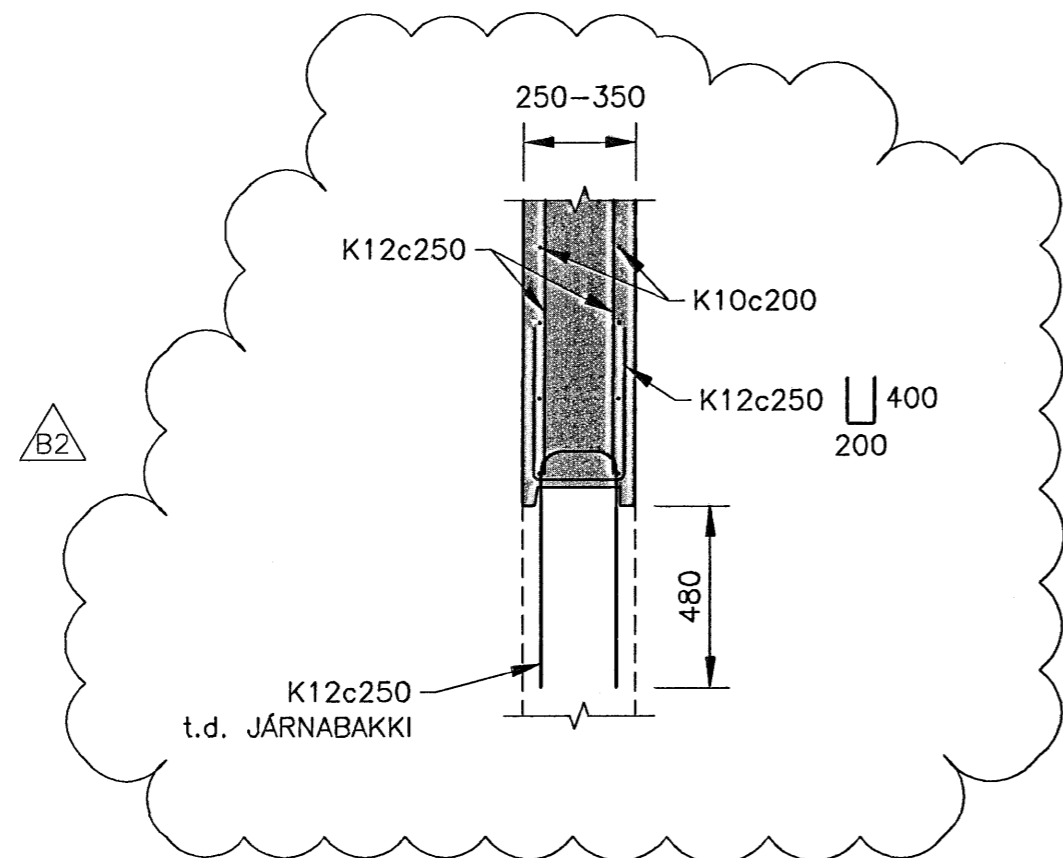


01 DEILI
MKV. 2

Byggingaáttíðni Hafnarfirðar
Áhrætt þess
21 MARS 2006
VPS

ÚTGÁFUFRILL			
NÓMER:	DAGS:	SKÝRINGAR:	HANNAÐ:
B1	23.02.2006	BYGGINGARTEIKNING	IRG
B2	16.03.2006	BREYTT GRUNDUN	IRG
DAGS. UNDIRSKRIFTAR:		NAFN OG KT. SAMREINGARHÖNNUÐAR:	
UNDIRSKRIFT SAMREINGARHÖNNUÐAR: <i>Andri Gunnarsson</i>			

ATHUGASEMDIR:
NÚVERANDI PLATA Í BÍLSKÚR FJARLÆGD. EINGÖNGU SKAL GRAFA FRÁ ÞEIM VEGGHLUTA SEM STEYPTUR ER, EN SKILJA EFTIR JARÐVEG ANNARS STADAR EINS OG HÆGT ER.

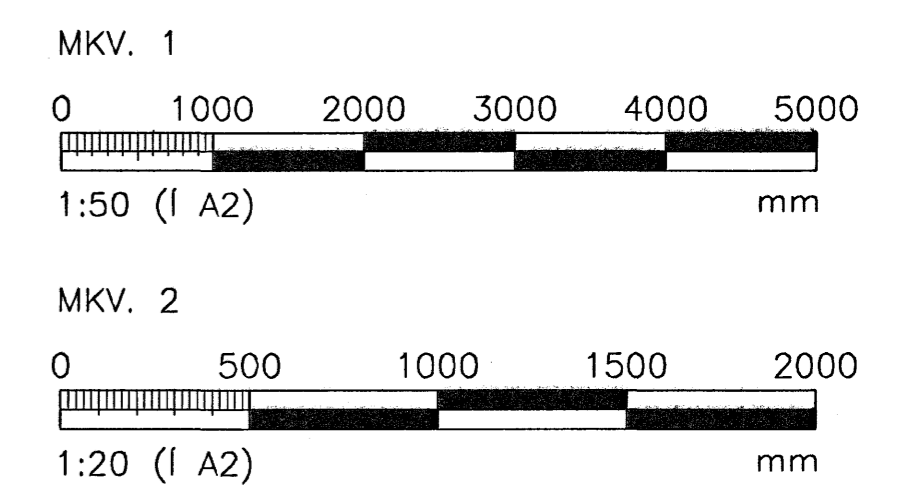

ÖLL AFNOT OG AFRITUN TEIKNINGAR, AD HLUTA EDA HEILD, ER HÁÐ SKRIFLEGU LEYFI HÖFUNDA.

I HÖNNUN
GRENSÁSGVEGI 1 · 108 REYKJAVÍK · Sími: 510 4000 · FAX: 510 4001
VEFFANG: www.honnun.is · NETFANG: honnun@honnun.is

HEITI VERKS:
LÓUÁS 7
HAFNARFIRÐI

HEITI TEIKNINGAR:
BURDARVIRKI:
GRUNNMYND KJALLARI
DEILI

MELT:	TEIKNAD: BAR	GEYMSLUNGMER:	VNR: 3.151.224
HANNAÐ: IRG	YFIRFARIÐ:	MKV: 1:50	NR. TEIKNINGAR:
DAGS. UNDIRSKRIFTAR: 16.03.06	NAFN OG KT. HÖNNUÐAR: HÖNNUN hf	430572-0169	B101
UNDIRSKRIFT HÖNNUÐAR: <i>Andri Gunnarsson</i>	Kt. 110658-6489		ÚTGÁFA: B2