

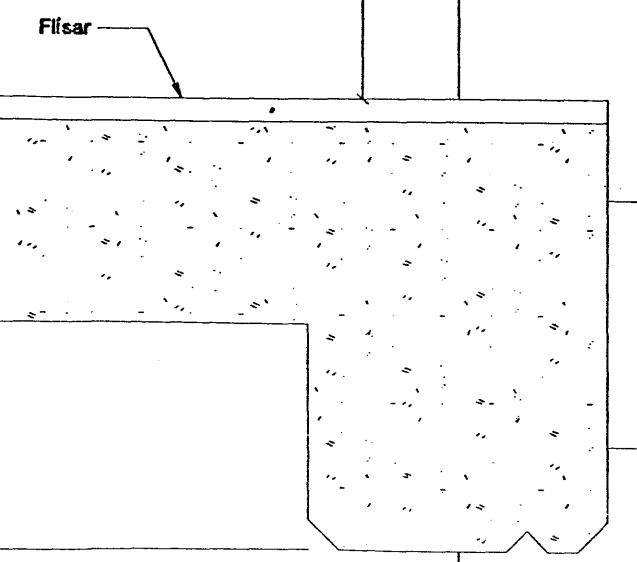



- Þakpappi
- Klæðning
- Lektur 32/100 vegna loftunar
- Listar 25/25
- Vindpappi
- Sperrur 50/225
- 200 mm. Steinull
- Rakavarnarlag þolplast
- Stálvir
- Lagnagrind
- Loftaklæðning

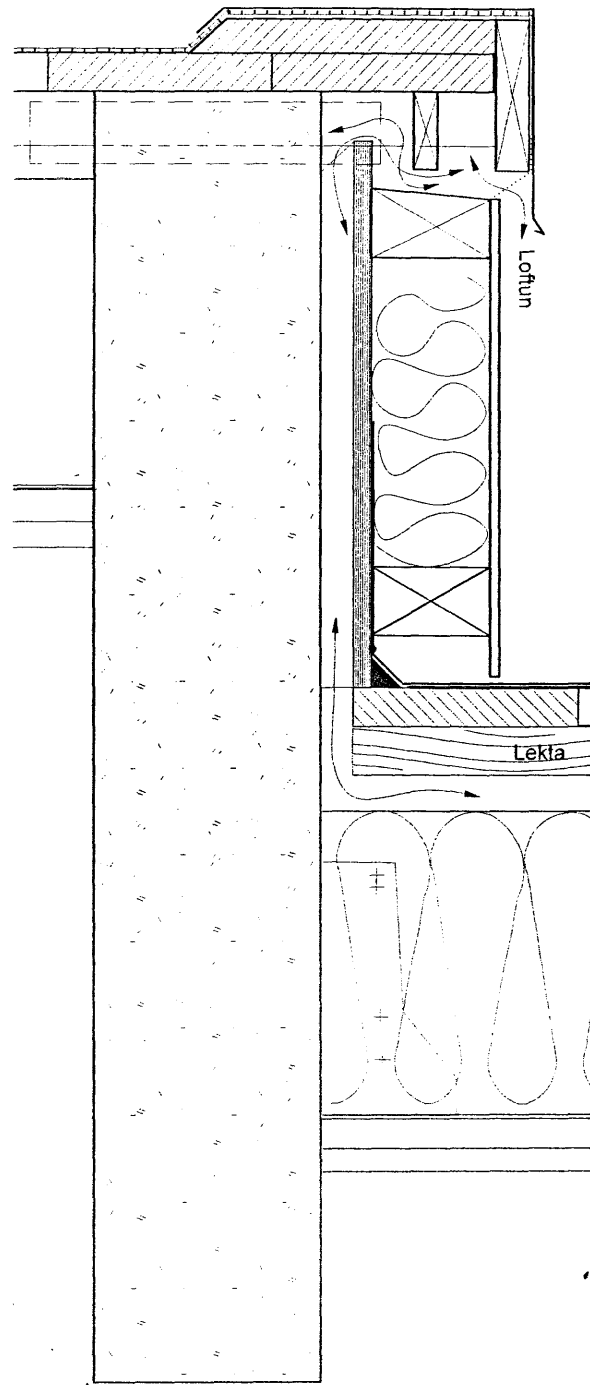



V-6.  
Lóðrét snið í handriði.

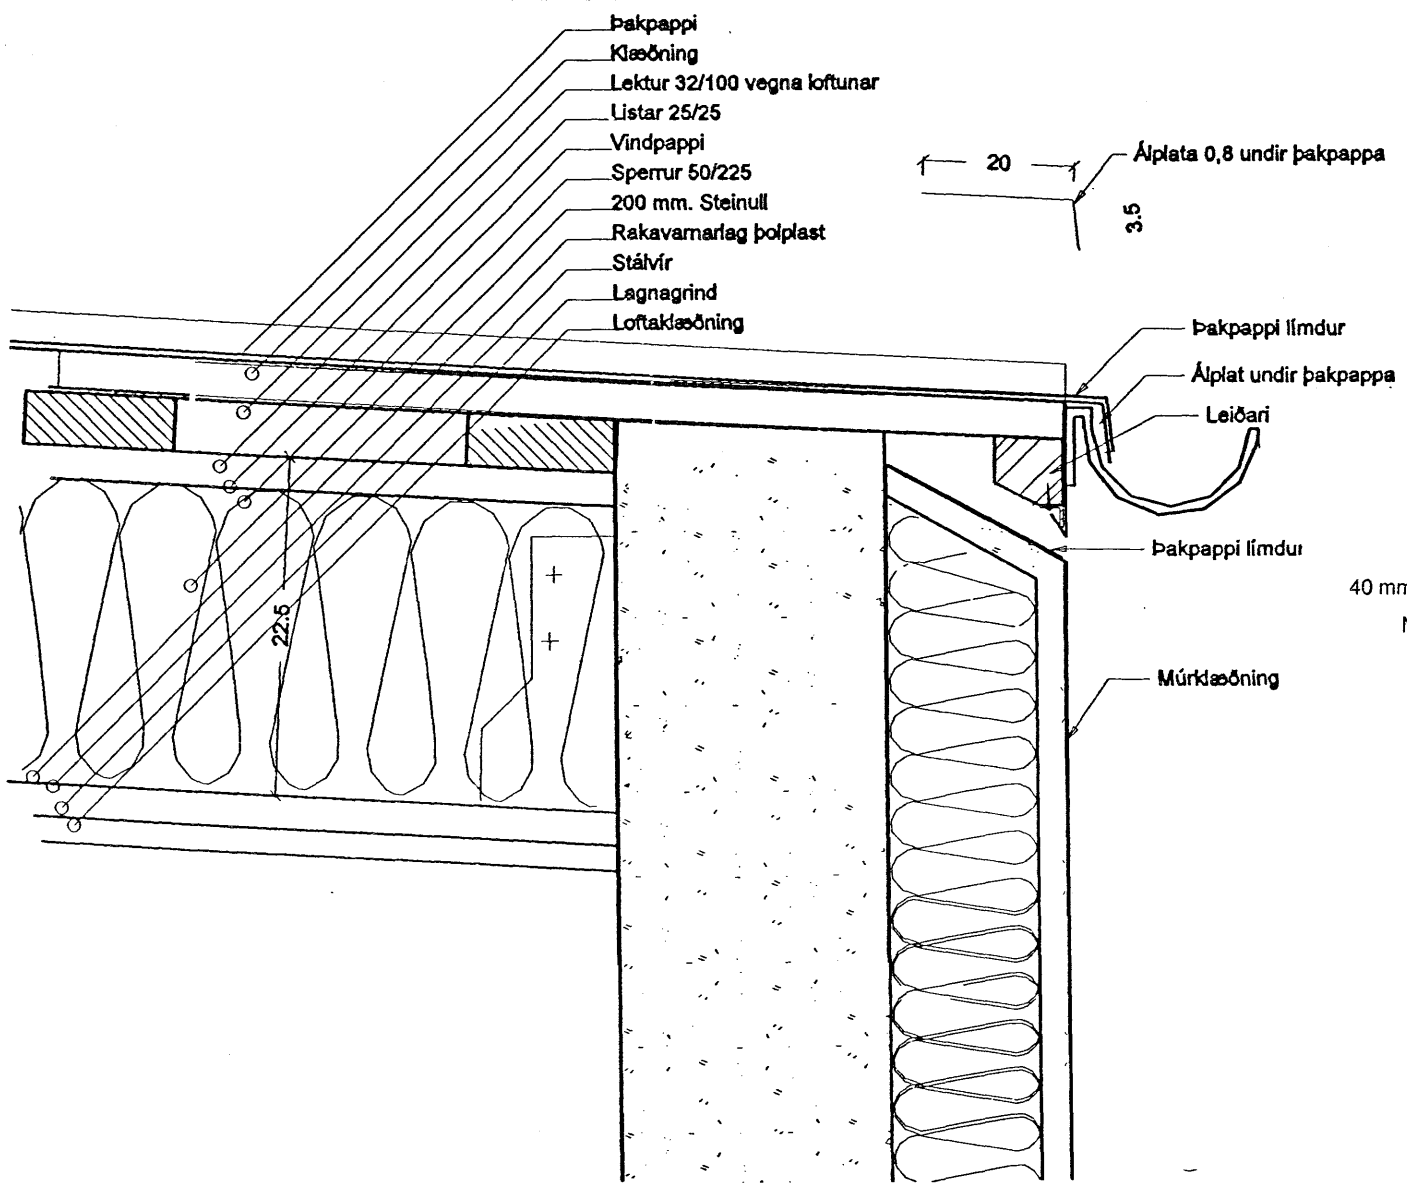

V-5.  
Lóðrét snið í útvegg/þak.

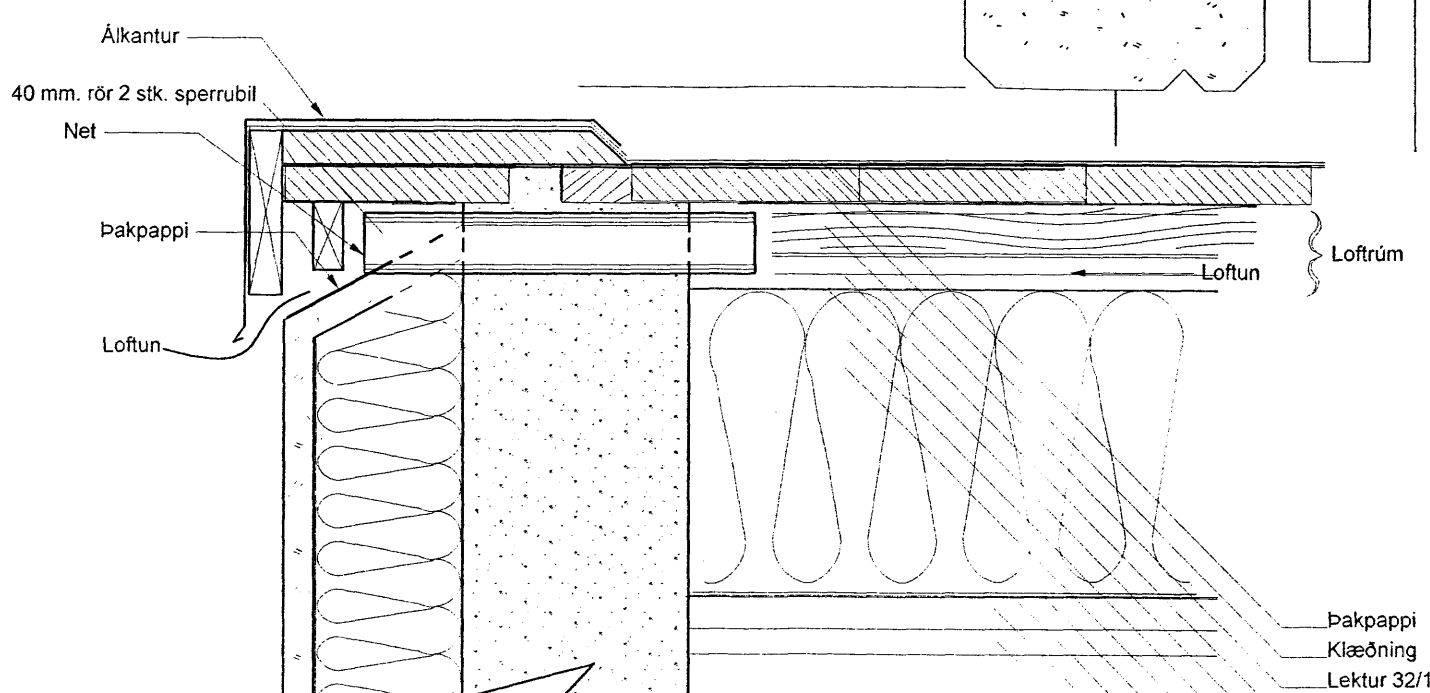

- Þakpappi
- Klæðning
- Lektur 32/100 vegna loftunar
- Listar 25/25
- Vindpappi
- Sperrur 50/225
- 200 mm. Steinull
- Rakavarnarlag þolplast
- Stálvir
- Lagnagrind
- Loftaklæðning

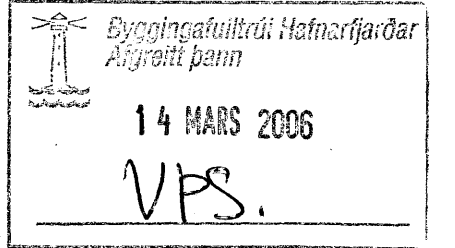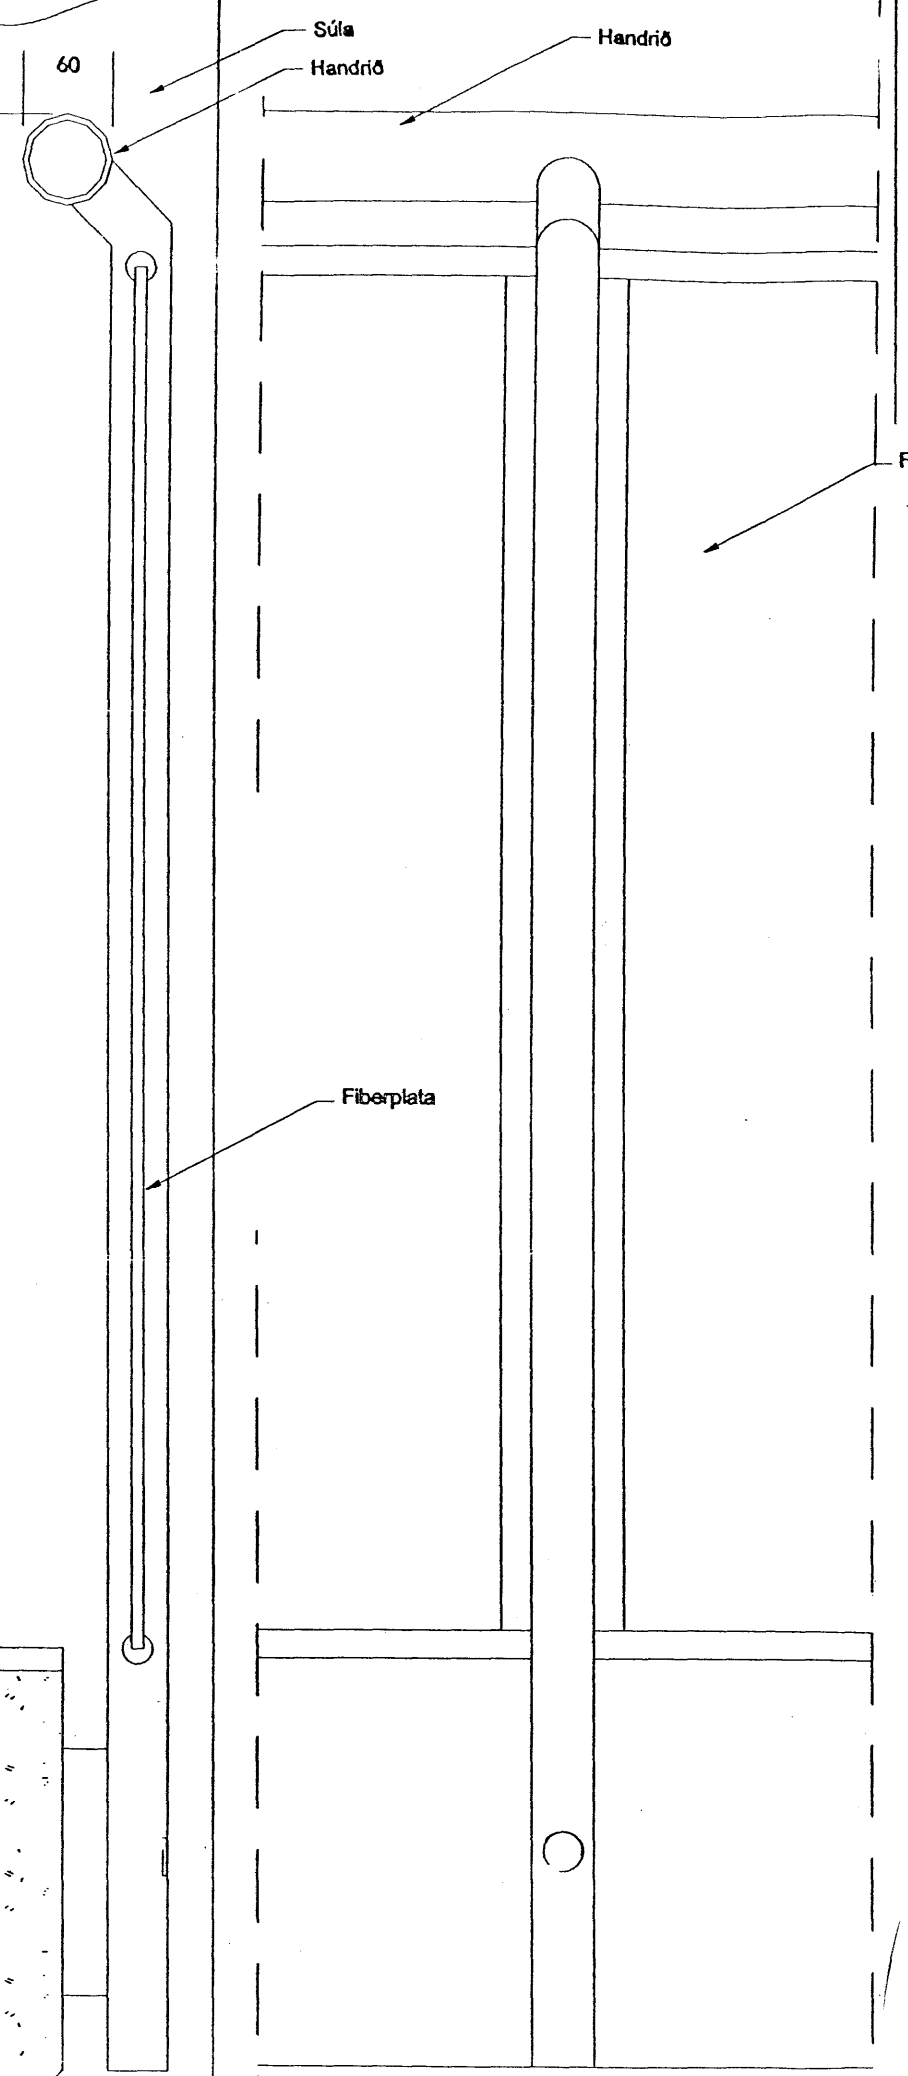

BREYTT 18. NÓV. 2005  
Loftræstingu á milli þaka breytt.  
Veggflötur þar verður ekki múraður,  
klæddur fiberplötum á lektum

Verkefni		LINDARHVAMMUR 10 HAFNARFIRÐI	
Heiti		DEILIR MYNDIR	
kvarði	1:5	verk.nr	
dags.	2. JÚLÍ .2004	dags br.	18. nóv..2005
hönnun	S. Ó. - G. G.	teikn nr	A-8
teikn	S. Ó. - G. G.		

Gísli G. Gunnarsson B.F.Í, kt. 020649-2409  
Hringbraut 17  
220 Hafnarfirði  
s. 555-2020 FAX 555-2021  
netfang: kvardi@vortex.is www.kvardi.is