


Byggingafulltr. Afarætt barn
13 MAR
VPS

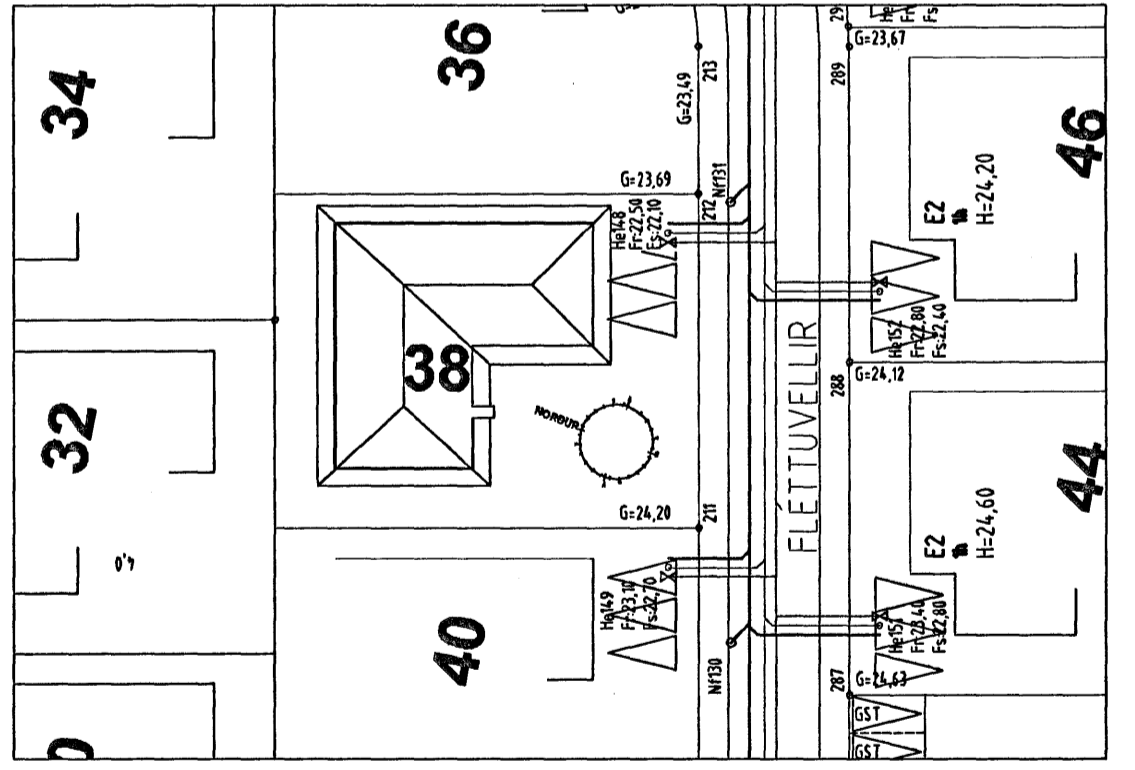

Afstöðumynd 1:500
M. HUNTINGDON-WILLIAMS
130755 8019
ARALHUNNUÐUR

Breyting 1: Breytt lega regnvatnslagna

Göt í sökkulveggi (300*300) skulu vera í kóta sem er 10 cm neðar en rennisliskótar.

VEKTOR - hönnun og ráðgjöf - Nýbýlavegi 6, 200 Kópavogi.		Sigurður Hafsteinsson byggingatæknifræðingur Kt. 030859-7749 sími: 554-8650 fax: 554-8688.	Fléttuvellir 38 HAFNARFIRÐI GRUNNLAGNIR Grunnmynd og afstöðumynd
Teikn. nr. _____ Samþykkt _____	Tilkynnt á tegningu _____ 	Br. 1 22.02.'06 Dags. _____	Hannæð KA Teiknað KA Dagsetning 7.10.'05 Verkt. nr. _____ Mælikvæði 1:50/500 Teikn. nr. L-02