



SNIÐ A-A Í INNTAK M 1:100

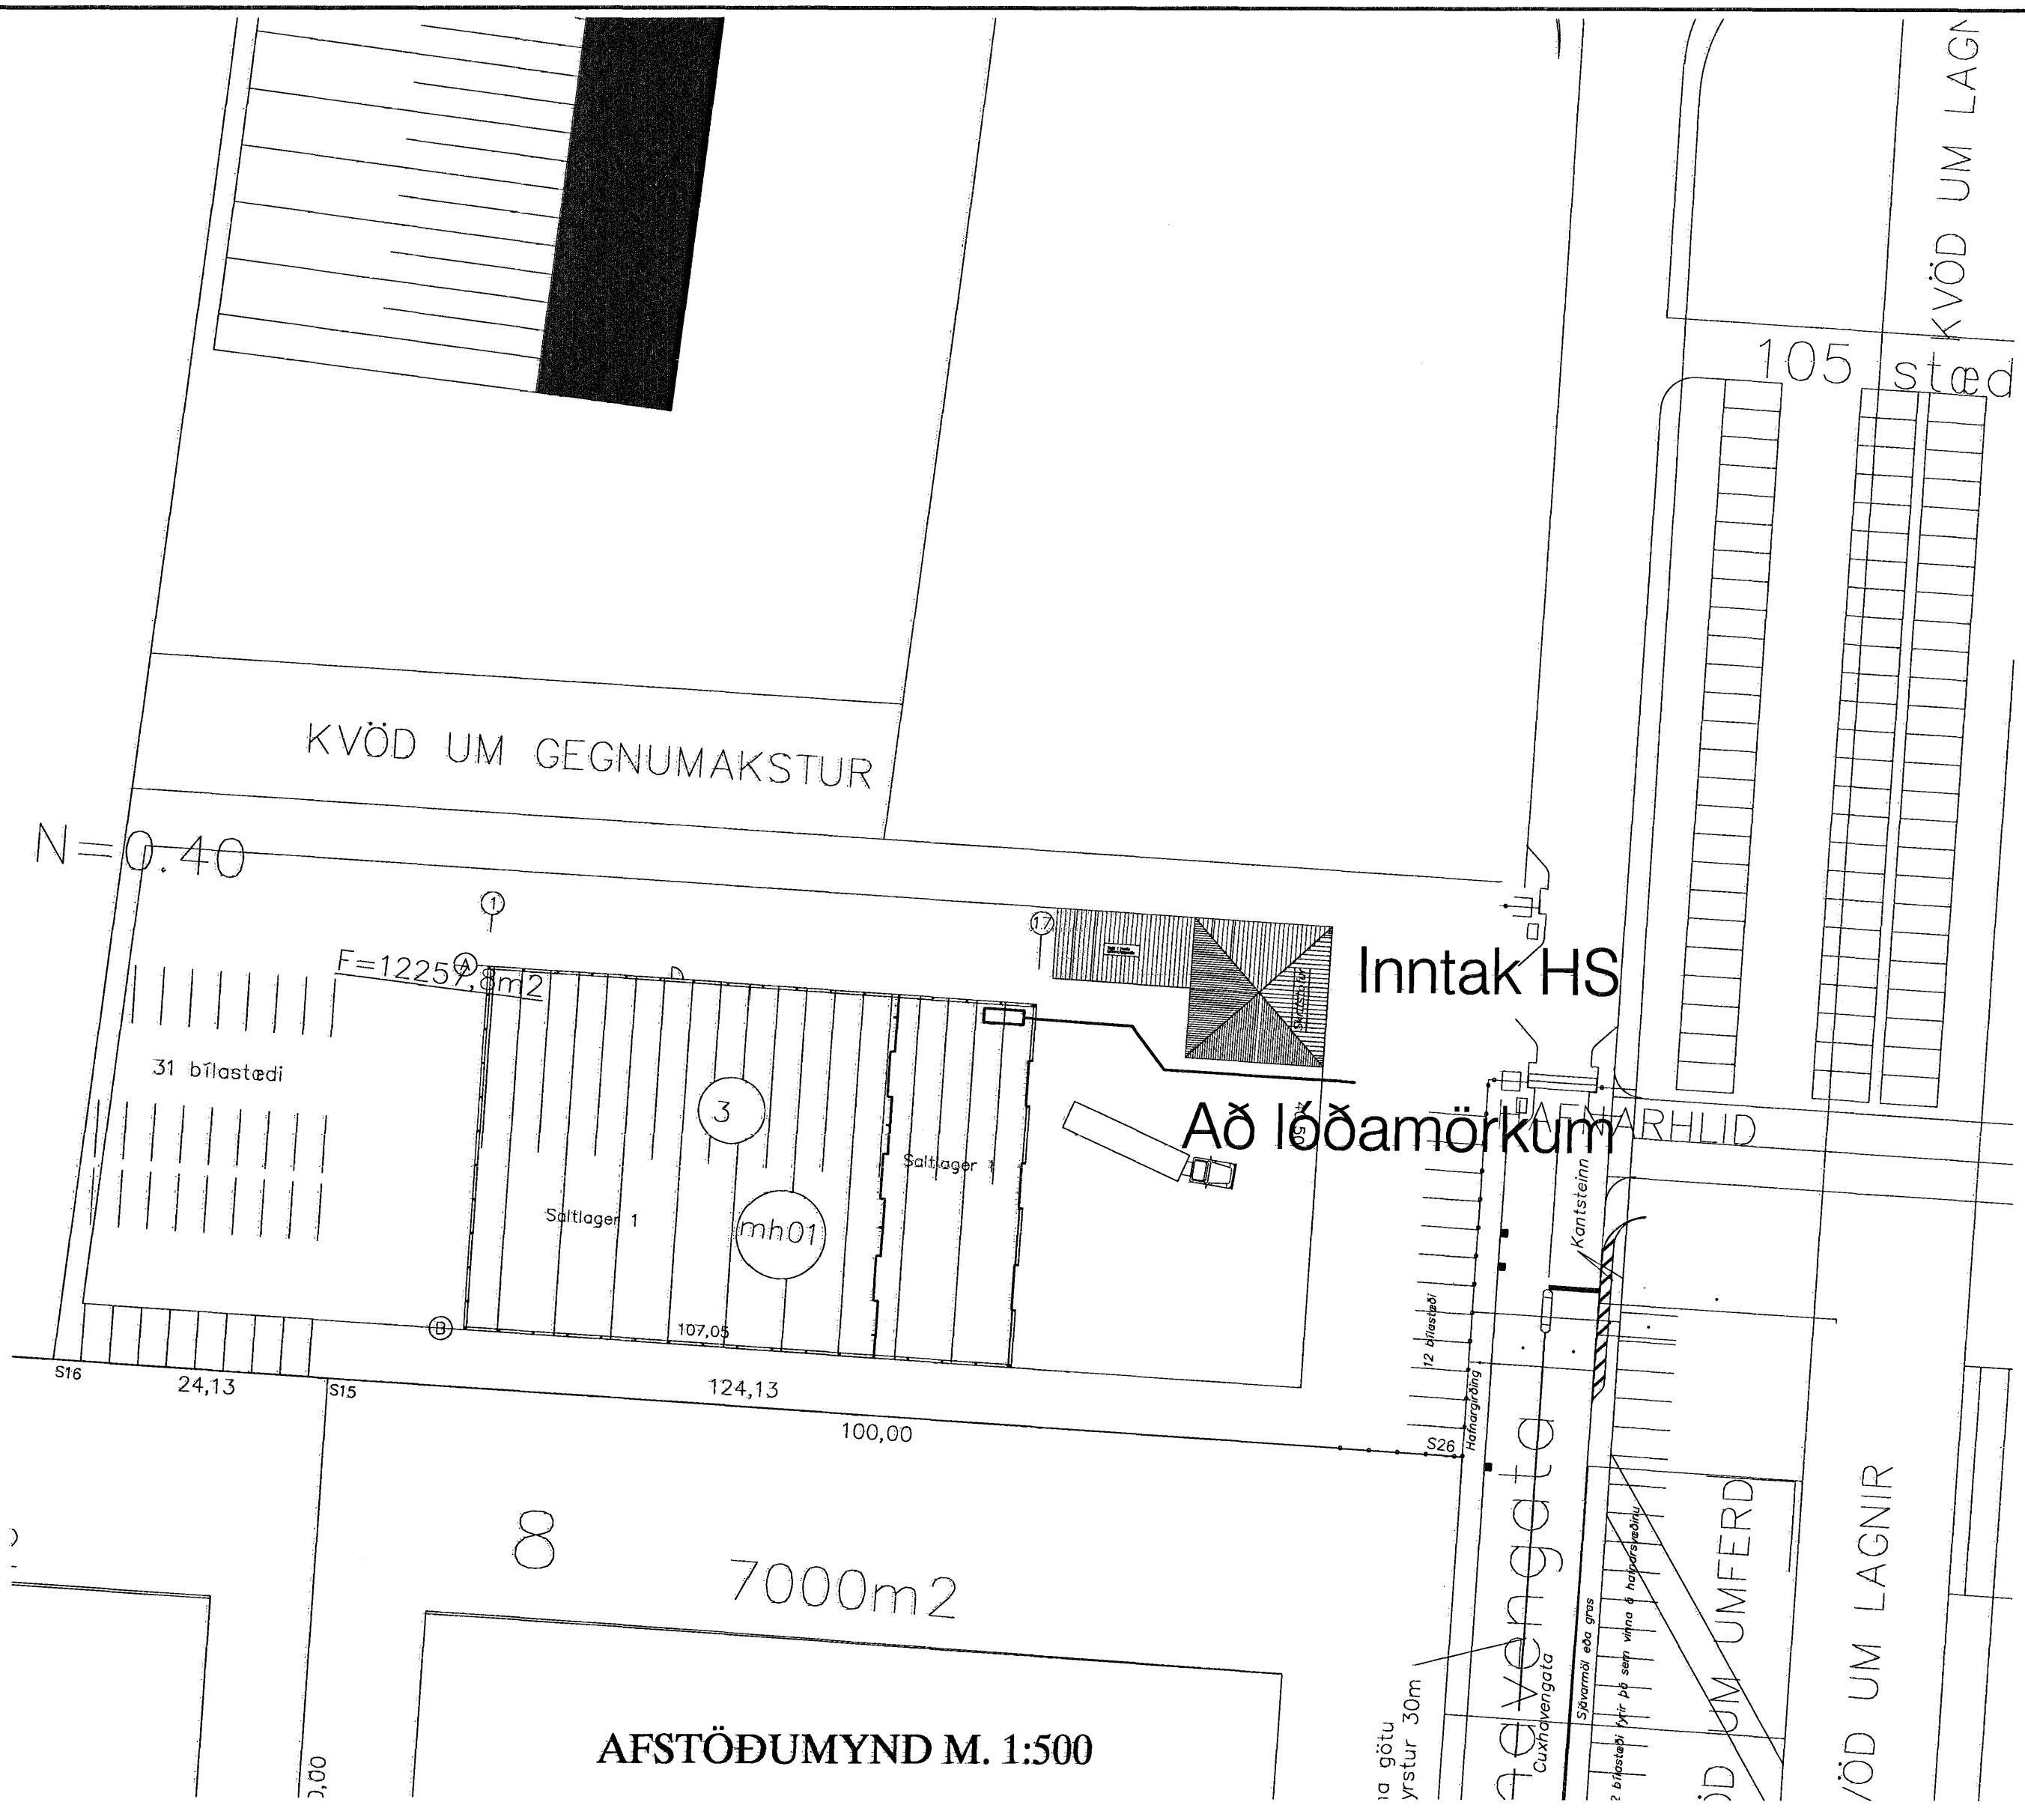

AFSTÖÐUMYND M. 1:500

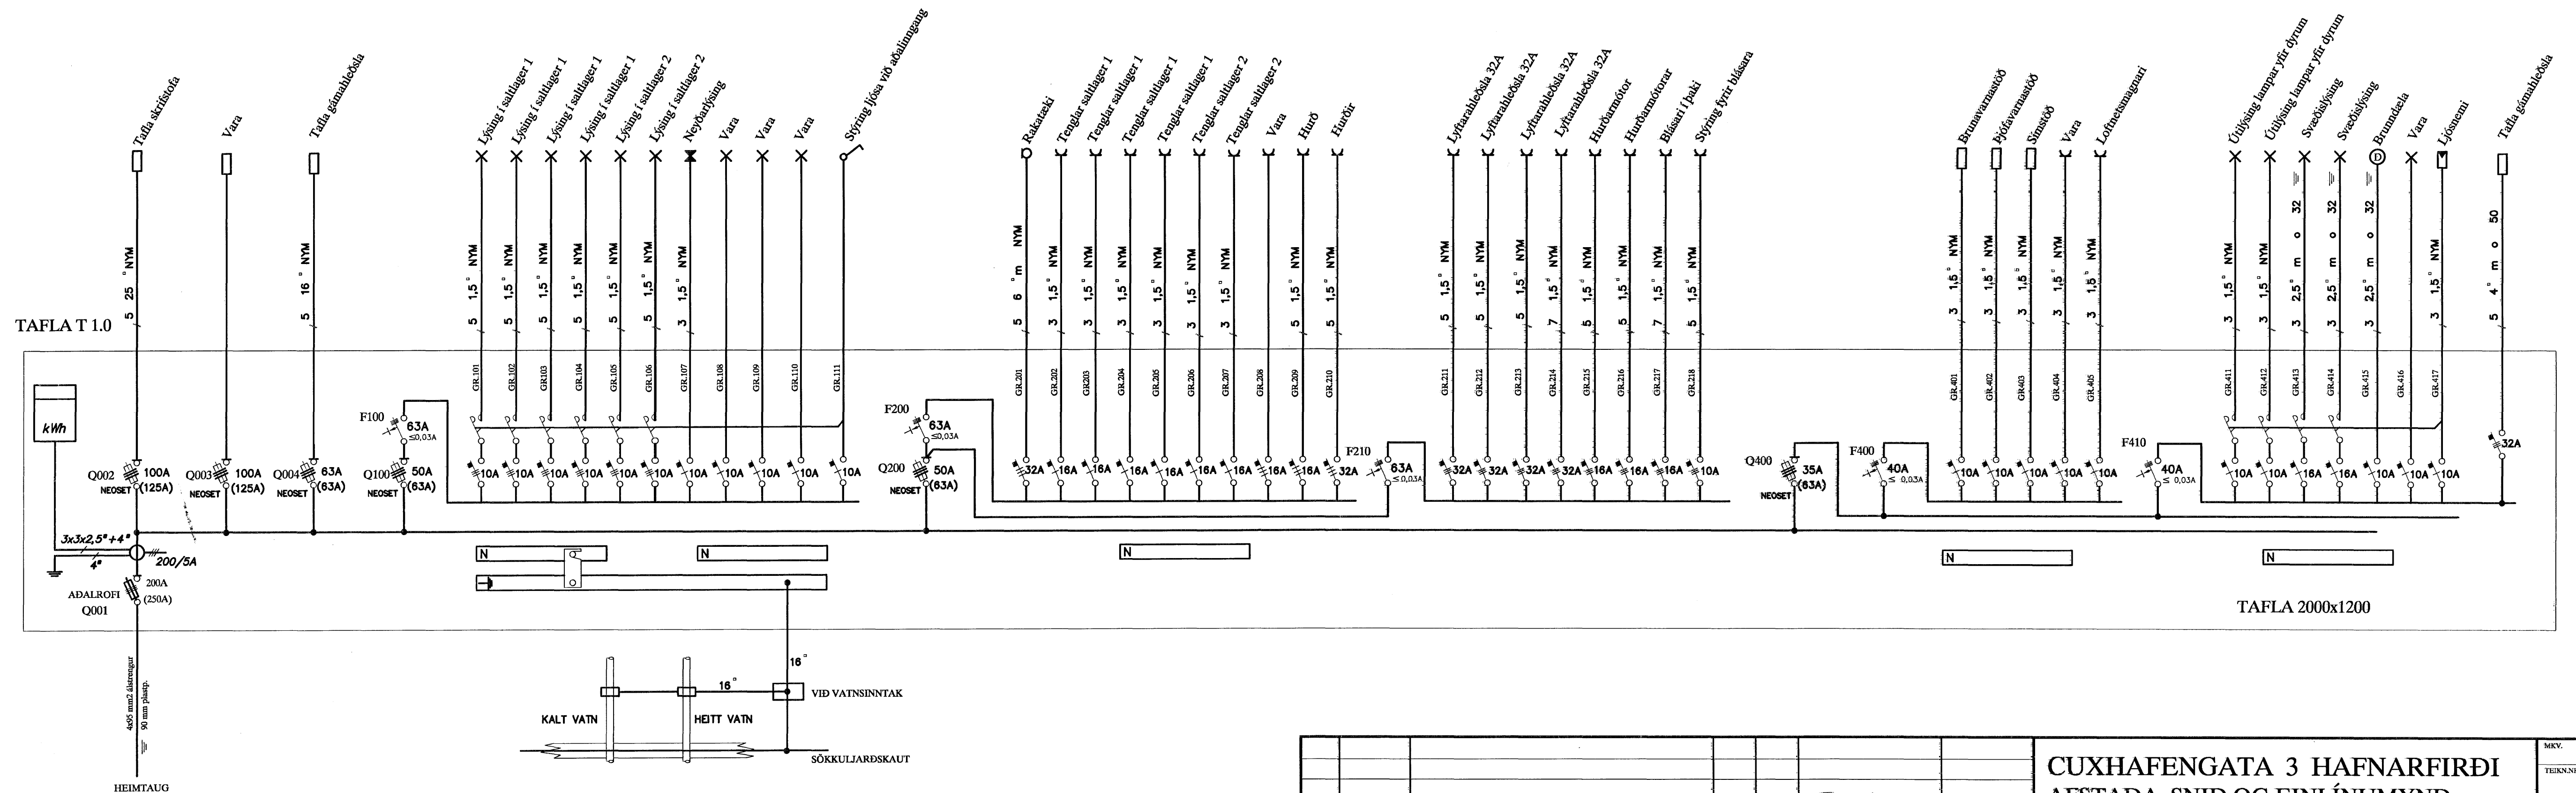

B	07-03-01	REYNDARTEIKNING	B.P.T.	T.S.	220146-2439	<b>CUXHAFENGATA 3 HAFNARFIRÐI</b> <b>AFSTAÐA, SNIÐ OG EINLÍNUMYND</b> <b>TERA</b> s/f RAFMAGNSVERKFRÆÐISTOFA EDVUNDR HELLERSEN, TRAKLETTI VYRNHÖRNINGSON RAFMAGNSTÆRKNIR, 51MI 5687268 RAFMAGNSRÍÐNIR, 51MI 5687269	MKV. 1:100 TEIKNNR. 1 SÍÐASTA TNR. TNR. 1 AF 2 GYMSLUNN. B
A	06-04-21	HEIMTAUGARTEIKNING	B.P.T.	T.S.	220146-2439		
ÚTO.	DAGS		TEIKN.	HANNAÐ	SAMÞYKKT	KINNITALA	

*[Handwritten signature]*