
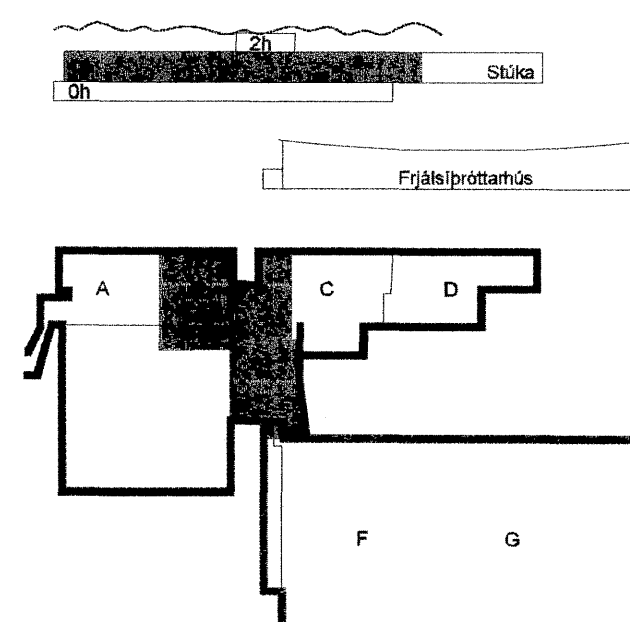


SKÝRINGAR

- ① Útvega skal 3x50A sjálfvar fyrir stjórnskáp til að setja í núverandi töflu G-002
- ② Útvega skal 5x10q jarðstreng í 50mm röri út fyrir sökkul byggingar og þaðan í jörðu að stjórnskáp fyrir regnsvatsdeður

KAPLAKRIKI

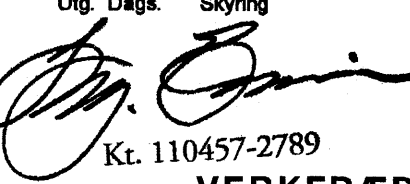

A 25.04.07 Stjórnskápur færður RVK
 Útg. Daga Skýring Hannað/Yfirfarð

 Kt. 110457-2789 **VSB**
VERKFRÆÐISTOFA

BÆJARHRAUN 20 · 220 HAFNARFJÖRÐUR · KENNIT. 710796-2888
 veb@vsb.is · Sími 585 8600 · Fax 585 8610 · www.vsb.is

Artan skráðnúmer
 Ragnar Viktor Karlsson Kt: 220470 5129 *Ragnar Karlsson*

Verkefni
**KAPLAKRIKI
 HAFNARFIRÐI**

Verkið
**Rafkerfi
 Lágspenna 0.hæð
 Grunnmynd**

Hannað HJ	Telnað HJ	Yfirfarð RVK	Kvarði RVK	1:50	/ A1	Síða -
Daga 19.02.2007	Verkefni 06811	Telning A R109	Útgáfa A			

V:\2006\0411\06811-Kaplakriki-FH\Sheets\RA06811-A.R.109.dwg