



SKÝRINGAR:  
 SJÁ TEIKN. 03841-L00  
 TEIKN. AF SNYRTINGUM  
 SJÁ TEIKN. 03841-L12

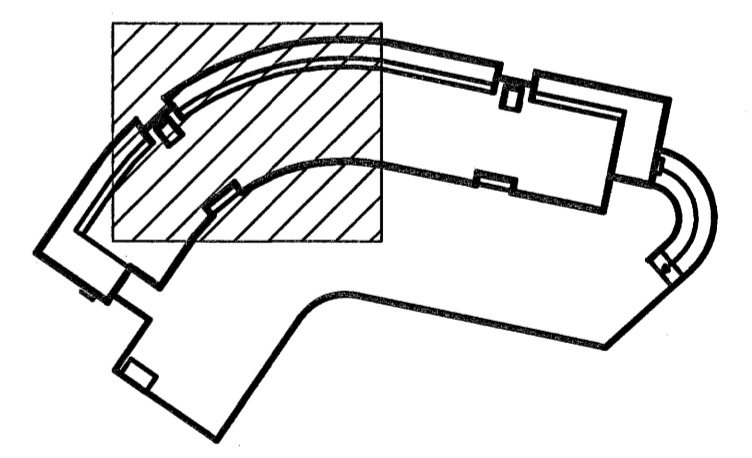

B 16.11.05 ÚTSOGSVENTILL (U3) FÆRÐUR BS / SAS  
 A 10.11.05 STOKKAKERFI Breytt BS / SAS  
 Útg. Daga Skipting Hannas Yfirfarð

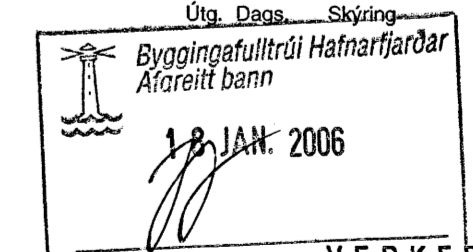

VERKEFRAFÉÐISTOFA  
 BÆJARHRAUNI 20 · 220 HAFNARFJÖRÐUR · KENNIT. 710798-2899

Áritun séðhömular  
 Sveinn Áki Sværriðsson, kt. 230855-5609

Verkefni  
**DALSHRAUN 1  
 HAFNARFJÖRÐI**

Verkefni  
**LOFTRÆSIKERFI  
 GRUNNMYND 5. HÆÐAR**

| Hannað | Teiknað    | Yfirfarð  | Kvarði    | Síða    |
|--------|------------|-----------|-----------|---------|
| BS     | BS         | SAS       | 1:50 / A1 | -       |
| Daga:  | 26.09.2005 | Verkefni: | Teikning: | Útgáfa: |
|        |            | 03841     | L20       | B       |