


SKÝRINGAR:
 SJA TEIKN. 03841-L00
 TEIKN. AF SNYRTINGUM
 SJA TEIKN. 03841-L11

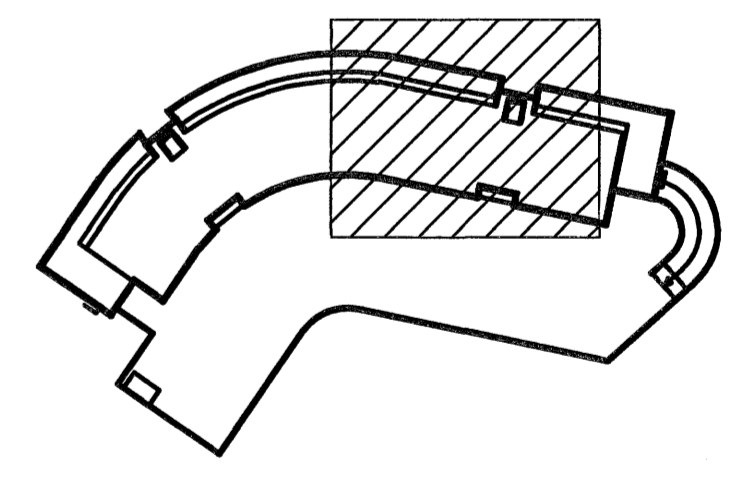

B 04.01.06 ÚTSOGI ÚR MIÐJURMUM BREYTT Í INNL. O.F.L. BS / SÁ
 A 16.11.05 ÚTSOGSVENTILL FÆRIST BS / SÁS

Útg. Dags Skýring
 Byggingafræðingur
 Aligrett bann
 18 JAN. 2006
VERKFRÆÐISTOFA
 BÆJARHRAUNI 20 - 220 HAFNARFJÖRÐUR - KENNIT. 7107-2894

| | | | | |
|--|----------|----------|-----------|------|
| Áritun séðhönnuðar Sveinn Áki Sværriðsson, kt. 230855-5609 | | | | |
| Verkhúsi DALSHRAUN 1 HAFNARFIRÐI | | | | |
| Verkhúsi LOFTFRÆSIKERFI GRUNNMÝND 4. HÆÐAR | | | | |
| Hannað | Teiknað | Yfirfarð | Kvarði | Síða |
| BS | BS | SÁS | 1:50 / A1 | - |
| Dags. | Verkefni | Teikning | Útgáfa | |
| 26.09.05 | 03841 | L17 | B | |