


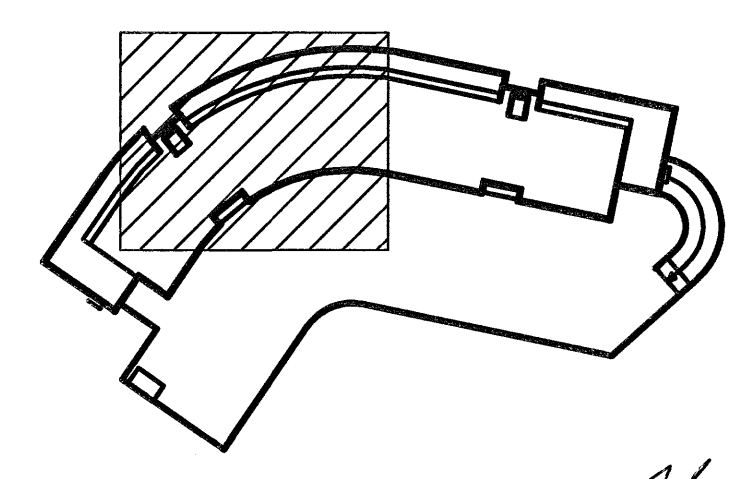

SKÝRINGAR:
 SJÁ TEIKN. 03841-L00
 TEIKN. AF SNYRTINGUM
 SJÁ TEIKN. 03841-L11



B 04.01.06 ÚTSOGI ÚR MÉRNUM BREYTT Í INNL. O.F.L. BS / SÁS
 16.11.05 ÚTSOGSVENTILL FERIST BS / SÁS
 Útgerð: Dags - Skýring
 Byggingafræðingur Hafnarfjarðar
 Afgreitt þenn
 12 JAN. 2006
VSB
 VERKFRÆÐISTOFA
 BÆJARHRAUNI 20 - 220 HAFNARFJÖRÐUR KEFNI 710762894
 Áritun sérhönnuðar
 Sveinn Áki Sværriðsson, kt. 230855-5609
 Verkefni:
DALSHRAUN 1
HAFNARFIRÐI
 Verkefni:
LOFTRÆSIKERFI
GRUNNMÝND 4. HÆÐAR

Hannað	Teknað	Yfirfarð	Kvarði	Síða
BS	BS	SÁS	1:50 / A1	-
Dags:	Verkefni	Tekning	Útgáfa	
26.09.05	03841	L16	B	