




SKÝRINGAR:
 SJÁ TEIKN. 03841-L00
 TEIKN. AF SNYRTINGUM
 SJÁ TEIKN. 03841-L11

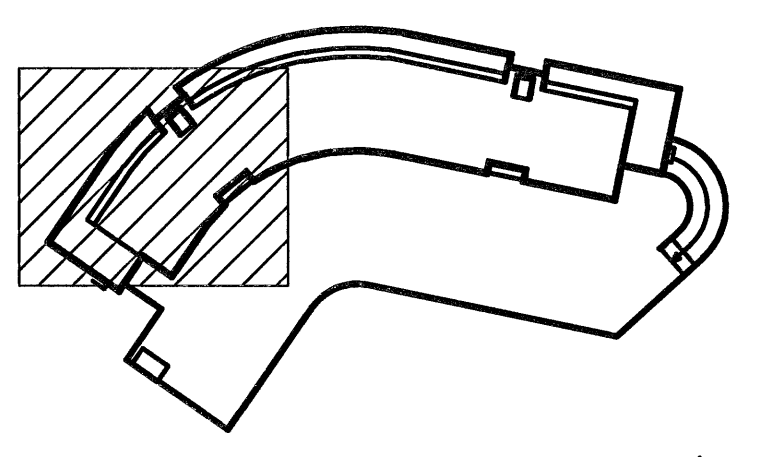

B 04.01.0 LEGU STOKKA BREYTT OG BRUNAEIN. SETT Í STAD BL. BS / SÁ
 A 15.11.05 LEGU STOKKA BFEYTT BS / SÁS
 - Úr Öggingu Skýliðú Hafnarfjardar Afgreitt bann Hannað Vifaráð
 18. JAN. 2006



VERKFRÆÐISSTOFA
 BÆJARHRAUNI 20 · 220 HAFNARFJÓRDUR · HENNIT 770799-8999
 Áritun séðhómuðar Sveinn Áki Sverrisson, kt. 230855-669
 Verkhelti
DALSHRAUN 1
HAFNARFIRÐI
 Verkhelti
LOFTRÆSIKERFI
GRUNNMÝND 4. HÆÐAR
 Hannað BS Teiknað BS Yfirráð SÁS Kvartí 1:50 / A1 Síða -
 Dags. 26.09.05 Verkefni 03841 Teikning L15 Útgáfa B