


FRÁRENNSLISLAGNIR Í GRUNNI, GRUNNMYND. 1:50


FRAMHALD, SJÁ  
TEIKN. NR. 2-03

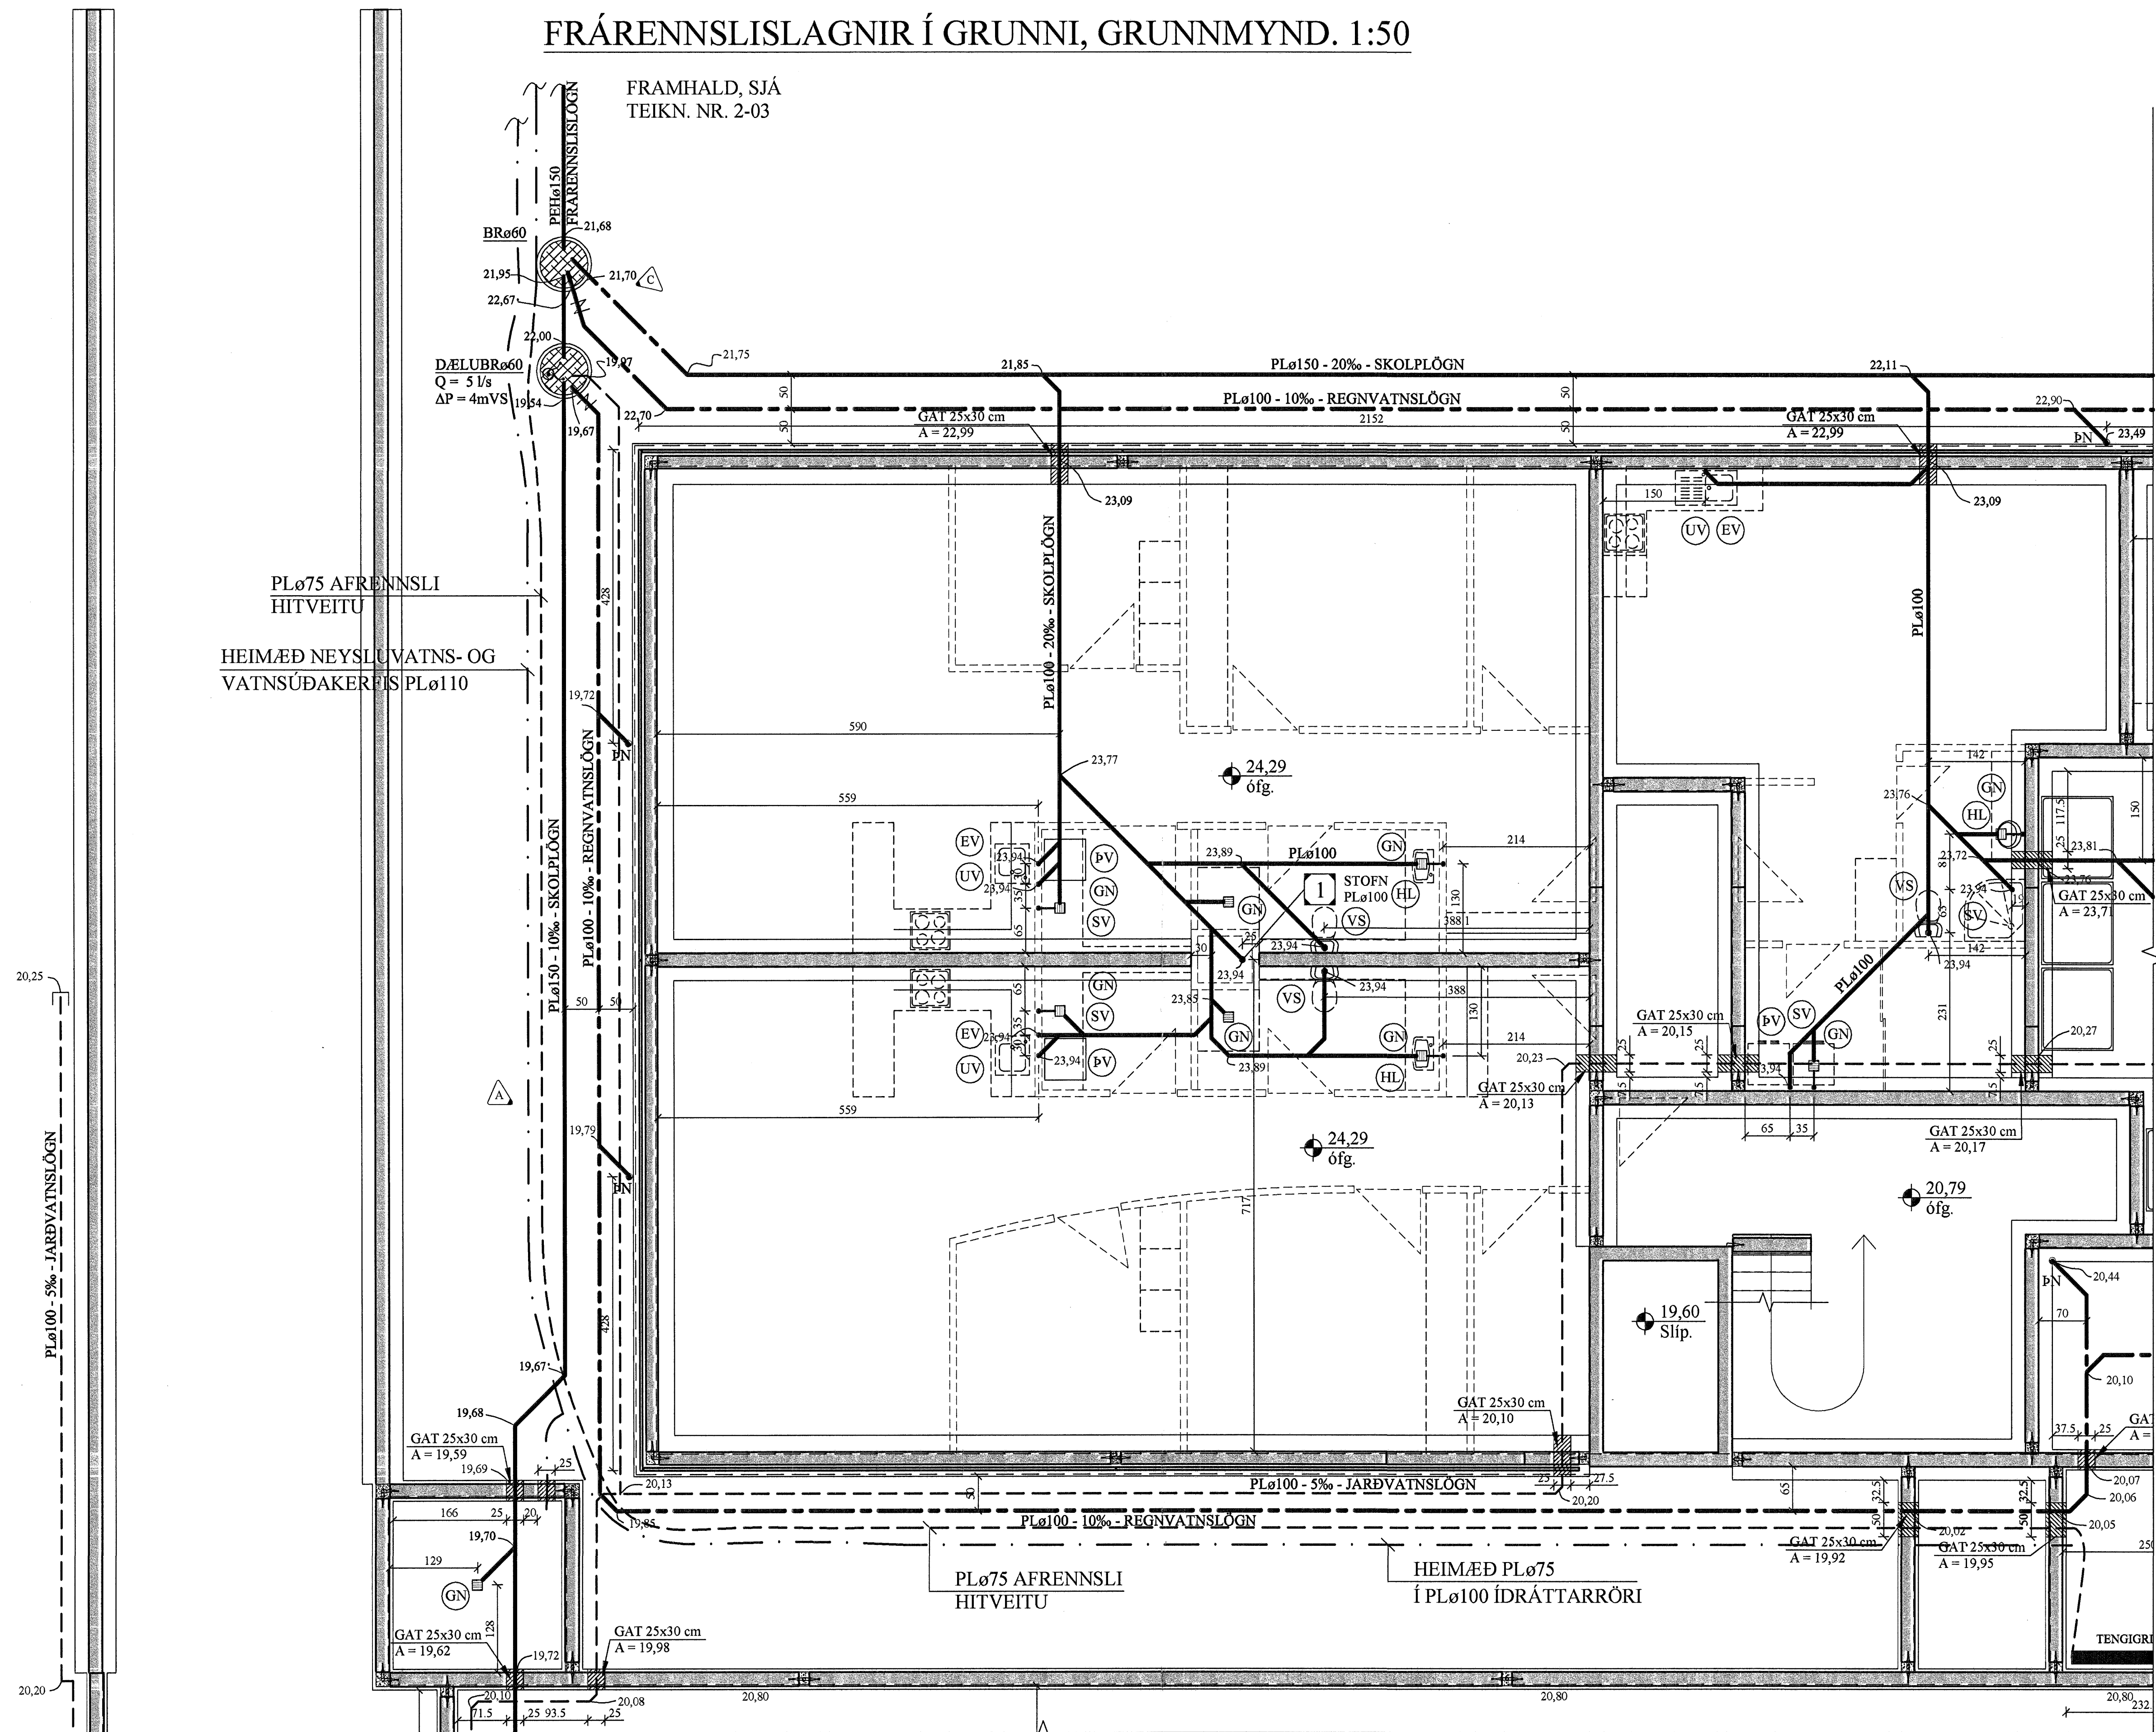

PLø75 AFRENNSLI  
HITVEITU  
HEIMÆÐ NEYSLUVATNS- OG  
VATNSÚÐAKERFIS PLø110

FRAMHALD, SJÁ  
TEIKN. NR. 2-05

KENNIMYND:

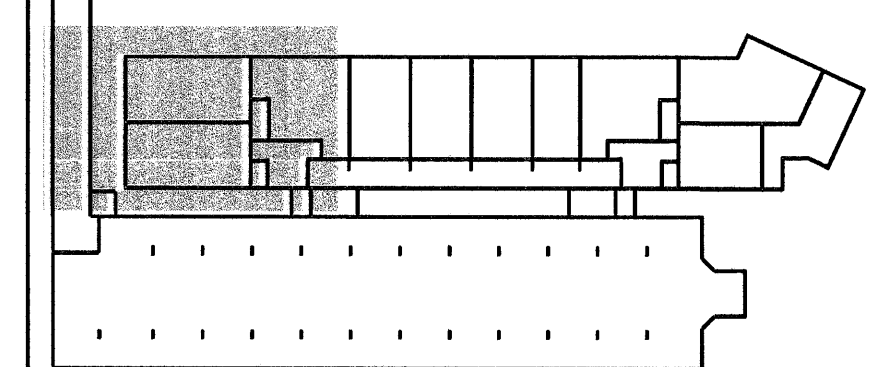

C	04.01.06	BREYTTIR BRUNNAR	Atli J.
B	13.09.05	STÚTAR MÁLSETTIR	Atli J.
A	21.06.05	HEIMÆÐ SPRINKLERS FELLUR ÚT OG SPRINKLER TENGIST Í HEIMÆDALÖGN	Jón Kr.

BREYTINGAR

TILVÍSANIR:

SKÝRINGAR..... SJÁ TEIKN. NR. 2-01

Byggingafráttíðing  
Algrætt þann  
18 JAN. 2006

FRAMHALD, SJÁ  
TEIKN. NR. 2-07

Reikn.	JKR/AJG	Apríl. '05	Útgefið:	18.04.2005
Teikn.	AJG	Apríl. '05	Kvarði:	1:50
Ath.				
Samþ.				

FLATAHRAUN 1  
Hafnarfróð Nr. 2-04

Verkhúti  
FRÁRENNSLISLAGNIR Í  
GRUNNI, GRUNNMYND.

Jón Kristjánsson  
Byggingafráttíðingur  
F.V.F.  
Skólavata 19  
101 Reykjavík  
Sími: 551-9800 Gsm: 863-2154  
Kl: 210754-4009  
Netfang: jkr@smnet.is  
http://www.VJK.is