




LOFTABITAR - GRUNNMYND MKV.: 1:100

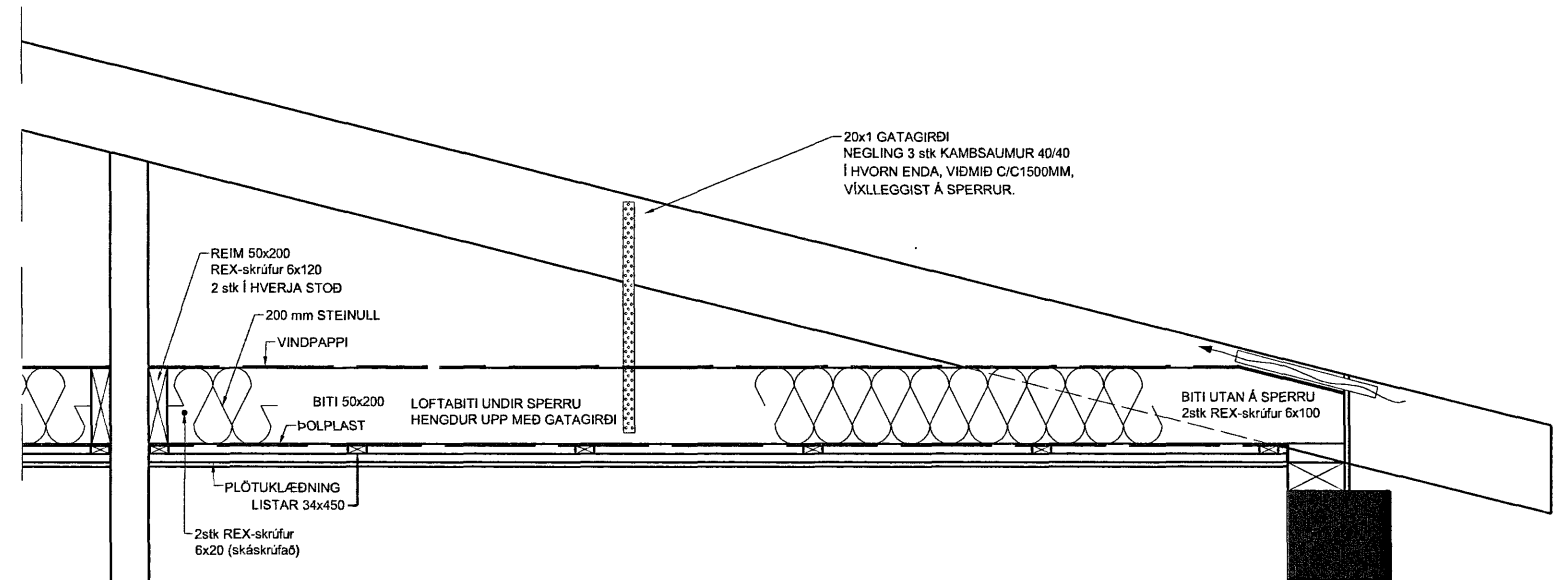



SNID 1 MKV.: 1:20
BITI Í HERBERGI HLIDARMYND

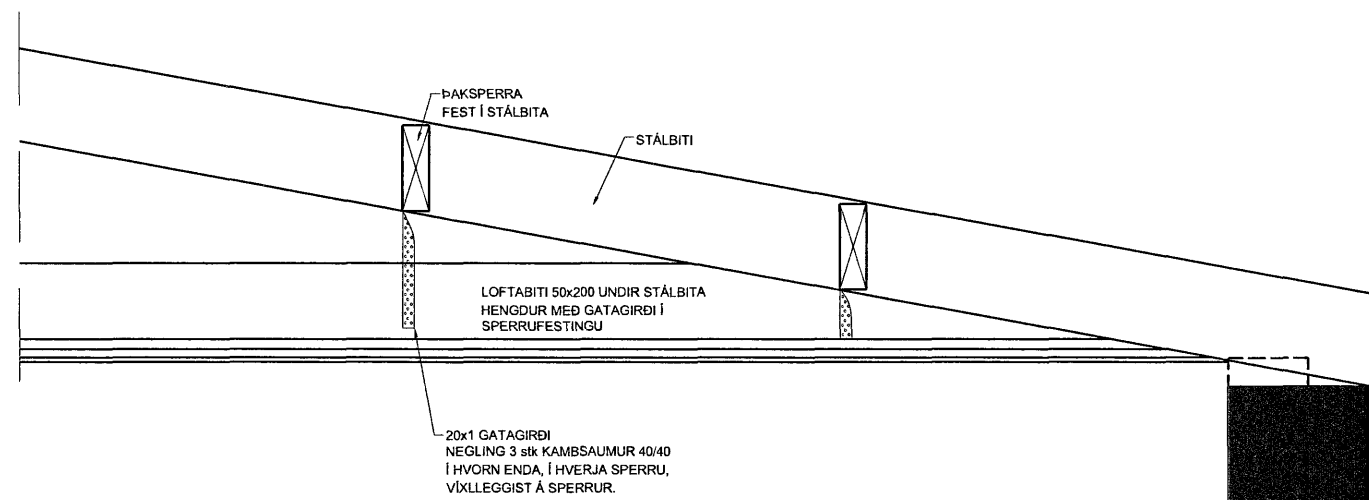

SNID 2 MKV.: 1:20
BITI UNDIR STÁLBITA HLIDARMYND

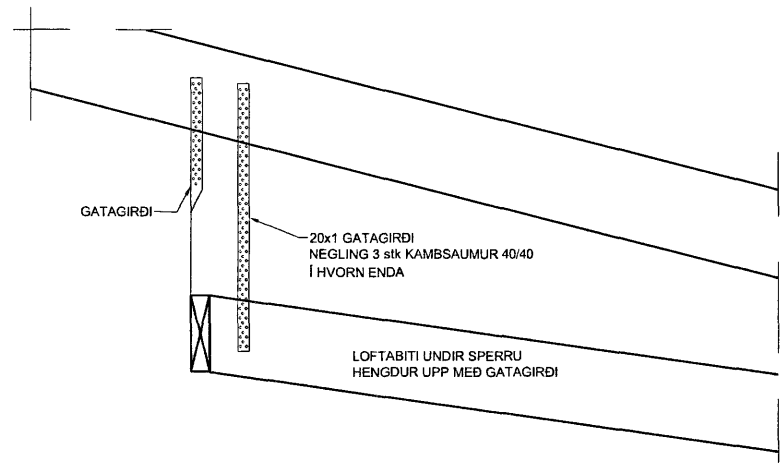

SNID 3 MKV.: 1:20
BITI - HALLANDI LOFT, HLIDARMYND

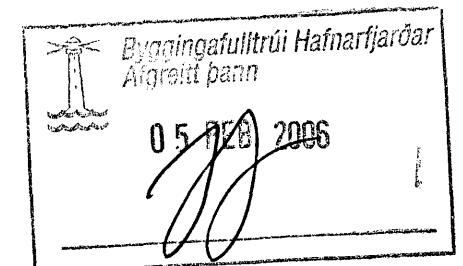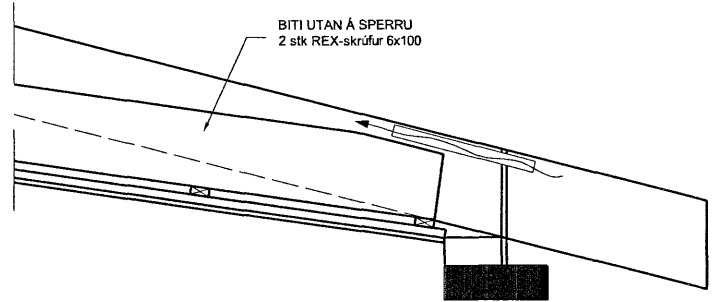

Breytt 30. janúar 2005 Bætt við sniðtáknnum ASP

310106/linnfehr.

Vallarbyggð 6 Hafnarfirði

Loftagrind - breytingar. Grunnmynd og sérmýndir.
Kvarði 1:100, 1:20. Dags. 9. ágúst 2005
Hannað: KS/ASP Teiknað RS/ASP

VERKÞJÓNUSTA KRISTJÁNS ehf.

REYKJAVÍKURVEGI 68 HAFNARFIRÐI s.5652100 verk@simnet.is
A. Smári Þorvarðarson 010866-4564