




Snið 1, 1:20

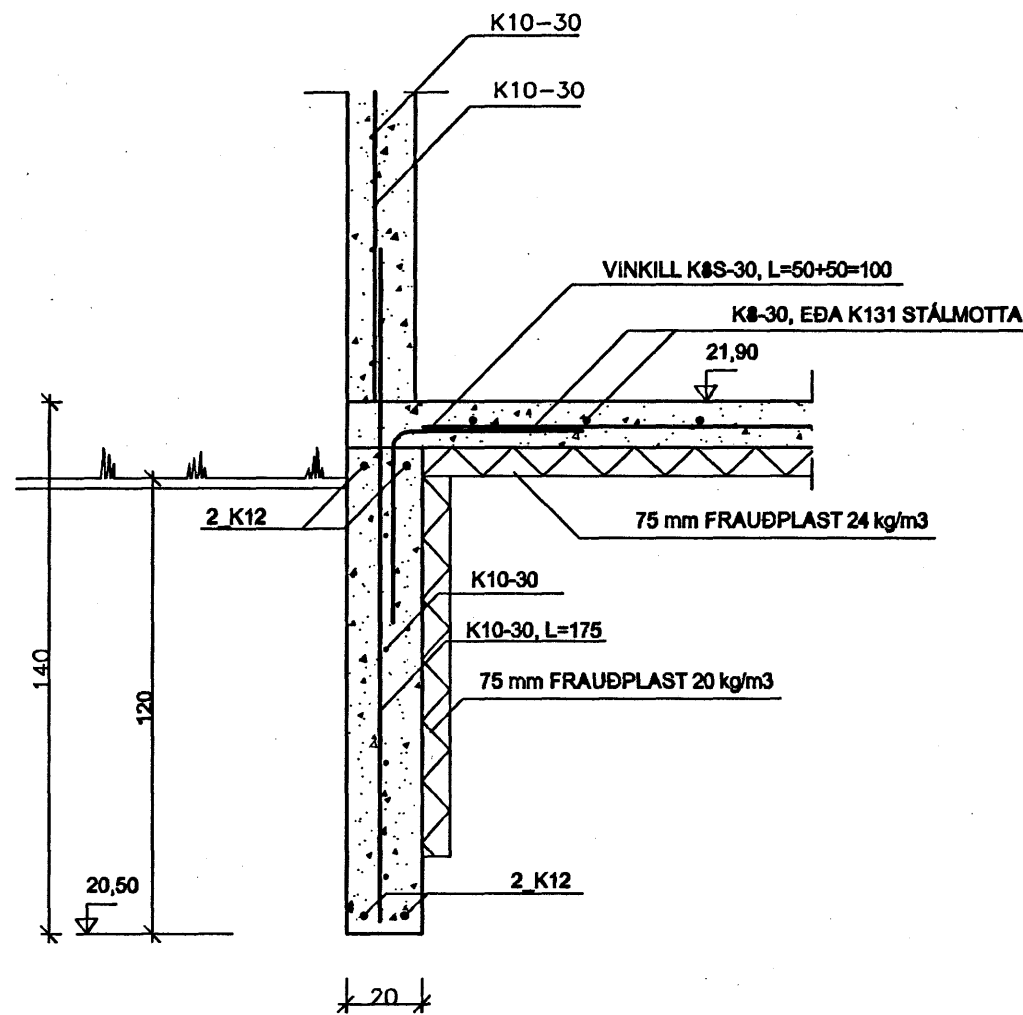


Snið 2, 1:20

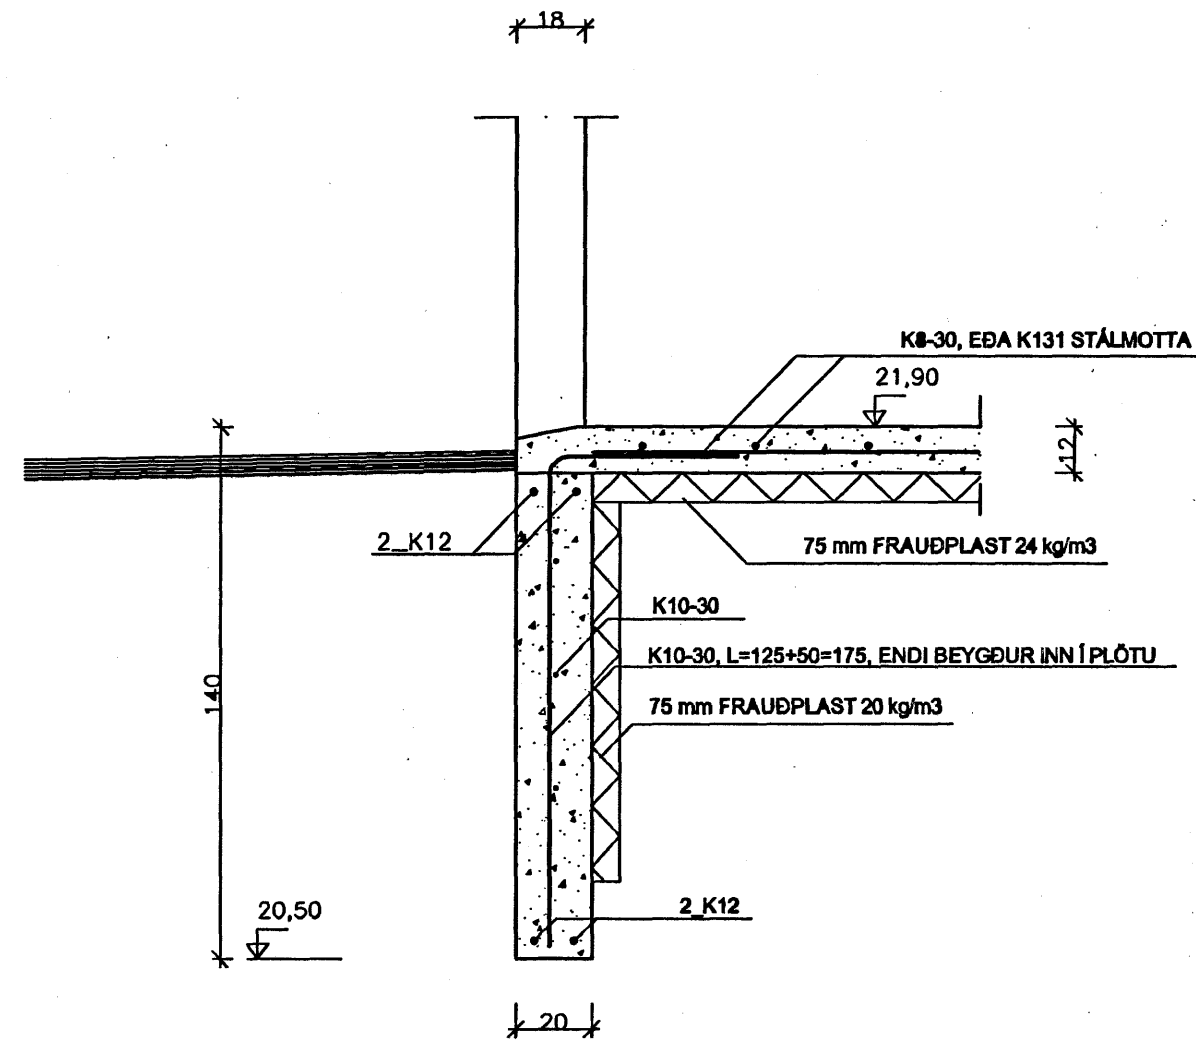


Snið 3, 1:20

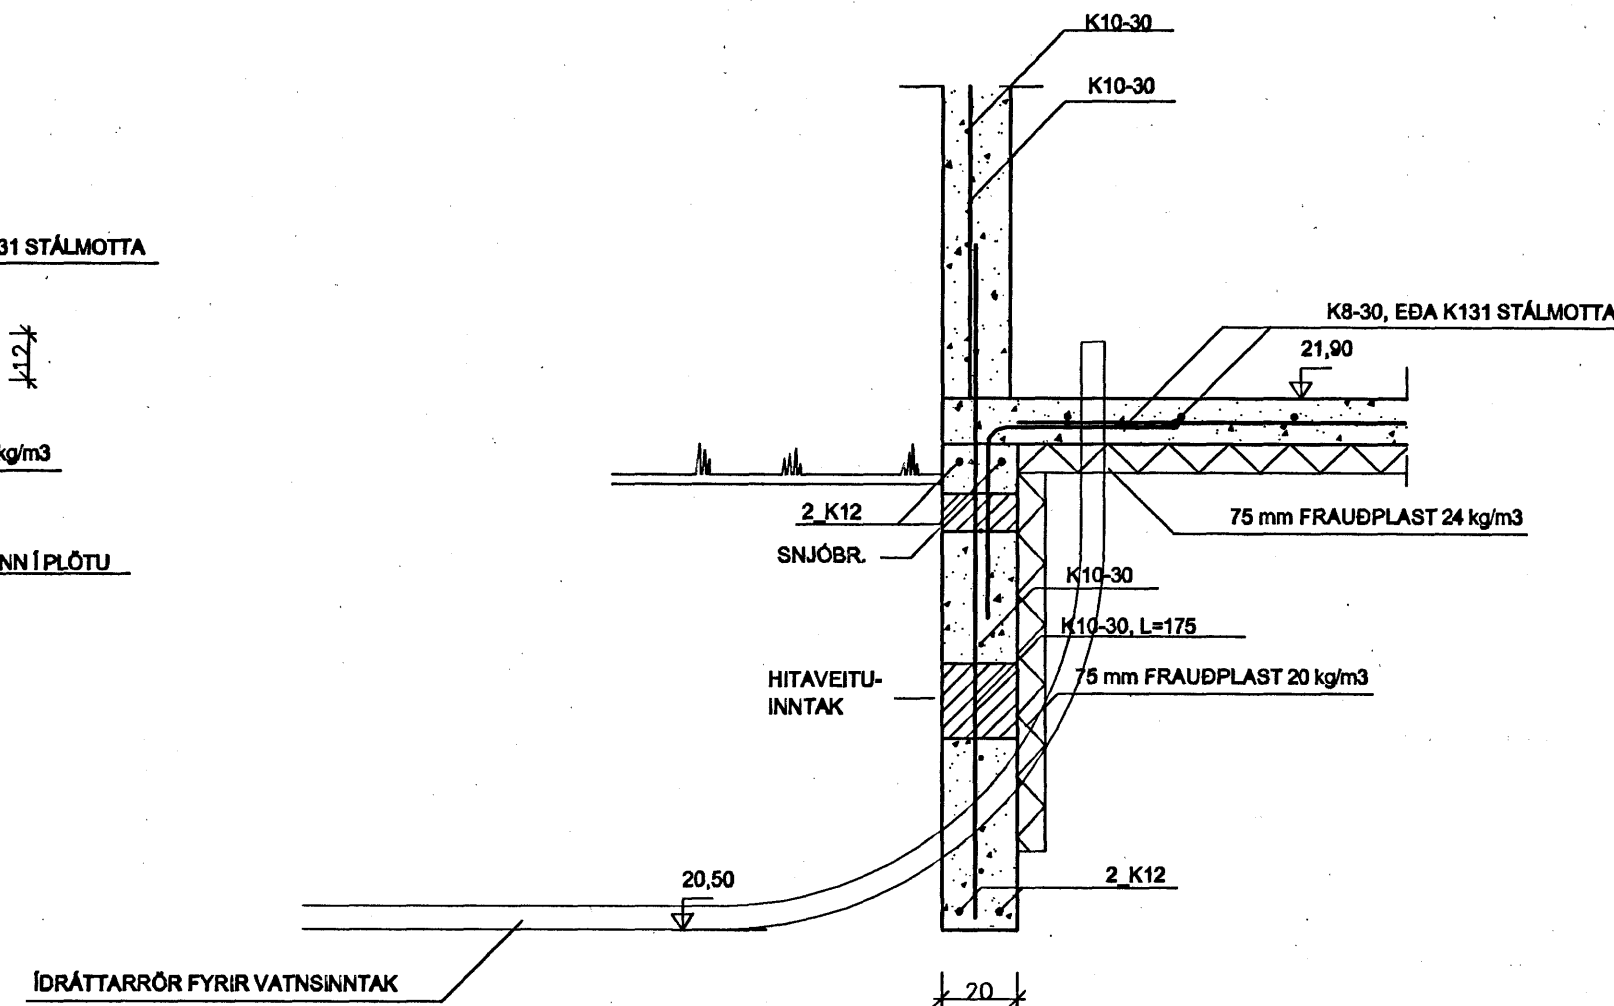

Súla S1, 1:20

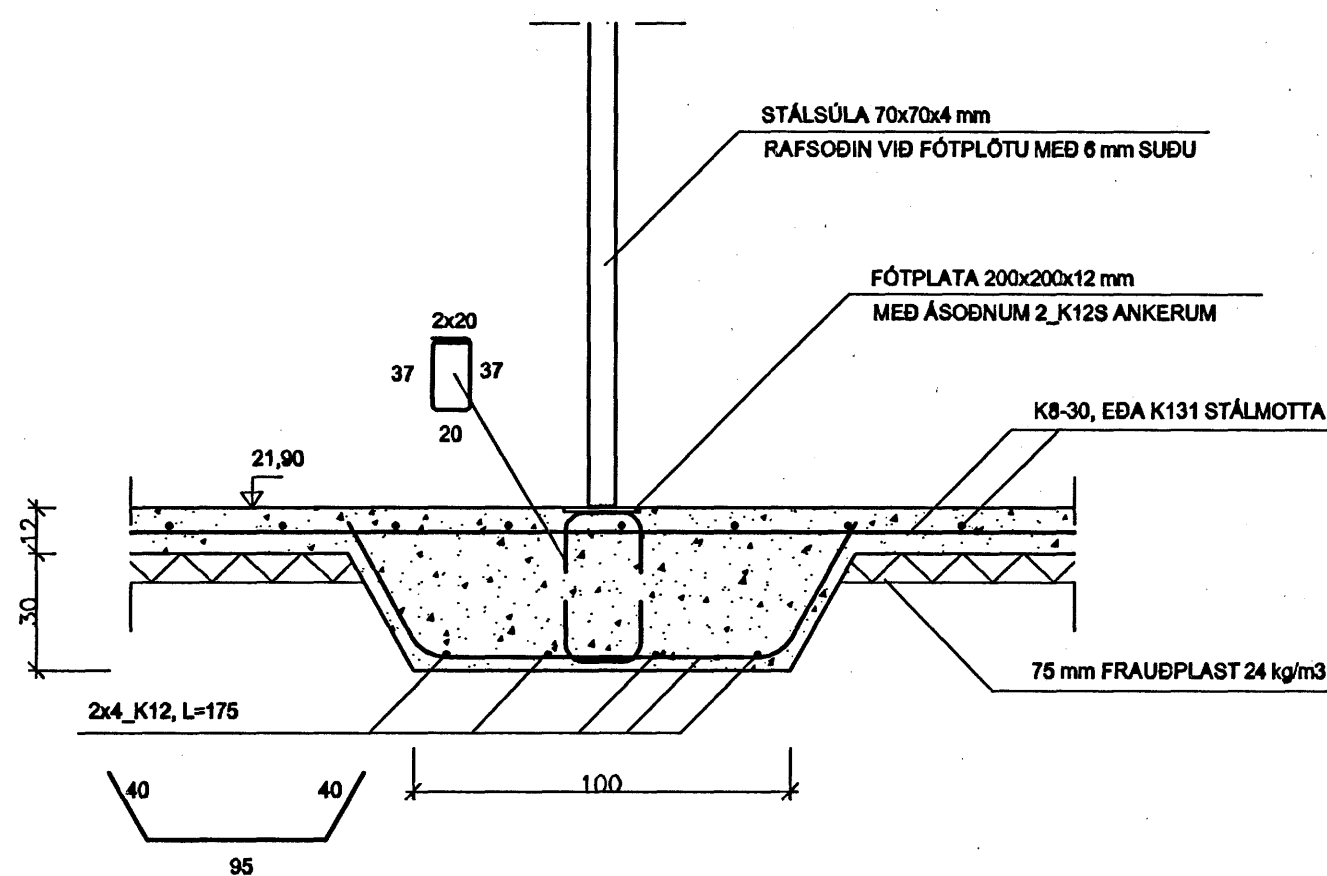

Snið 4, 1:20

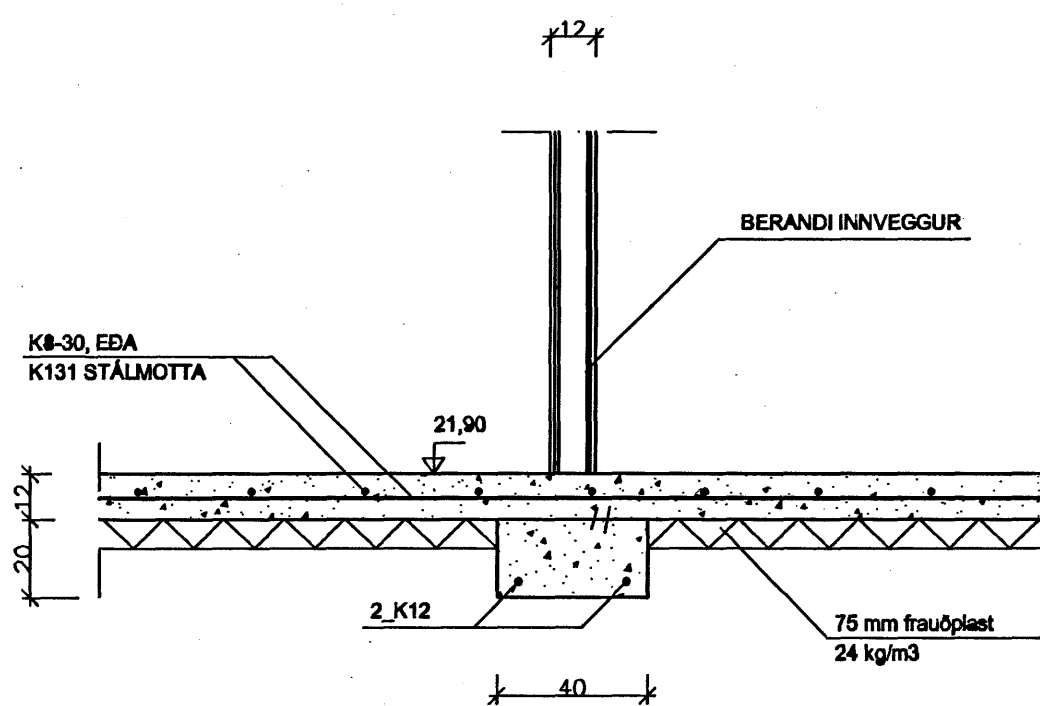


ATH.

SJÁ ALMENNAR SKÝRINGAR Á TEIKNINGU NR. 700

BREYTINGAR:

NR. 1: Sökkulköku sleppt á sniðum 1-3.

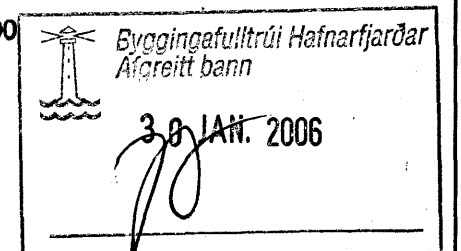

ARNI GUNNAR KRISTJÁNSSON FTFÍ
HELGAÞAGRASTRÉTI 22 600 AKUREYRI S: 462 2022 GSM: 898 3333, kt.: 231161-3849

VERKHEITI				FLÉTTUVELLIR 13 HAFNARFIRÐI			
HEITI TEIKNINGAR				SNÍÐ Í UNDIRSTÖÐUR			
HANNAD				VERK NR			
ÁGK				A06-001			
TEIKNAD				TEIKNING NR			
ÁGK				702			
YFIRFARID				DAGS			
02.01.2006				KVARDI			
1:20							
BREYTT							
26.01.2006 ÁGK¹							
2				3			
				4			