

breytt /dags./ teiknað / lýsing
 A/18.01.06/FF/Einangrun og klæðningu breytt


REI90 veggur með frágangi eldvarnarveggs við þak.
 Hljóðeinangrun 50mm steinull.

Bjálkaskór BMF nr 3403 51 x 195 festist með múrboltum við vegg samkvæmt teikningum burðarþolshönnuðar, 4 stk. skrúfur BMF nr 95535.0 koma í hverja hlið á sperru.

* 120 * * 120 *

Mæninir: Frágangur við þak.

Festingar á sperrum skulu vera eftir teikningum burðarþolshönnuðar.

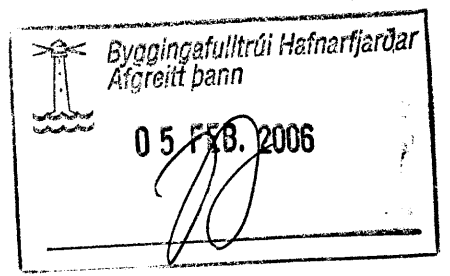

Drekavellir 14
 Hafnarfirði
 Lóðrétt snið: Frágangur við þak, mæninir.

Hannað / teiknað: FF/SA Verknúmer: 0441
 Mælikvarði: 1/5 Dagsetning: 18,07,05

Teikn.nr. 403 A

Aðalhönnuður:
 Friðrik Friðriksson arkitekt Fa. Kt: 211256-4519 *Friðrik Friðriksson*

Teiknistofan TAK
 Langholtið 111, 104 Reykjavík
 Sími: 551 10 60 Fax: 551 10 66 Netfang: ffark@islandia.is