



SKÝRINGAR - FRÁRENNISLAGNIR

SKÝRINGAR TÁKNA Á GRUNNMYND SJÁ ÍST 64
 EFNI OG FRÁANGUR LAGNA SÉ SKV ÍST 65 OG
 GILDANDI REGLUGERÐUM
 HÆÐARTÖLUR ERU UPP FYRIR BOTN PÍPU VIÐ:
 GREININGAR, BRÚN UNDIRSTÖÐU OG Í BEYGJU
 UNDIR STÚTUM UPP ÚR PLÓTU.
 LAGNASTÆRÐIR ERU Í MM. HÆÐARTÖLUR ERU Í M.
 ALLAR FRÁRENNISLAGNIR SKULU VERA ÚR
 POLYPROPYLEN.
 ALLAR FRÁRENNISLAGNIR SKAL EINANGRA MEÐ
 25MM STEINULL OG ÞÉTTVEFJA MEÐ TIL ÞESS GERÐU
 MJÚKU PLASTI SEM RAKAVÖRN.

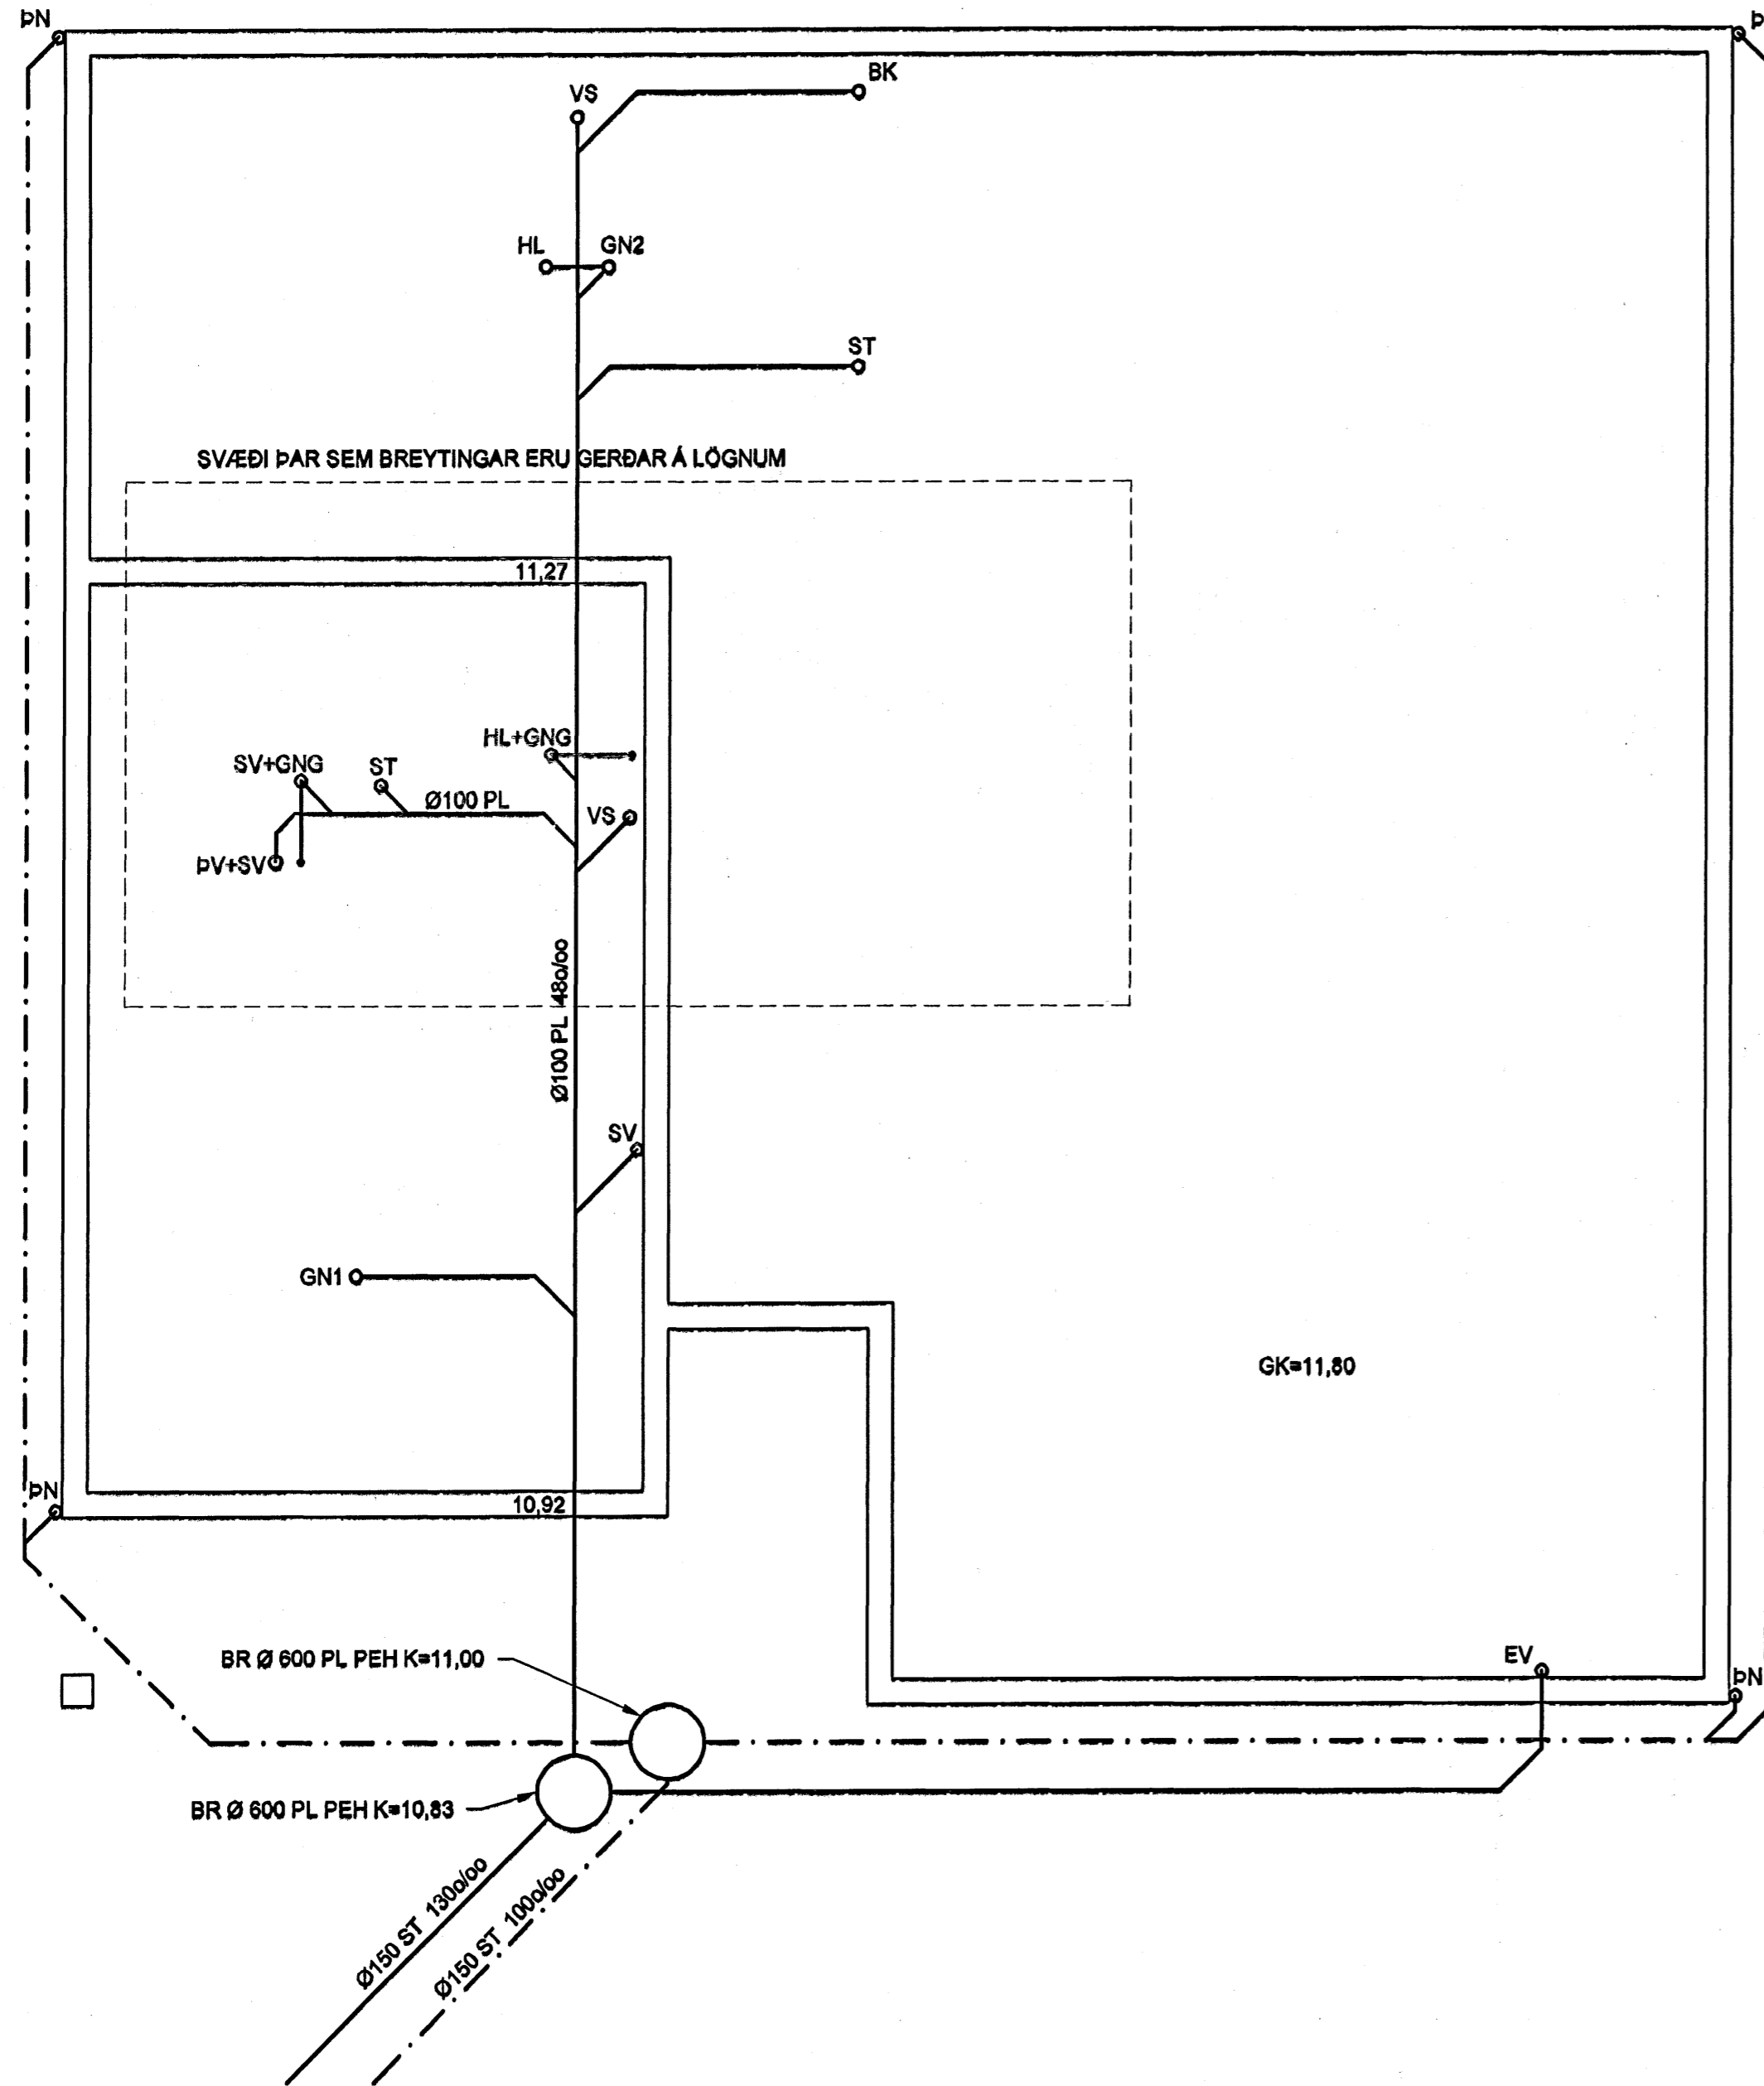

SKÝRING

UM ER AÐ RÆÐA BREYTINGAR Á LÖGNUM, TIL SAMRÆMIS VIÐ
 SKIPULAGSBREYTINGU Í HLUTA HÚSNÆÐISINS.
 AÐ ÖÐRU LEYTI GILDA AÐUR ÚTGEFNAR TEIKNINGAR UNNAR AF
 ABS-TEIKNISTOFUNNI Í JÚLÍ 1999.

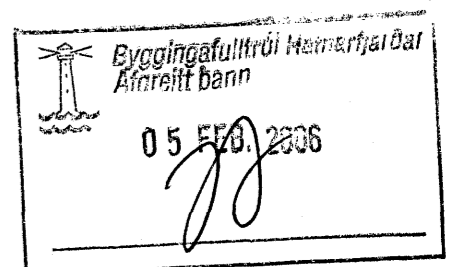

31006/innfar

GRUNNMYND MKV. 1:50

	VALLARBYGGÐ 6, HAFNARFIRÐI			
	FRÁRENNISLAGNIR Í GRUNNI - BREYTINGAR GRUNNMYND			
	VERKBJÓNUSTA KRISTJÁNS EHF Reykjavíkurvegur 88, 220 Hafnarfjörður Sími 5652100 Fax 5654050			

Nr.	Dags:	Breyting:	Af:	Hannað: ASP	Teiknað: ASP	Mælikv.: 1:50	Verk nr.: 502
				Samþ.: A. Smári Þorvarðarson	Dags.: 30.01.2006	Flokkur: P GU	Blað nr.: 01

010866-4569