


LYKILMYND  
1:500

BREYTING 10. 08.2005:  
Lagnir í lóð breytast, niðurfóll í lóð færð.  
BREYTING 05. 07.2005:  
Þar sem lagnir fara í gegnum undirstöður skal setja þær í 150 mm ídráttar-rör.

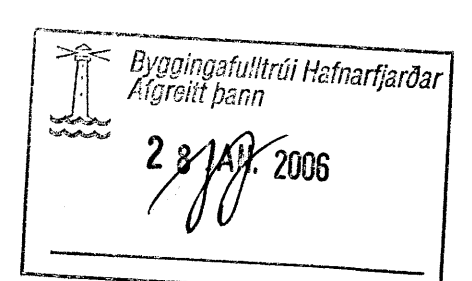

<b>VEKTOR</b> - hönnun og ráðgjöf - Nybýlavegi 6, 200 Kópavogi.		Sigurður Halsteinnsson Byggingateknískur KL 030959-7749 sími: 554-6650 fax: 554-6669.	STEINHELLA 5, HAFNARFIRÐI GRUNNLAGNIR GRUNNMYND
Telka. nr. Samþykkt	Tívisun / Málfr. 	BR 1 05.07.'05 BR 2 10.08.'05 Br. Dags.	Harnæð EK Teln. nr. Dagsetning 12.05.'05 8-05-04-14 1:50 L-05