


LYKILMYND
1:500

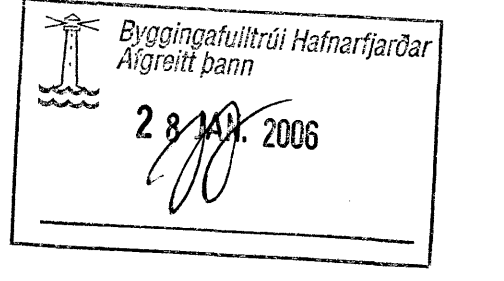

BREYTING 10. 08.2005:
Lagnir í lóð breylast, niðurföll í lóð færð.
BREYTING 05. 07.2005:
Þar sem lagnir fara í gegnum undirstöður skal setja þær í 150 mm ídráttar-rör.

VEKTOR
- hönnun og ráðgjöf -
Nýbýlavegi 6, 200 Kópavogur.

Sigurður Hafsteinsson
byggingateknifræðingur
Vt. 030859-7749
Sími: 554-6650 fax: 554-6669

STEINHELLA 5, HAFNARFIRÐI
GRUNNLAGNIR
GRUNNMÝND

Telma. nr. Tilvísan. Númer
Samþykkt

BR 1 05.07.05
BR 2 10.08.05
Br. Dags.

Hannað	EK	Telmað	EK
Dagsetning	12.05.05	Verk nr.	B-05-04-14
Mælikvæði	1:50	Telma. nr.	L-04